

PROSERTEC

INGENIERIA

44a. Avda. N° 254 / M. Boca / Corrientes
N° de Teléfono: 591-3-555868
N° de Fax: 591-3-511-7427
Calle de correo 3053
Dirección Web: www.prosertecsl.com
Correo electrónico: abon.pare@prosertecsl.com

SIMBOLOGIA

PANEL SOLAR

BORNERA DE PASO

PROTECCION TRANSIENTES

BORNERA FUSIBLE

FUENTE PLC

PANEL VIEW 400 PLUS

BATERIA DE 12 VDC

REGULADOR DE CARGA

PROTECCION TERMO MAGNETICA

TRANSMISOR DE VOLTAJE

PROTECCION TRANSIENTES

MICRO RELE PROTECCION

CONTACTO NO

CONTACTO NC

PRESOSTATO

FUENTE 24 VDC

REGLETA COMUNICACION

VENTILADOR SHELTER


TERMOSTATO SHELTER

ILUMINACION SHELTER

INVERSOR/CARGADOR

PERSONAL DE PROSERTEC	PERSONAL DE TRANSREDES
GERENTE : Ing. Nelson Varela	GERENTE DE PROYECTOS : Ing. Orlando Cuellar
REVISOR 1: Ing. Marcos Arellano	JEFE DE OPERACIONES OSSA-2: Ing. Osvaldo Gonzalez
REVISOR 2: Ing. Johnny Galdames	JEFE DE OPERACIONES OSSA-2: Ing. Jose Luis Hernandez
REVISOR 3: Ing. Raul Sanchez	REVISOR DE PLANOS: Ing. Fernando Miranda

FECHA	DIBUJO	REVISO	APROBO	REV. N°	DESCRIPCION
23/Mayo/08	J. Galdames	M. Arellano	N. Varela	0	Diseño para Construcción, PROSERTEC SRL.
27/Mayo/08	J. Galdames	M. Arellano	N. Varela	01	Conforme a Odra, PROSERTEC SRL.
4/Oct/08	J. Galdames	M. Arellano	N. Varela	02	Conforme a Odra, PROSERTEC SRL.

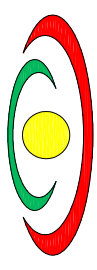

TRANSREDES S.A.

TRANSPORTE DE HIDROCARBUROS
GERENCIA DE INGENIERIA Y CONSTRUCCION

PROYECTO: ROY OSSA1 & OSSA2 - FASE 2

ROY - DESAGUADERO

AS BUILT

L.A PAZ - BOLIVIA

ENTRADAS ANALOGICAS

ESCALA : S/E

PLANO N° : LP - OSSA2 - L/UEL 0109 - 05 de 05