

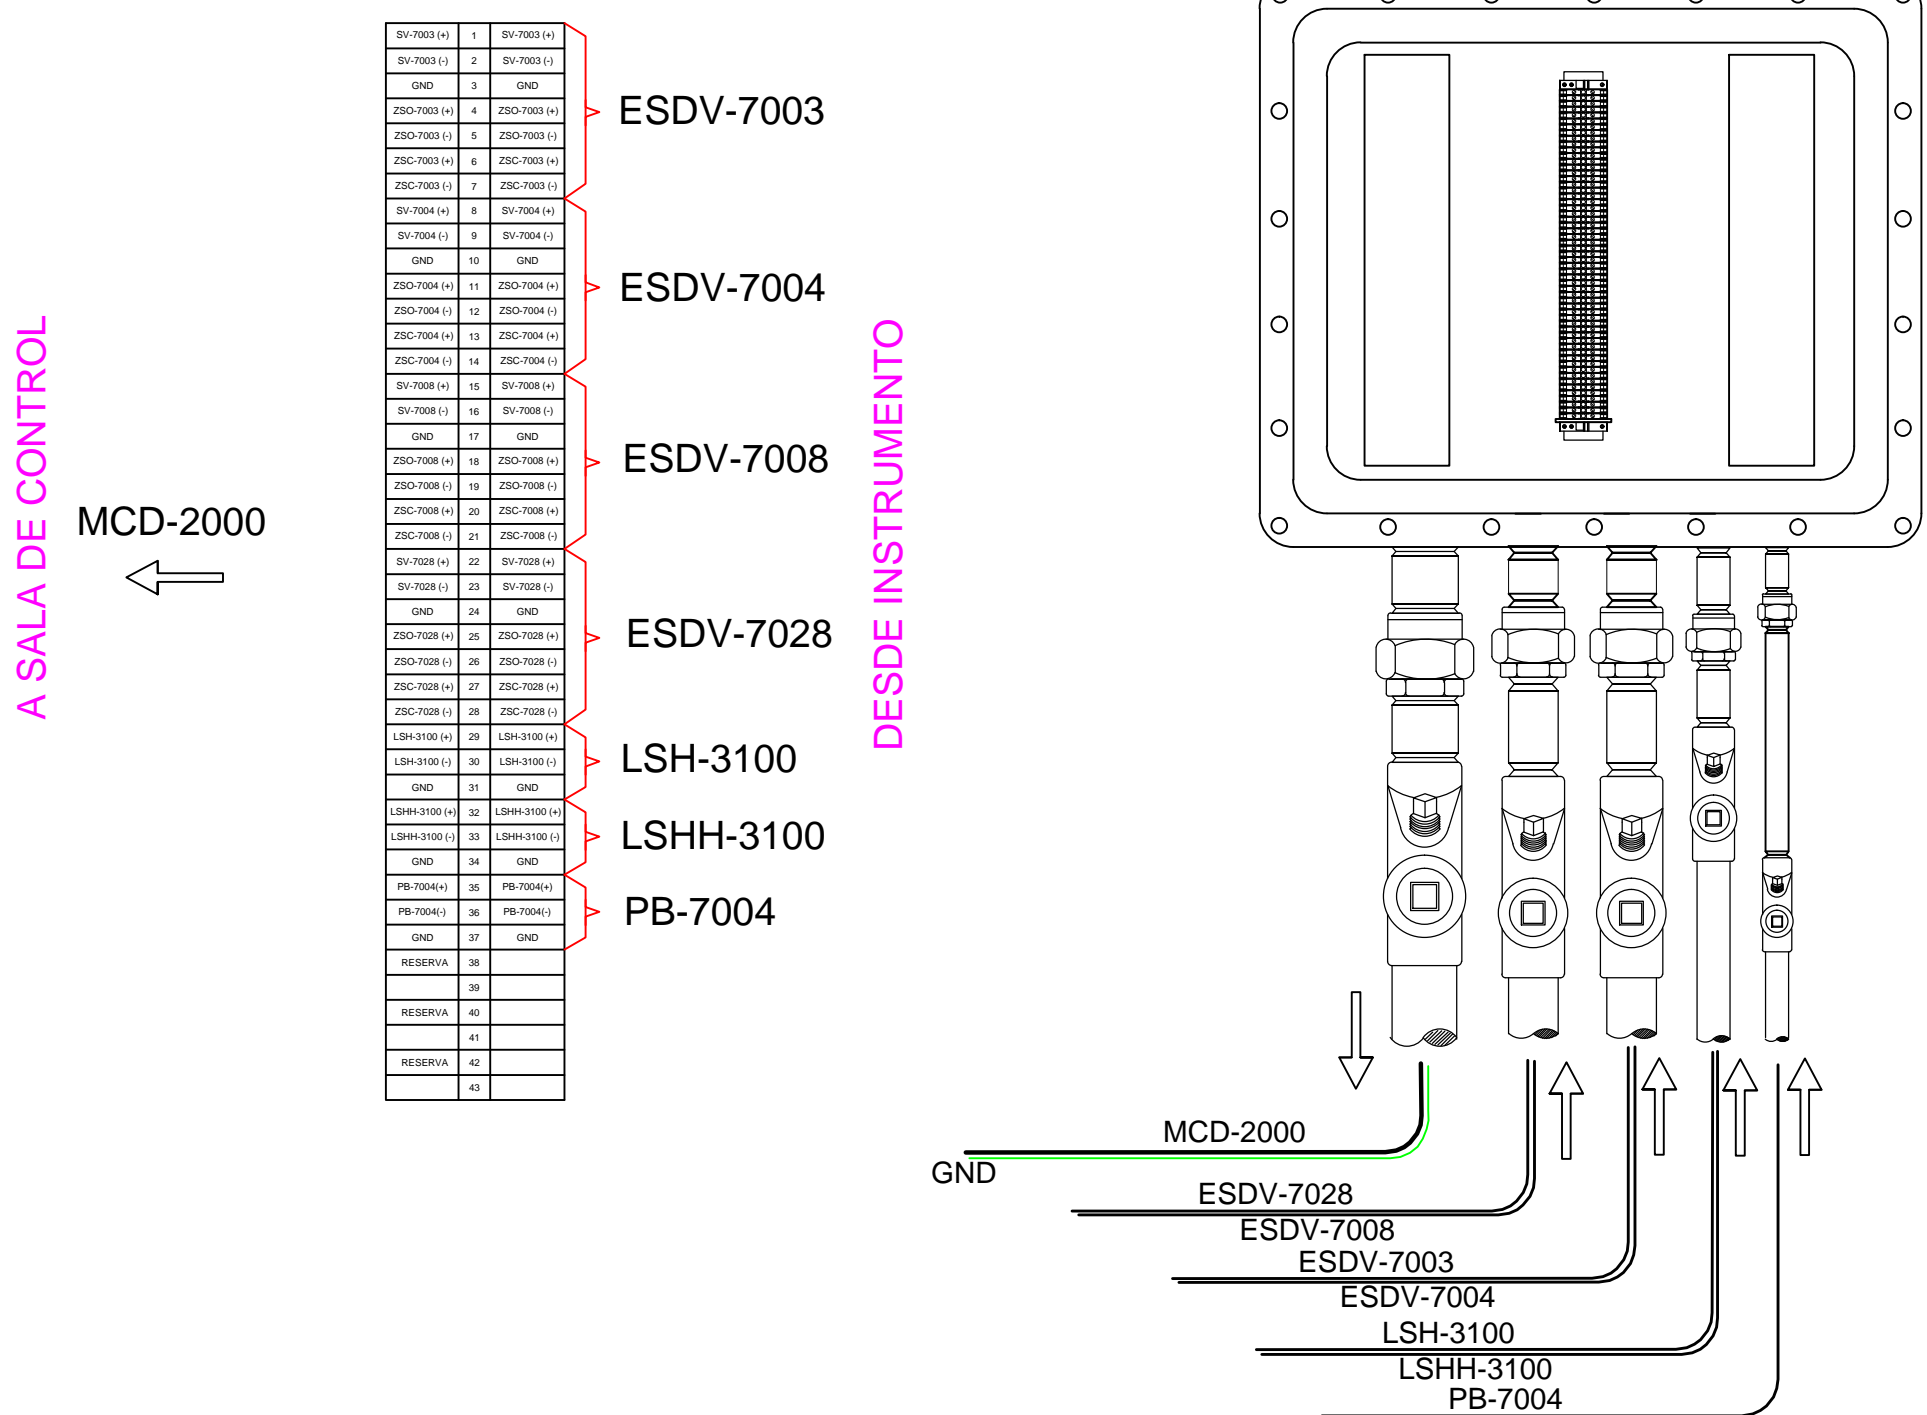


CONEXIÓN INTERNA JBDS-02 ESD

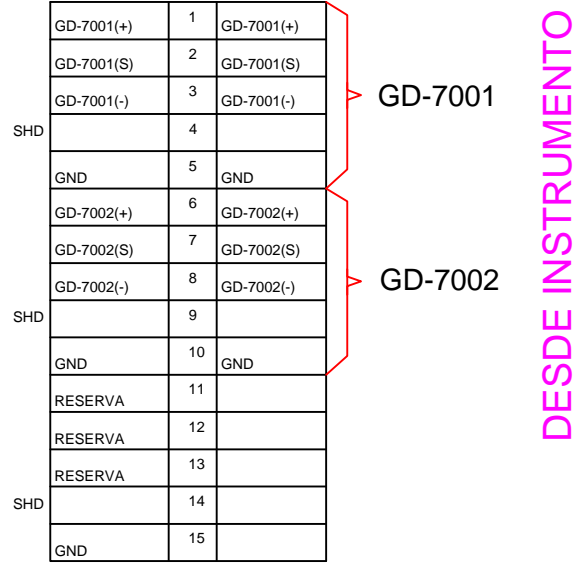



CONEXIÓN INTERNA JBAS-04 ESD

A SALA DE CONTROL

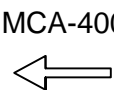



CONEXIÓN INTERNA JBDS-04 ESD

A SALA DE CONTROL

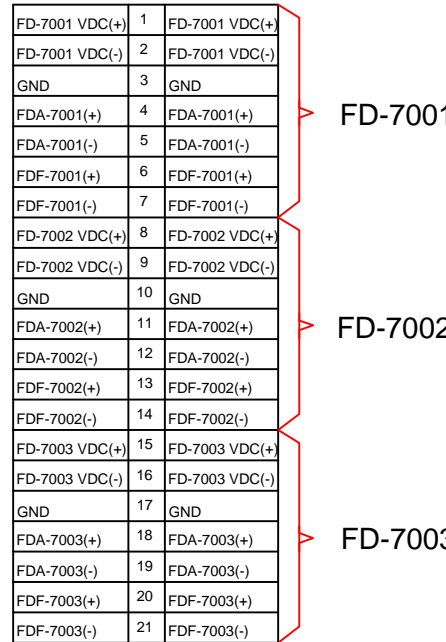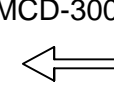


CONEXIÓN INTERNA JBDS-02 SCP


A SALA DE CONTROL

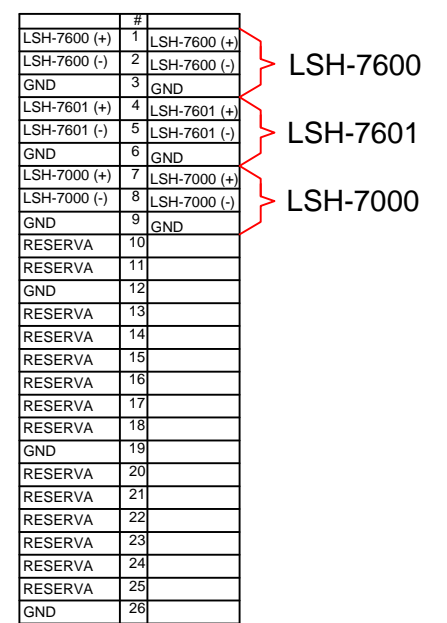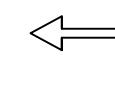

FLOBOSS 107

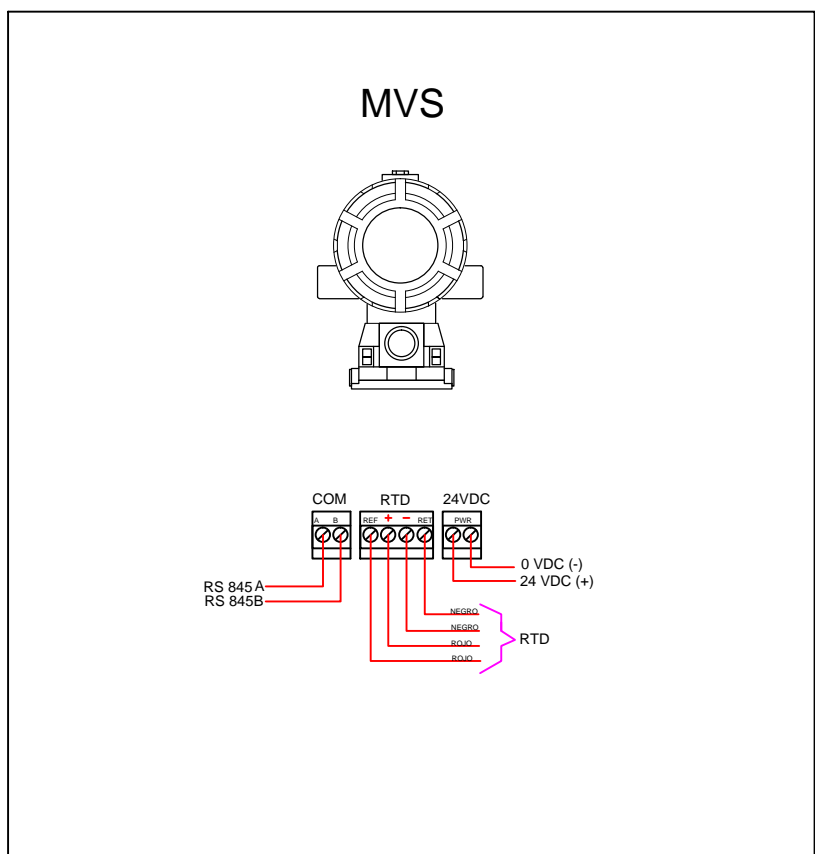


CONEXION INTERNA

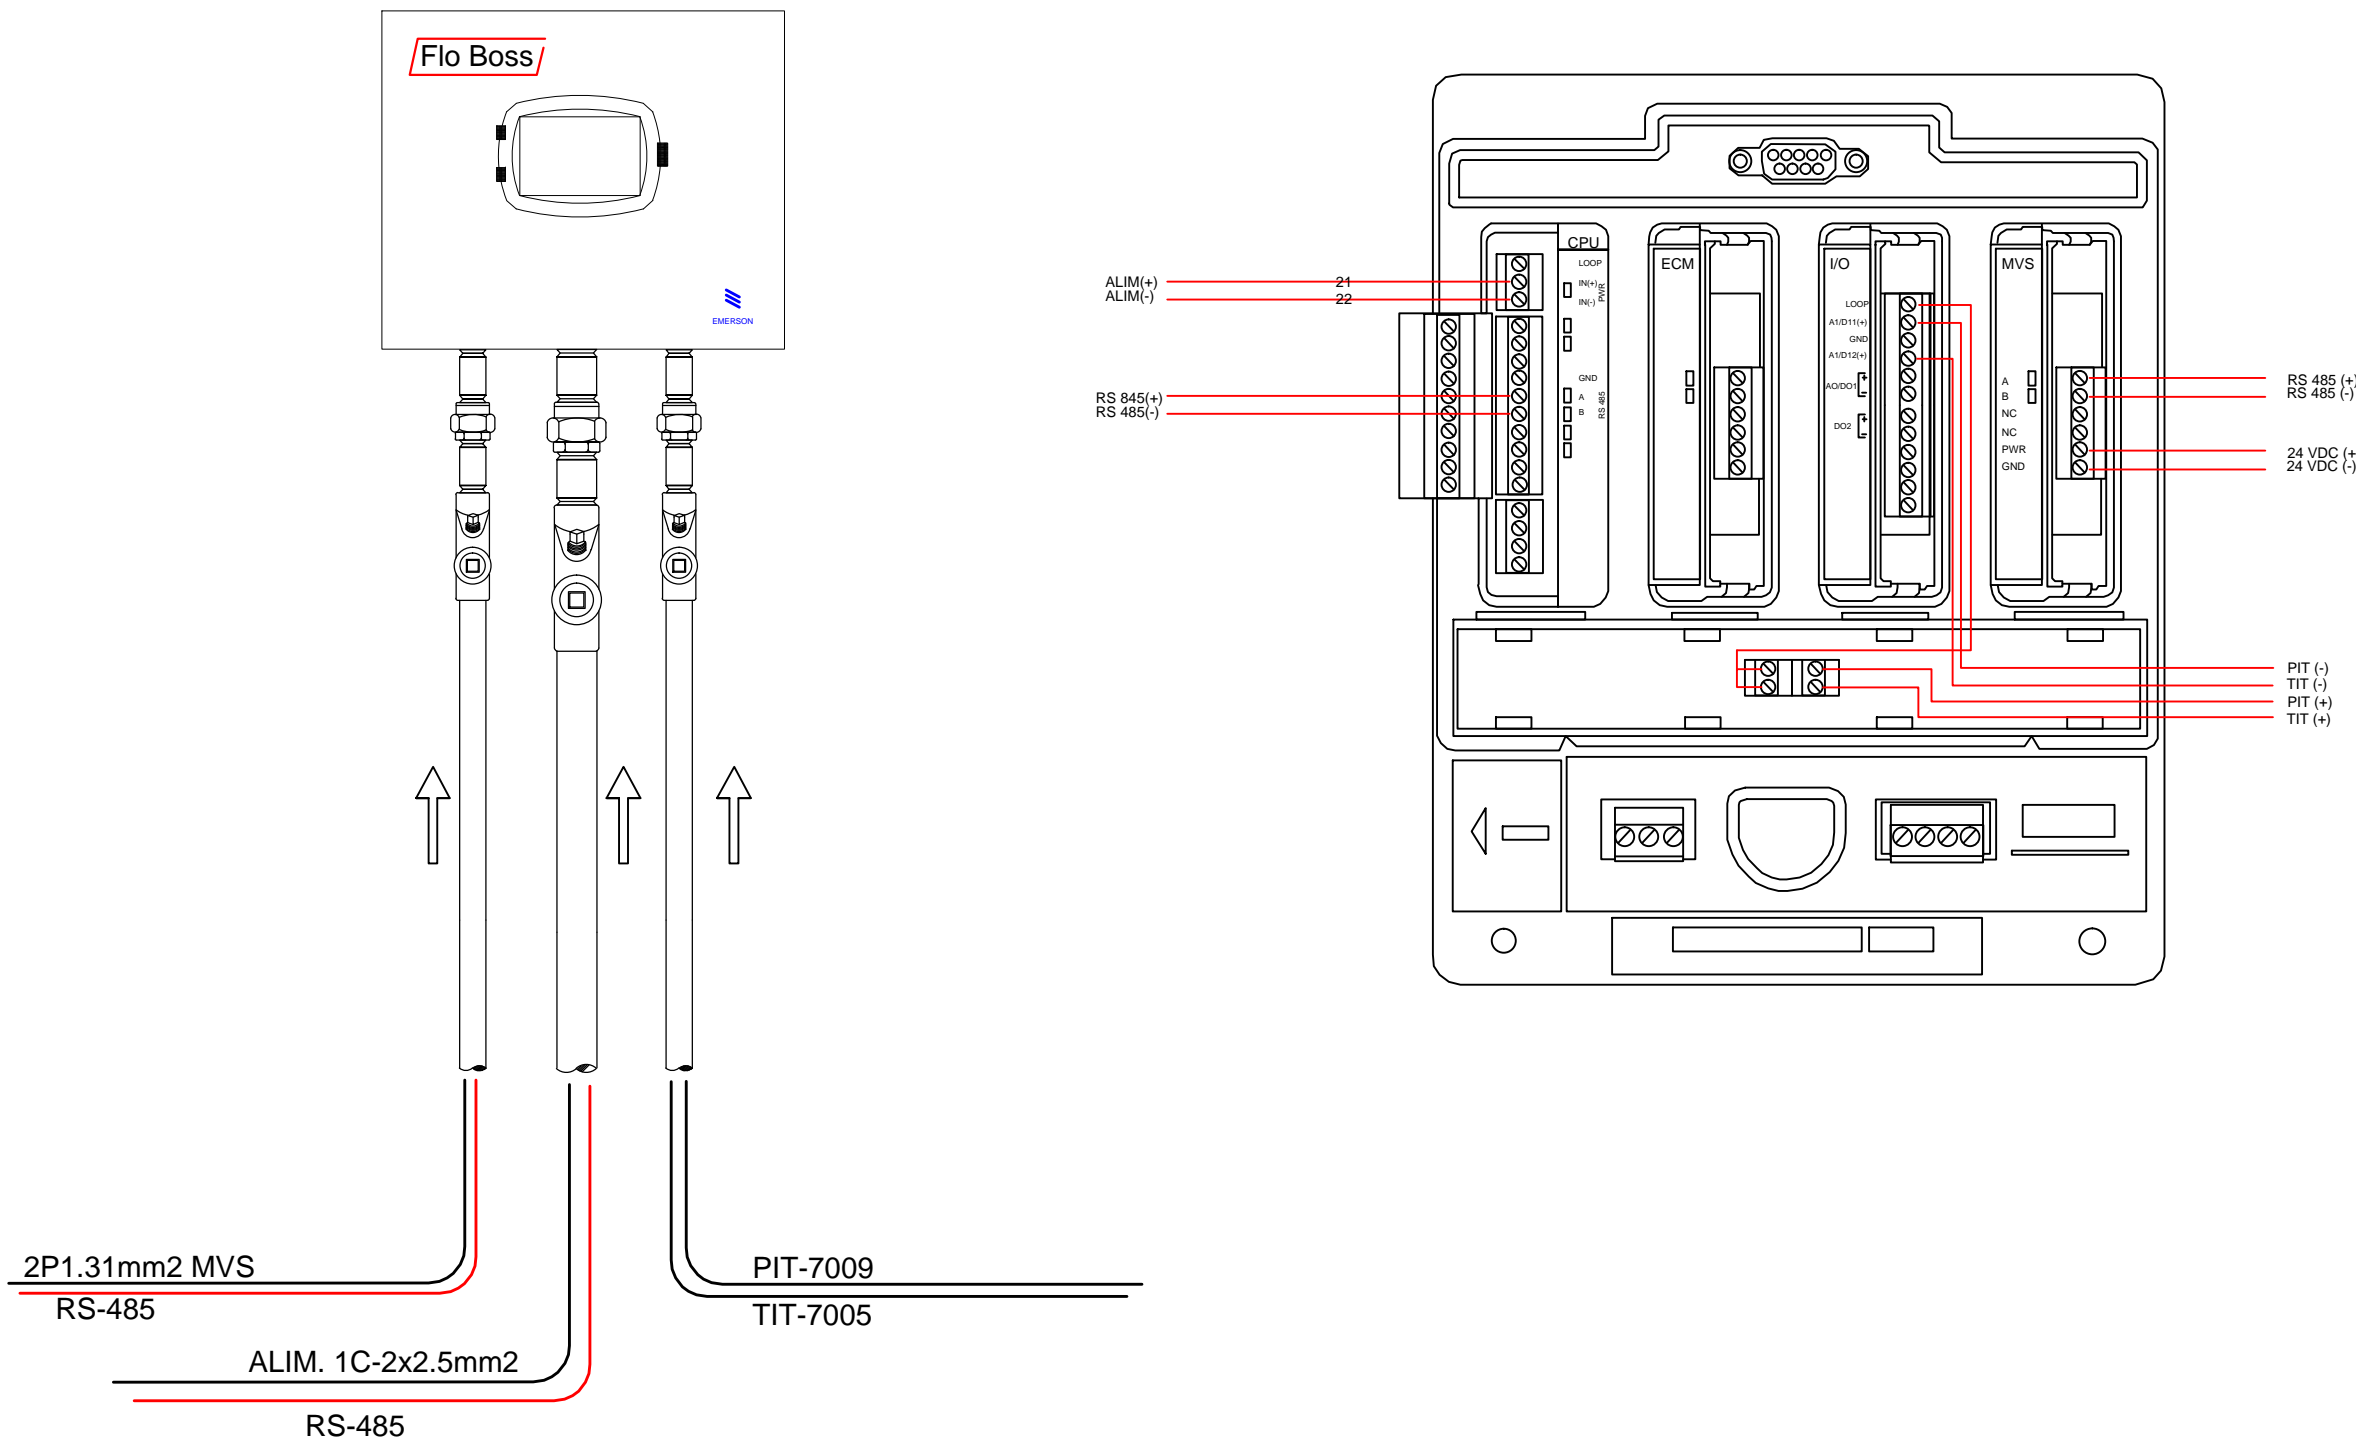

Director: Raúl 17 15 Final - Santa Cruz - Bolivia
Nº de Teléfono: +591 (0) 3542088
Nº de Fax: +591 (0) 3544080
www.istbolsa.com

SIMBOLOGIA

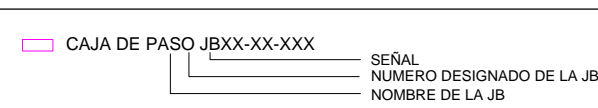

DOCUMENTOS DE REFERENCIA

CB-E145-EL-01-08-01 DE 13
CB-E145-EL-01-08-02 DE 13
CB-E145-EL-01-08-03 DE 13
CB-E145-EL-01-08-04 DE 13

INSTALACIONES ELECTRICAS E INSTRUMENTACION - AREA DE COMPRESORES
INSTALACIONES ELECTRICAS E INSTRUMENTACION - AREA MICROTURBINAS
INSTALACIONES ELECTRICAS E INSTRUMENTACION - AREA SALA DE CONTROL
INSTALACIONES ELECTRICAS E INSTRUMENTACION - AREA FACILIDADES

NOTAS GENERALES

1.- TODOS LOS CABLES DE INSTRUMENTACION ESTAN CON IDENTIFICACION EN LAS BORNERAS.

YFPB TRANSPORTE S.A.

GERENTE DE PROY.: Ing. Eduardo Rocha
REVISOR 1: Ing. Edgar Navas
REVISOR 2: Ing. Germán Herrera
REVISOR 3: Ing. Jaime Portugal
REVISOR 4: Ing. Marcelo Canavie

CONTRATISTA

GERENTE DE PROY.: Ing. Franklin Argandoña
REVISOR 1: Ing. Alfredo Janco
REVISOR 2: Ing. Raúl Requena

20-Sep-13	J. Bacarrea	A. Janco	R. Requena	F. Argandoña	0	Conforme a Obra	IST Ltda.
22-Abr-12	G. Espinoza	Y. Abdalla	V. Mérida	A. Rosales	1	Aprobado Para Construcción	IPE BOLIVIA
FECHA	DIBUJO	Calidad	Técnico	APROBO	REV. N°	DESCRIPCION	EMPRESA



Ubicación: Estación Carrasco (Cochabamba)
Etapa: Conforme a Obra
Código: CB-E145-IC-01-11-11 de 13
Escala: S/E
Formato: A1 : 594 mm x 841 mm

Proyecto: Ingeniería Básica y Detalle
Estación de Compresión Carrasco
Título del Plano: Conexion de Interna de Cajas de Paso JB'S