


NORTE GEOGRAFICO

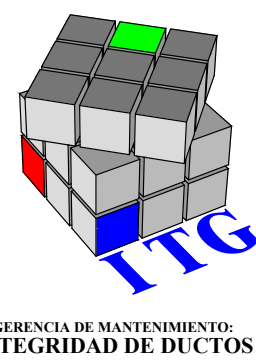

GERENCIA DE MANTENIMIENTO
INTEGRIDAD DE DUCTOS

SIMBOLOGIA SISTEMA CONTRA INCENDIOS:	
	EXTINTOR PORTATIL-POLVO QUIMICO (BC - 15m)
	EXTINTOR PORTATIL-POLVO QUIMICO (ABC - 23m)
	EXTINTOR PORTATIL-CO2 (9m)
	EXTINTOR CON RUEDAS-POLVO QUIMICO (BC - 30m)
	EXTINTOR CON RUEDAS-POLVO QUIMICO (ABC - 30m)
	EXTINTOR CON RUEDAS-ESPUMA (AB - 30m)
	LÍNEA SISTEMA CONTRA INCENDIO
	SISTEMA DISTRIBUCIÓN AGUA
	MONITORES
	NUMERACIÓN DE EXTINTORES
	MANTA IGNIFUGA
	CAJA DE ACCESORIOS
	HIDRANTE
	TUBERÍA SCI
	LÍNEA DE ESPUMA

YPFB TRANSPORTE S.A.		06-Jun-23	J. Olguin	M. Canavire	O. Estación	N. Catari	4	Actualización de Planos	YPFB TR
GERENTE DE PROY.:		10-Jul-20	J. Olguin	M. Canavire	Operadores	H. Cabrera	3	Actualización de Plano	YPFB TR
REVISOR 1:		09-Jun-16	R. Rojas	M. Canavire	M. Gutierrez	A. Heredia	2	Actualización varios en coordinación con la estación	YPFB TR
REVISOR 2:		FECHA	DIBUJO	REVISOR	APROBO	REV. N°		DESCRIPCIÓN	EMPRESA
REVISOR 3:									
CONTRATISTA		Ubicación: Estación Sica Sica (LP)							
GERENTE DE PROY.:		Etapas: Conforme a Obra							
REVISOR 1:		Código: LP-E07-SI-01-04-01 de 01							
REVISOR 2:		Escala: 1:300							
REVISOR 3:		Formato: A1 : 594 mm x 841 mm							
Proyecto:		Actualización de Planos y Datos Técnicos							
Título del Plano:		Plano General Sistema Contra Incendio							