


Rosa de Vientos

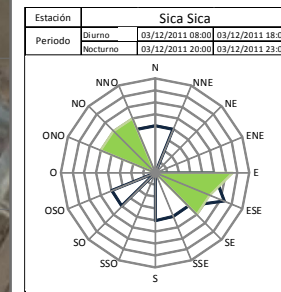

Referencias

Clasificación de los Puntos y Límites permisibles acorde a la Legislación Ambiental Boliviana RMCA Anexo 6

Colindancia

D

● Hasta 68,0 dB
● Mayor a 68,0 dB

N

● Hasta 65,0 dB
● Mayor a 65,0 dB

Escuelas y otros

D

■ Hasta 55,0 dB
■ Mayor a 55,0 dB

N

■ Hasta 55,0 dB
■ Mayor a 55,0 dB

Fuente

▲ Ruido

Lugar	D	N
01 Esquina Lado Tk de Agua	45,5	46,8
02 Lado portón ingreso principal	56,8	57,7
03 Lado portón salida de emergencia	60,0	58,2
04 Atrás Pararrayo	58,2	57,2
05 Esquina lado del camino	57,8	58,8
06 Atrás de Obrador	57,2	57,9
07 Lado de la malla frente a UCG	56,4	58,2
08 Extremo del terreno (Lado Flare)	58,8	59,5
09 Esquina del nuevo terreno	55,1	57,7
10 Esquina en dirección al área de jardín	59,4	61,2
11 Lado Portón Emergencia	54,0	54,8
12 Lado puerta de emergencia	57,6	58,9
13 Cerca al incinerador, en la esquina	48,5	54,8
14 Detrás de las viviendas	54,2	54,8
15 Cerca Tk Diesel	52,8	53,7
16 Lado Antena	52,6	50,7
19 Sala de Generadores	79,8	80,9
20 Sala de Bombas	70,4	71,7
21 Sala de Compresores	77,8	80,1

Información cartográfica

Escala (aprox.) 1:2 500

0 510 20 30 40

Metros

Plano de Estación: YPFB Transporte S.A.
Imagen Satelital: Google Earth Pro con
Licencia para YPFB Transporte S.A.
Fecha de Imagen: 2007-01-28

	YPFB TRANSPORTE S.A.							
	GERENTE DE PROY.:	Sintia Yañez						
	REVISOR 1:	David Céspedes	16-Ago-2012	FChavez	DCspedes	DCspedes	SYañez	0
	REVISOR 2:	Fernando Chavez	FECHA	DIBUJO	Calidad	Técnico	APROBO	REV.N°
	REVISOR 3:							
	CONTRATISTA							
	GERENTE DE PROY.:							Ubicación: Estación Sica Sica
	REVISOR 1:							Etapla: Conforme a Obra
	REVISOR 2:		Proyecto: Monitoreo Ambiental 2011					Código: LP-E07-SE-01-05-01 de 01
	REVISOR 3:		Título del Plano: Ubicación de los puntos de monitoreo de Ruido Ambiental en Estación Sica Sica					Escala: 1:2 500
								Formato: Carta: 216 mm x 279 mm