

LEYENDAS	
TOTAL # DE PLANCHAS	76
TECHO-PLANCHA #1 A 38, PLANCHAS PERIFÉRICAS	T-1
TECHO-PLANCHAS 38 A 76, PLANCHAS CENTRALES	T-38


YFPB TRANSPORTE S.A.	
GERENTE DE PROY.: Próspero Peres	
REVISOR 1: Ernesto Delgadillo	
REVISOR 2:	
REVISOR 3:	
CONTRATISTA	
GERENTE DE PROY.:	
REVISOR 1:	
REVISOR 2:	
REVISOR 3:	

FECHA	DIBUJO	Calidad REVISOR	Técnico REVISOR	APROBÓ	REV.N°	DESCRIPCIÓN	EMPRESA
						Etapas: Conforme a Obra	Código: SC-E17-ME-01-08-03 de 03
						Proyecto: Mantenimiento Mayor TK 671 Estación Pósitos	Escala: 1:150
						Título del Plano: Plano General de Techo	Formato: A1: 594 mm x 841 mm


LEYENDAS	
TOTAL CANTIDAD DE PLANCHAS	76
PISO-PLANCHA #1 A 38, PLANCHAS PERIFÉRICAS	P-1
PISO-PLANCHAS 38 A 76, PLANCHAS CENTRALES	P-38

PLANO GENERAL DE PISO



ESC. 1:150

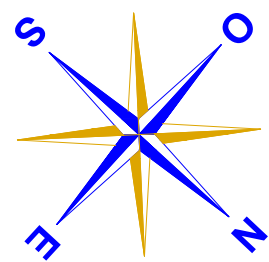

ENTRADA DE
HOMBRE
CHAPA V1-1

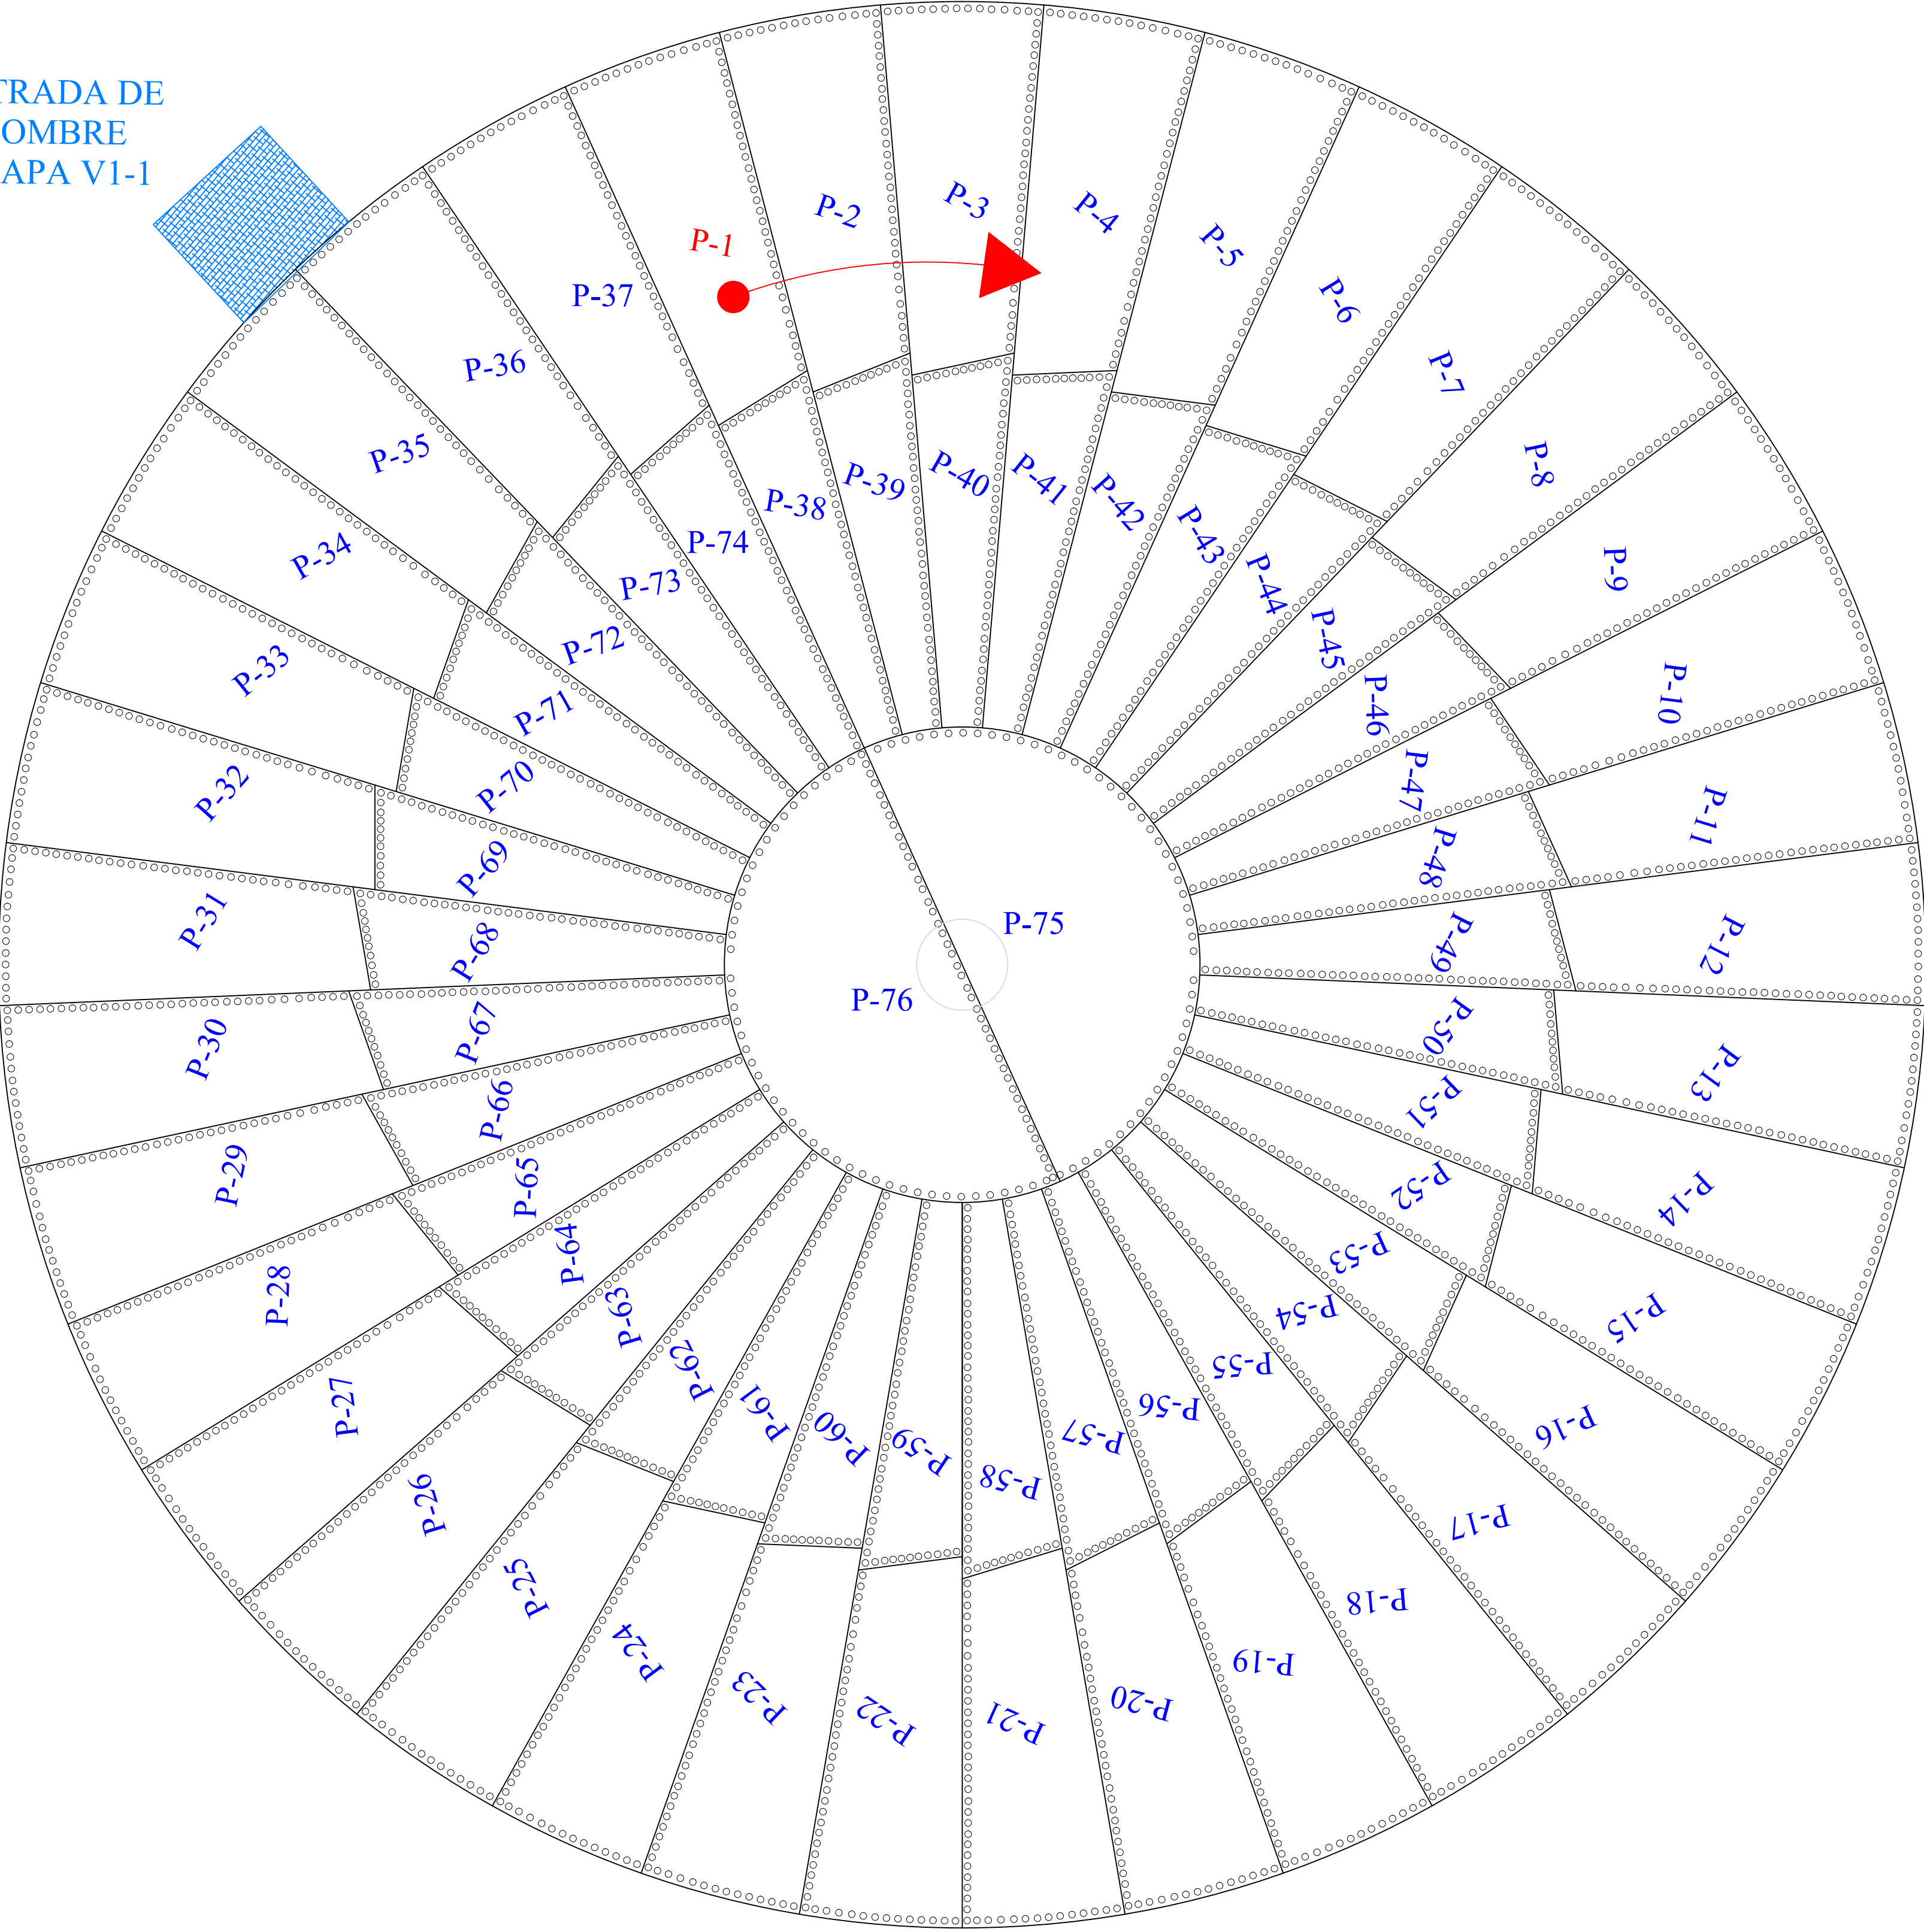


YFPB TRANSPORTE S.A.					
GERENTE DE PROY.:	<i>Prospero Paredes</i>				
REVISOR 1:	<i>Ernesto Delgado</i>				
REVISOR 2:					
REVISOR 3:					
CONTRATISTA					
GERENTE DE PROY.:					
REVISOR 1:	<i>Proyecto:</i>				
REVISOR 2:	<i>Mantenimiento Mayor TK 671 Estación Pocitos</i>				
REVISOR 3:	<i>Título del Plano:</i>				
		<i>Plano General de Piso</i>			

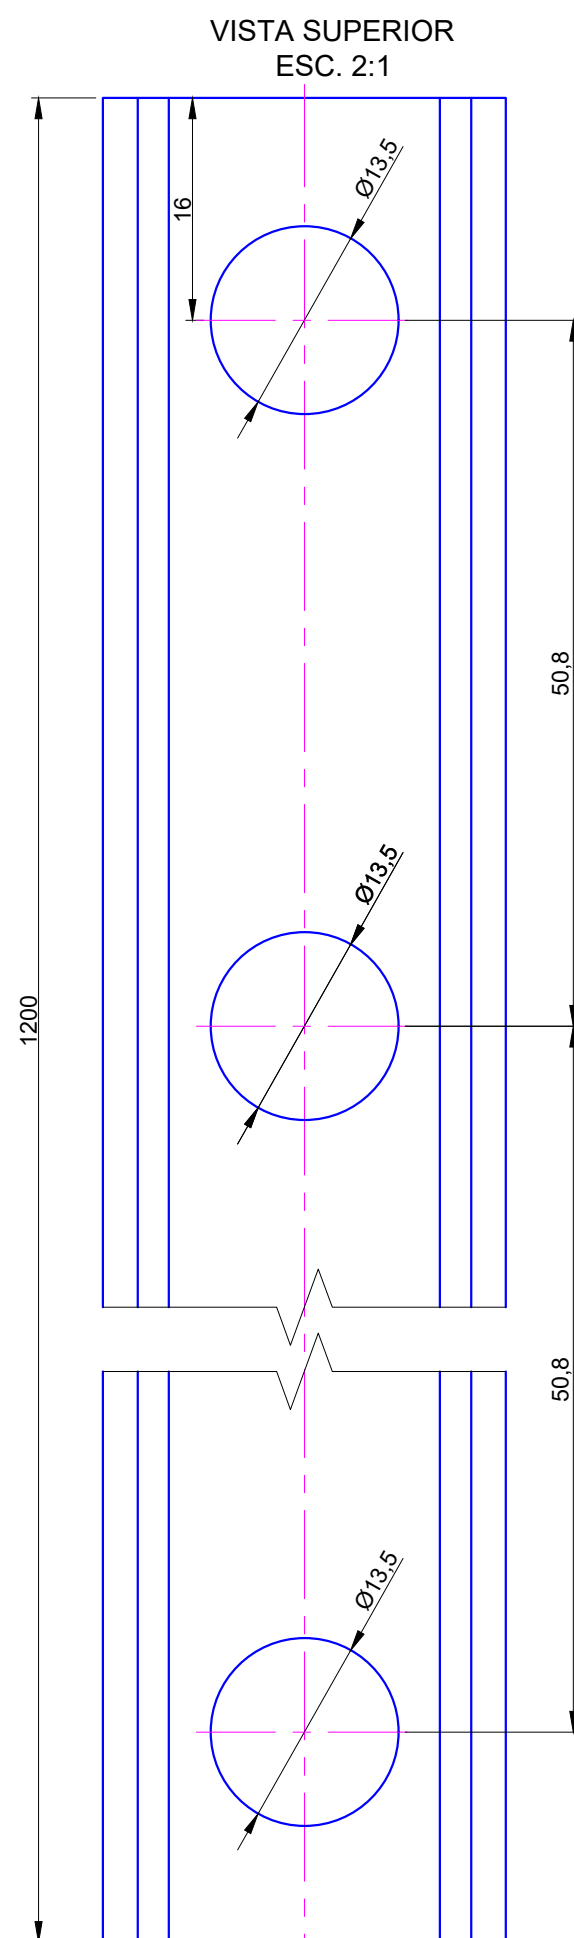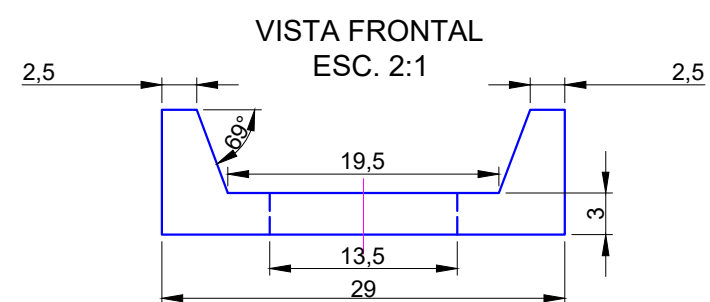


VISTA SUPERIOR
GRAL.
ESC. 1:4


- DATOS**
1. CANTIDAD DE AGUJEROS DE Ø13.5 mm EN EL RIEL ES 24
 2. DISTANCIA TOTAL DE LA RIEL ES DE 1200 mm

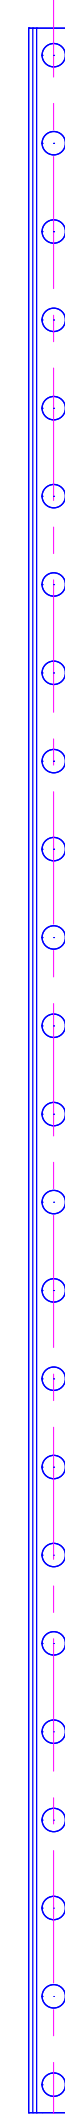

VISTA ISOMÉTRICA A
ESC. S/E

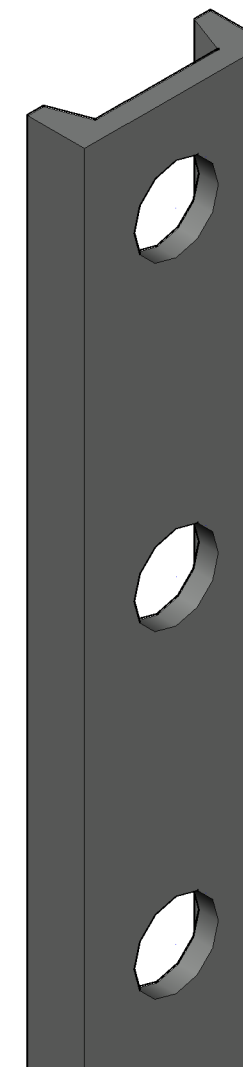

VISTA ISOMÉTRICA B
ESC. S/E

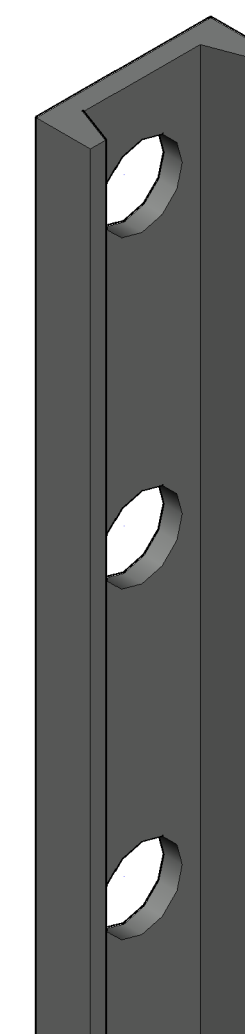

Logo
Contratista

Dirección
Nº de Teléfonos
Nº de Fax
Casilla de correo
Dirección Web
Correo electrónico

YPFB TRANSPORTE S.A.					
RESPONSABLE DE PROJ.: Prospero Peres					
REVISOR 1:	Ernesto Delgadillo				
REVISOR 2:	(Nombre)				
REVISOR 3:	(Nombre)				
CONTRATISTA					
RESPONSABLE DE PROJ.: (Nombre)					
REVISOR 1:	(Nombre)				
REVISOR 2:	(Nombre)				
REVISOR 3:	(Nombre)				



Transporte S.A.

FECHA	DIBUJO	Calidad	Técnico	APROBÓ	REV.N°	DESCRIPCIÓN	EMPRESA
05-Ene-24	E.Delgadillo	E.Delgadillo	E.Delgadillo	P.Peres	0	Conforme a Obra	YPFB TR
						Ubicación:	Estación Pocitos (Tja)
						Etapa:	Conforme a Obra
						Código:	TJ-E17-ME-01-08-01 de 01
Proyecto:						Montaje Tanque Abulonado TK 671 Estación Pocitos	Escala: Indicada
Titulo del Plano:						Plano de Detalle Riel para Fijación de Pernos	Formato: A2 : 420 mm x 594 mm