

PLANILLA DE COORDENADAS			
UTM-WGS-84 ZONA 20 SUR			
TAG	ESTE(X)	NORTE(Y)	ELEVACION (Z)
PSF-10(01)	471189,731	8062403,879	360,001
PSF-16(01)	471189,514	8062405,457	359,911
PSF-19(01)	471192,631	8062405,529	360,008
PSF-20(01)	471191,770	8062404,869	359,911
PSF-30(01)	471.191.593	8062406,136	359,833
PSF-45(01)	471191,151	8062406,520	359,783
PSF-46(01)	471191,593	8062406,136	359,893
PSF-47(01)	471194,283	8062401,791	359,883
PSF-48(01)	471195,427	8062393,313	360,095
PSF-48(02)	471195,247	8062394,600	360,095


ABREVIACIONES

PSF - 01 (01, 02...)

NÚMERO CORRELATIVO DE PIEZAS

TIPO DE SOPORTE

TAG DE SOPORTE

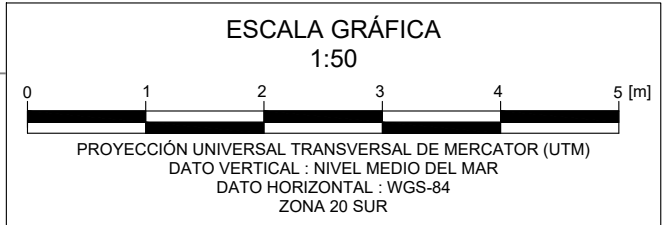

COORDENADAS DE BM'S IMPLANTADOS						
UTM-WGS-84 ZONA 20 SUR						
PUNTO	LATITUD	LONGITUD	ELEV. ELIP.	ESTE(X)	NORTE (Y)	ELEV. (Z) ORT.
YPFBT-14	17°31'27.46560"S	63°16'15.35490"W	382.626	471242.429	8062422.747	360.066
BM-1	17°31'26.88084"S	63°16'16.02254"W	383.083	471222.719	8062440.690	360.514
BM-2	17°31'27.09737"S	63°16'18.04943"W	383.414	471162.967	8062433.950	360.849

Dir. KM 17 Carretera Santa Cruz Cochabamba

Tel: 3 3853152

Correo: coapecomsr@coapecom.com

WEB: http://www.coapecom.com/

DOCUMENTOS DE REFERENCIA		YPFB TRANSPORTE S.A.		FECHA		DIBUJO		Calidad REVISOR		APROBÓ		REV.N°		DESCRIPCIÓN		EMPRESA	
1. SC-E30-CI-01-09-02 de 04	PLANO DE VISTAS, ELEVACIONES Y DETALLES SOPORTERÍA	RESPONSABLE DE PROY.: Marvin Gerrero		15-Sep-25	D. Santos	M. Sarzuri	R. Vargas	M. Choque	1	Conforme a Obra						COAPECOM SRL.	
2. SC-E30-CI-01-09-04 de 04	PLANO ESTRUCTURAL Y FUNDACIÓN CIVIL PASARELA METÁLICA, VISTA PLANTA, CORTES Y DETALLES	REVISOR 1: Jafeth Acha		05-Sep-25	D. Santos	M. Sarzuri	R. Vargas	M. Choque	0	Diseño para Construcción						COAPECOM SRL.	
NOTAS		REVISOR 2: Fernando Camacho		FECHA		DIBUJO		Calidad REVISOR		APROBÓ		REV.N°		DESCRIPCIÓN		EMPRESA	
1. COORDENADAS EXPRESADAS EN METROS		REVISOR 3: Marcelo Canavire		FECHA		DIBUJO		Calidad REVISOR		APROBÓ		REV.N°		DESCRIPCIÓN		EMPRESA	
2. LOS PUNTOS DE REFERENCIA (BMS) ESTÁN DEFINIDOS EN EL PLANO "LAYOUT GENERAL E"° COLPA - SC-E30-ME-00-05-01 DE 01"		CONTRATISTA		FECHA		DIBUJO		Calidad REVISOR		APROBÓ		REV.N°		DESCRIPCIÓN		EMPRESA	
3. LOS BMS UTILIZADOS CORRESPONDEN A TRABAJOS TOPOGRÁFICOS REALIZADOS POR LA EMPRESA BOLINTER. "PROYECTO ESTACIÓN DE COMPRESIÓN COLPA FASE I"		RESPONSABLE DE PROY.: Marcos Choque		FECHA		DIBUJO		Calidad REVISOR		APROBÓ		REV.N°		DESCRIPCIÓN		EMPRESA	
		REVISOR 1: Mauricio Ustariz		FECHA		DIBUJO		Calidad REVISOR		APROBÓ		REV.N°		DESCRIPCIÓN		EMPRESA	
		REVISOR 2: Rodrigo Vargas		FECHA		DIBUJO		Calidad REVISOR		APROBÓ		REV.N°		DESCRIPCIÓN		EMPRESA	
		REVISOR 3: Marcos Sarzuri		FECHA		DIBUJO		Calidad REVISOR		APROBÓ		REV.N°		DESCRIPCIÓN		EMPRESA	

Proyecto: Traslado de una UGC de Estación de Compresión Huayñacota a Estación de Compresión Colpa

Título del Plano: Plano Vista en Planta Ubicación de Soportes E°C° Colpa

Ubicación:	Estación Colpa (SC)
Etapas:	Conforme a Obra
Código:	SC-E30-CI-01-09-01 de 06
Escala:	1:50
Formato:	A3 : 297 mm x 420 mm