


DIAGRAMA DE CONEXIONES CP-01  
PANEL DE UPS-01

DISYUNTOR	40A/16kA	DOS FASES
	MCC ROOM	220 V

UBICADO EN EL CCM

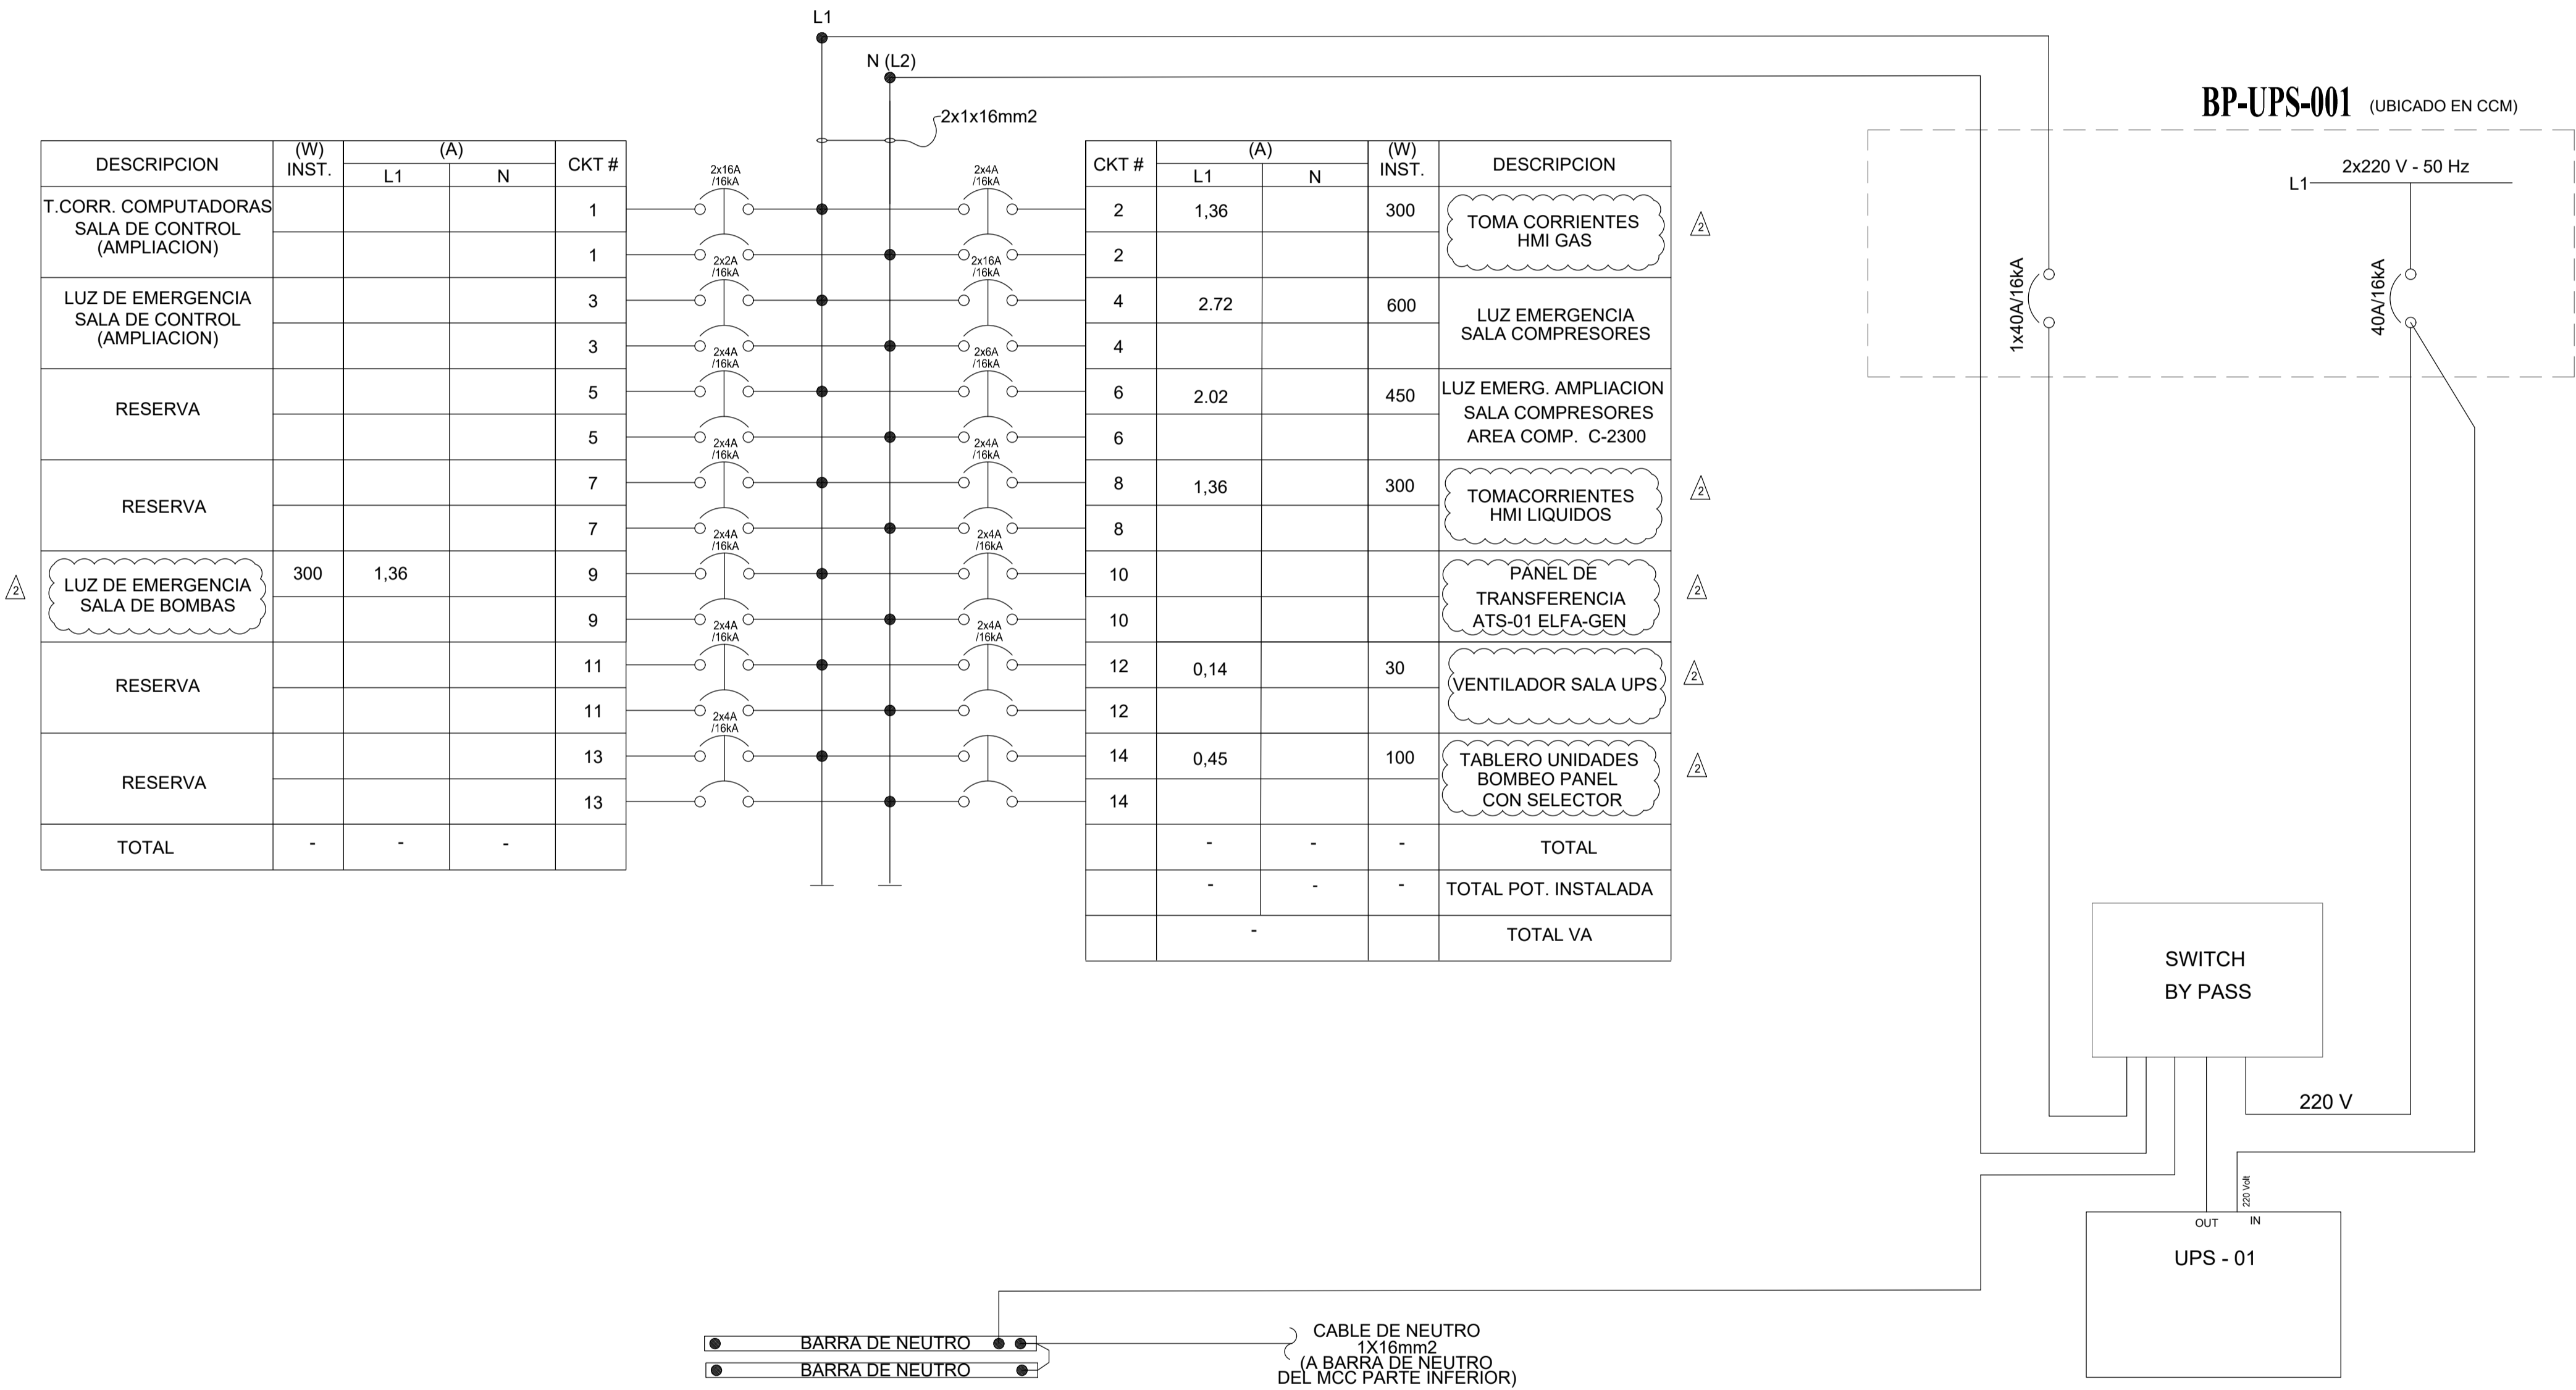

PLANILLA DE CARGAS DE UPS - 1

TABLERO CP-01 DE UPS-01		
Nro.	DESCRIPCION	CAP. (A)
1	T. CORRIENTE COMPUTADORAS S. CONTROL	11
2	TOMA CORRIENTES HMI GAS	4
3	LUZ EMERG. SALA DE CONTROL (AMPLIACION)	0.6
4	LUZ EMERGENCIA SALA DE COMPRESORES	16
5	RESERVA	4
6	LUZ EMERG. SALA DE COMP. C-2300	6
7	RESERVA	4
8	TOMA CORRIENTES HMI LIQUIDOS	4
9	LUZ EMERGENCIA SALA DE BOMBAS	4
10	PANEL TRANSFERENCIA ATS-01 ELFA-GEN	4
11	RESERVA	4
12	VENTILADOR SALA UPS	4
13	RESERVA	4
14	TABLERO UNIDADES BOMBEO PANEL C/SELECT	4

**PETROSUR**  
INGENIERIA EN PROYECTOS ELECTRICOS

Dir.: Km. 5 Doble Vía La Guardia - Santa Cruz - Bolivia  
Buzo: 1616 348 - 7491 - Bolivia  
Fiscal Calle La Paz - Villamontes  
Teléfonos: (03) 53175641  
Fax: (03) 5315154  
Calle de correo: 2760 - Santa Cruz - Bolivia  
http://www.petrosur.com  
e-mail: petrosur@petrosur.com

**REFERENCIAS**

1-DIAGRAMA UNIFILAR ORIGINAL LP-E07-EC/EL 0106-01 de 11

BREAKER TRIPOLAR

BREAKER BIPOLAR

BREAKER UNIPOLAR

**NOTAS GENERALES**

**SIMBOLOGIA**

YPFB TRANSPORTE S.A.	09-Abr-11	M. Alsayuz	J. Ibarra	D. Roca	J. Rojas	3	Segun Construcción.	PETROSUR SRL
GERENTE DE PROY.: Ing. Gonzalo Arce	07/Sep/10	R. Corcus	H. Callaú	A. Rosales	A. Rosales	2	Re- Ingeniería Aprobado Para Construcción.	IPE Bolivia.
REVISOR 1: Ing. Jorge Dorado	11/Nov/08	W. Daza	R. Corcus	A. Rosales	A. Rosales	0	Diseño Para Construcción.	IPE Bolivia.
REVISOR 2: Ing. Juan Pablo Pino	FECHA	DIBUJO	Calidad	Técnico	REVISOR	APROBO	REV. N°	EMPRESA
REVISOR 3: Ing. Fernando Mérida								
CONTRATISTA								
GERENTE DE PROY.: Ing. Jorge Rojas								
REVISOR 1: Ing. David Roca								
REVISOR 2: J. Ibarra								
REVISOR 3:								

Ubicación: **Estación Sica Sica**

Etapas: **Conforme a Obra**

Código: **LP-E07-EC/EL 0106-07 de 11**

Proyecto: **Instalación 3°Compresor Sica Sica**

Diseño para la construcción

Título del Plano: **Instalaciones Eléctricas**

**Diagrama de Conexiones Panel CP-01**

Formato: **A1 : 594 mm x 841 mm**

**S/E**