



CORTE A - A
ESCALA 1:30


NOTAS GENERALES

DOCUEMNTOS DE REFERENCIA

PLANO LAYOUT GENERAL OBRAS CIVILES
PLANO GENERAL TOPOGRÁFICO
MEMORIA DE CÁLCULO FUNDACIÓN Y CÁMARA TANQUE FLASH



YPPF TRANSPORTE S.A.	
GERENTE DE PROY.:	Ivan Meneses
REVISOR 1:	Jafeth Acha
REVISOR 2:	Walter Escobar
REVISOR 3:	Felix Zarate
CONTRATISTA	
GERENTE DE PROY.:	Franklin Argandoña
REVISOR 1:	Wilber Mendez
REVISOR 2:	Rolando Cabrera
REVISOR 3:	Rudy Monasterio

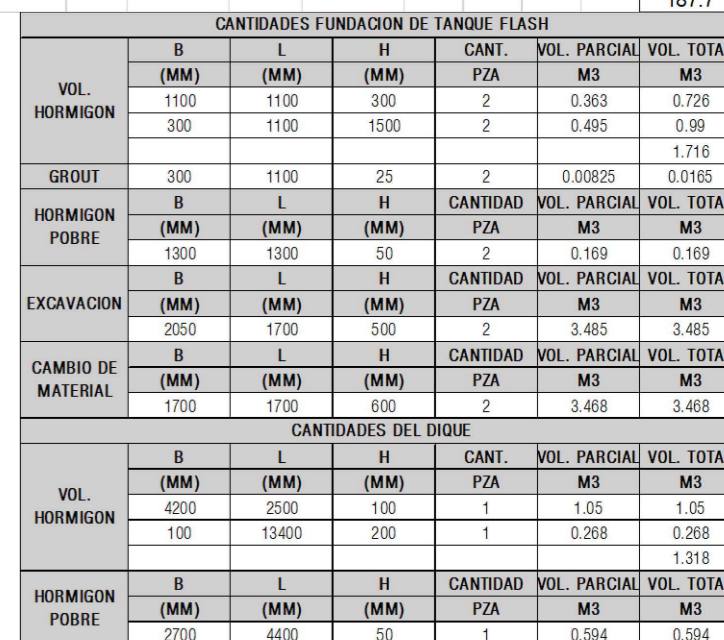

NOTA.- LA ENFERRADURA DEL DIQUE SERA ELECTROSOLDADA Ø 6 @ 150



Ubicación:		Colpa - Bélgica (SCZ)
Etapa: Conforme a Obra		Código: SC-E30-CI-01-09-22 de 52
Fase I		Escala: Indicadas
Flash		Formato: A2 : 420 mm x 594 mm