


D
E
D
C
B
A

TABLERO DE DISTRIBUCIÓN TD-002

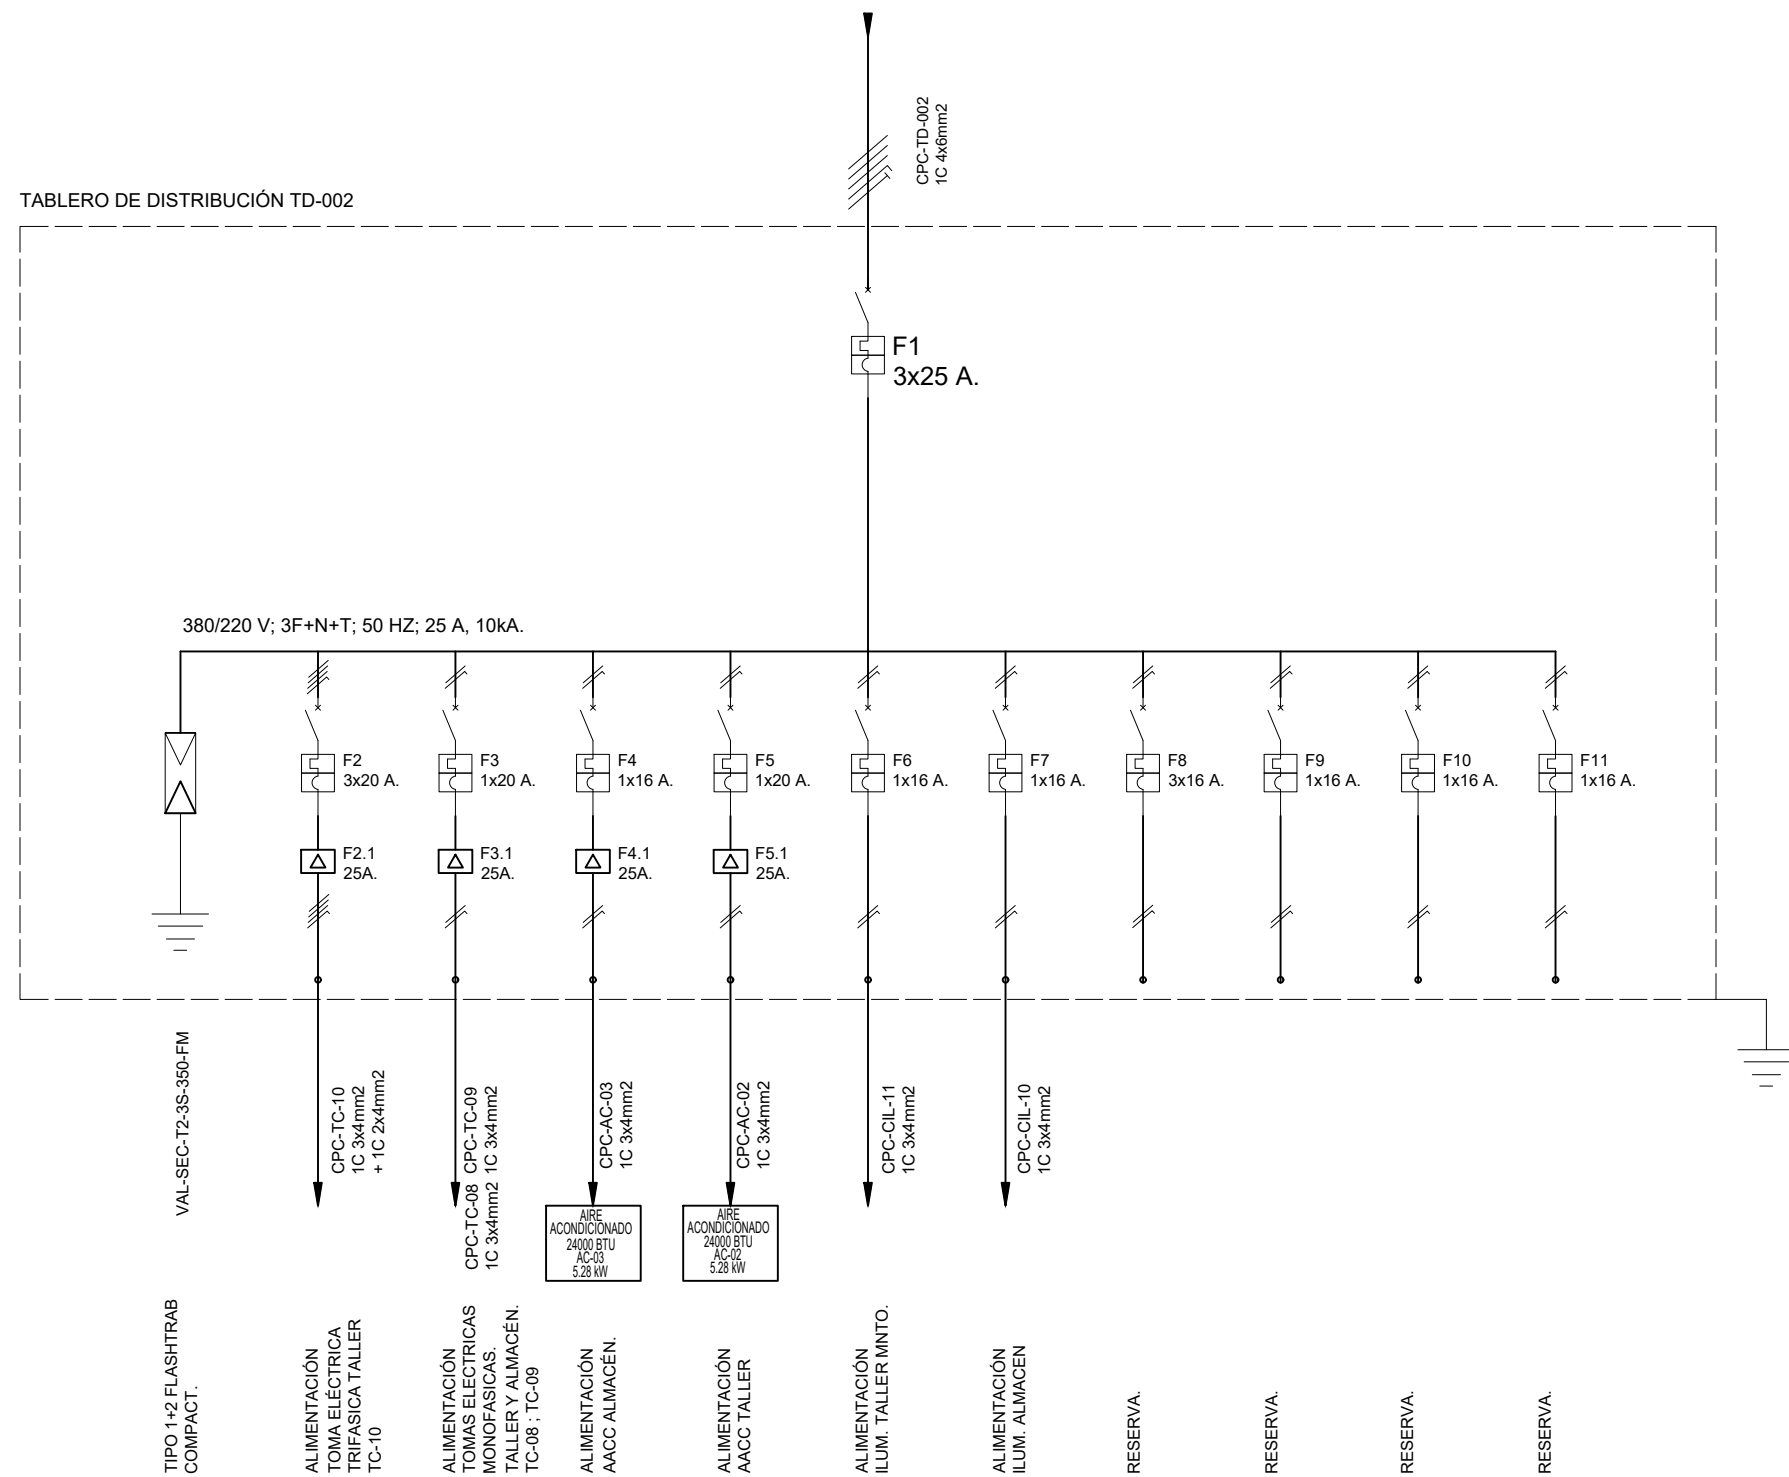

NOTAS GENERALES

- En el Documento Memoria de Cálculo de Cables de Potencia (SC-E30-EL-01-MC-001) se detalla el Cálculo de la corriente de cortocircuito y la corriente nominal por Circuito para la Elección de las Protecciones.

Bolinter

Av. Doble Vía a la Guardia, Km. 3½, entre 4to y 5to Anillo
+591-3-3529270
+591-3-3523713

<http://www.bolinter.com>
bolinter@bolinter.com

YPFB TRANSPORTE S.A.

GERENTE DE PROY.: Ivan Meneses

REVISOR 1: Jafeth Acha

REVISOR 2: Walter Escobar

REVISOR 3: Álvaro Castro

CONTRATISTA

GERENTE DE PROY.: Franklin Argandoña

REVISOR 1: Wilbert Mendez

REVISOR 2: Jorge Medrano

REVISOR 3: Rudy Monasterio

| 09/Sep/24 | S.J. Togo | R. Monasterio | J. Medrano | F. Argandoña | 1 | Conforme a Obra | Bolinter Ltda. |
|-----------|-----------|---------------|------------|--------------|--------|----------------------------|--------------------------------------------------------------------------------|
| 07/May/24 | S.J. Togo | R. Monasterio | W. Chavez | F. Argandoña | 0 | Aprobado para Construcción | Bolinter Ltda. |
| FECHA | DIBUJO | Calidad | Técnico | APROBÓ | REV.Nº | DESCRIPCIÓN | EMPRESA |
| | | | | | | Ubicación: | Colpa - Bélgica (SCZ) |
| | | | | | | Etapas: | Conforme A Obra |
| | | | | | | Código: | SC-E30-EL-01-03-03 de 39 |
| | | | | | | Proyecto: | Ingeniería y Construcción para el Proyecto Estación de Compresión Colpa Fase I |
| | | | | | | Escala: | S/E |
| | | | | | | Título del Plano: | Diagrama Unifilar Tablero De Distribución TD-002 |
| | | | | | | Formato: | A3 : 420 mm x 297 mm |