

1 2 3 4 5 6 7 8 9

D

E


D

C

B

TD-001
TABLERO DE
DISTRIBUCIÓN

Nota 1

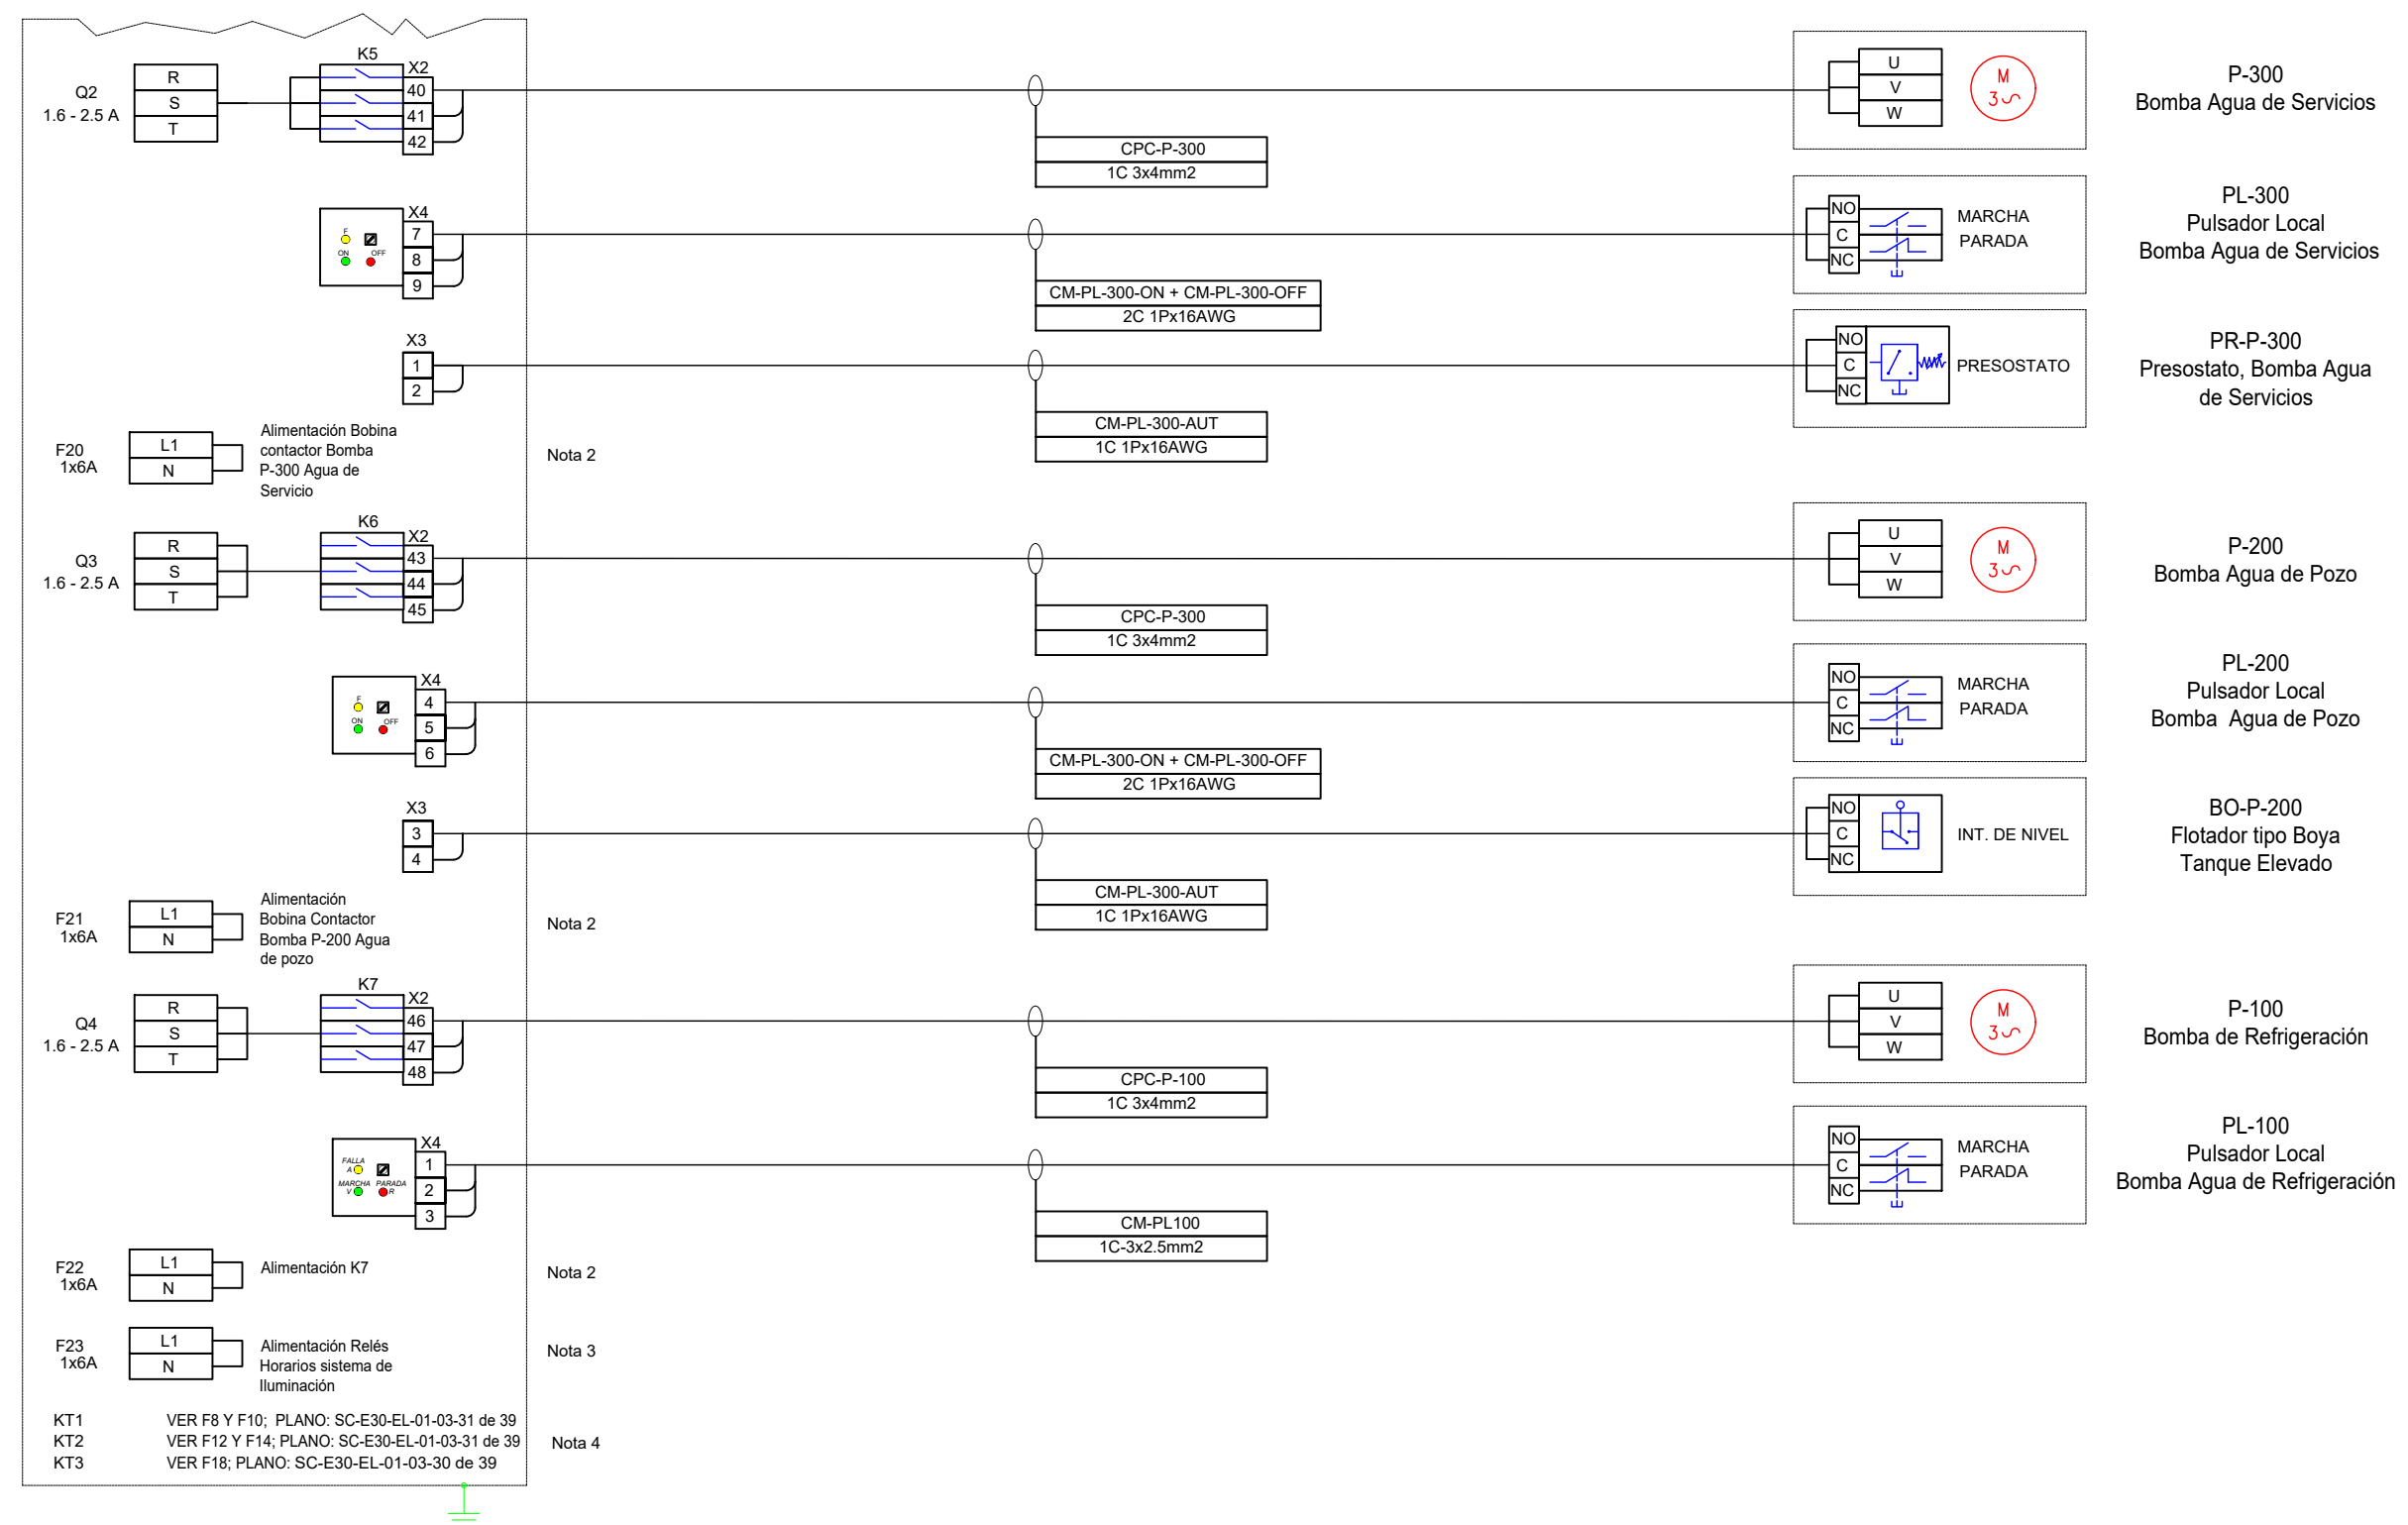

D

E

D

C

B



Av. Doble Vía a la Guardia, Km. 3½, entre 4to y 5to Anillo
+591-3-3529270
+591-3-3523713
<http://www.bolinter.com>
bolinter@bolinter.com

NOTAS GENERALES

- Para ver detalles del conexionado de Potencia interno del Tablero TD-001, referirse a los Documentos:
 - SC-E30-EL-01-08-04 de 08
 - SC-E30-EL-01-03-28 de 39
 - SC-E30-EL-01-03-29 de 39
 - SC-E30-EL-01-03-30 de 39
- Para ver detalles del conexionado de Control interno del Tablero TD-001, referirse a los Documentos:
 - SC-E30-EL-01-03-32 de 39
- Para ver detalles del conexionado de Control interno del Tablero TD-001, referirse a los Documentos:
 - SC-E30-EL-01-03-31 de 39
- Para ver la conexión de los Temporizadores, KT1; KT2; y KT3, ver los planos de alimentación:
 - SC-E30-EL-01-03-30 de 39
 - SC-E30-EL-01-03-31 de 39

YPFB TRANSPORTE S.A.

| |
|--------------------------------------|
| GERENTE DE PROY.: Ivan Meneses |
| REVISOR 1: Jafeth Acha |
| REVISOR 2: Walter Escobar |
| REVISOR 3: Álvaro Castro |
| CONTRATISTA |
| GERENTE DE PROY.: Franklin Argandoña |
| REVISOR 1: Wilbert Mendez |
| REVISOR 2: Jorge Medrano |
| REVISOR 3: Rudy Monasterio |

| | | | | | | | |
|--|----------|-----------------|-----------------|--------------|--------|----------------------------------|----------------|
| 09/Sep/24 | SJ. Togo | R. Monasterio | J. Medrano | F. Argandoña | 1 | Conforme a Obra | Bolinter Ltda. |
| 07/May/24 | J. Marca | R. Monasterio | W. Chavez | F. Argandoña | 0 | Aprobado para Construcción | Bolinter Ltda. |
| FECHA | DIBUJO | Calidad REVISOR | Técnico REVISOR | APROBÓ | REV.Nº | DESCRIPCIÓN | EMPRESA |
| | | | | | | Ubicación: Colpa-Bélgica (SCZ) | |
| Proyecto: Ingeniería y Construcción para el Proyecto Estación de Compresión Colpa Fase I | | | | | | Escala: S/E | |
| Título del Plano: Diagrama de Conexionado Tablero TD-001 - Plano Nº 5 | | | | | | Formato: A3 : 420 mm x 297 mm | |
| Etapa: Conforme A Obra | | | | | | Código: SC-E30-EL-01-03-14 de 39 | |