




VISTA FRONTAL EXTERNA

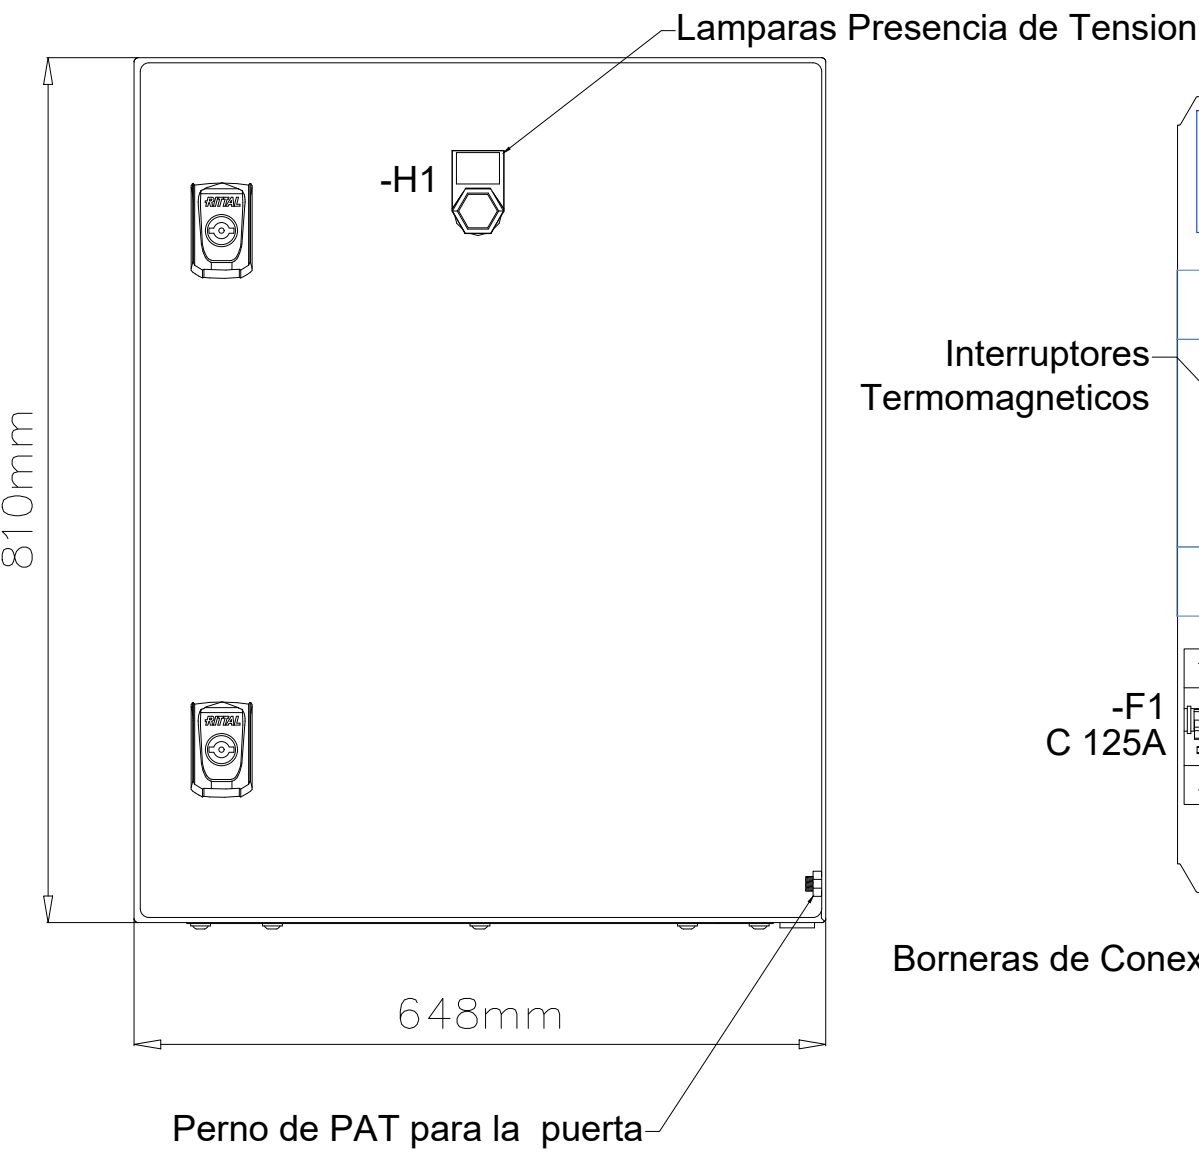

VISTA FRONTAL INTERNA

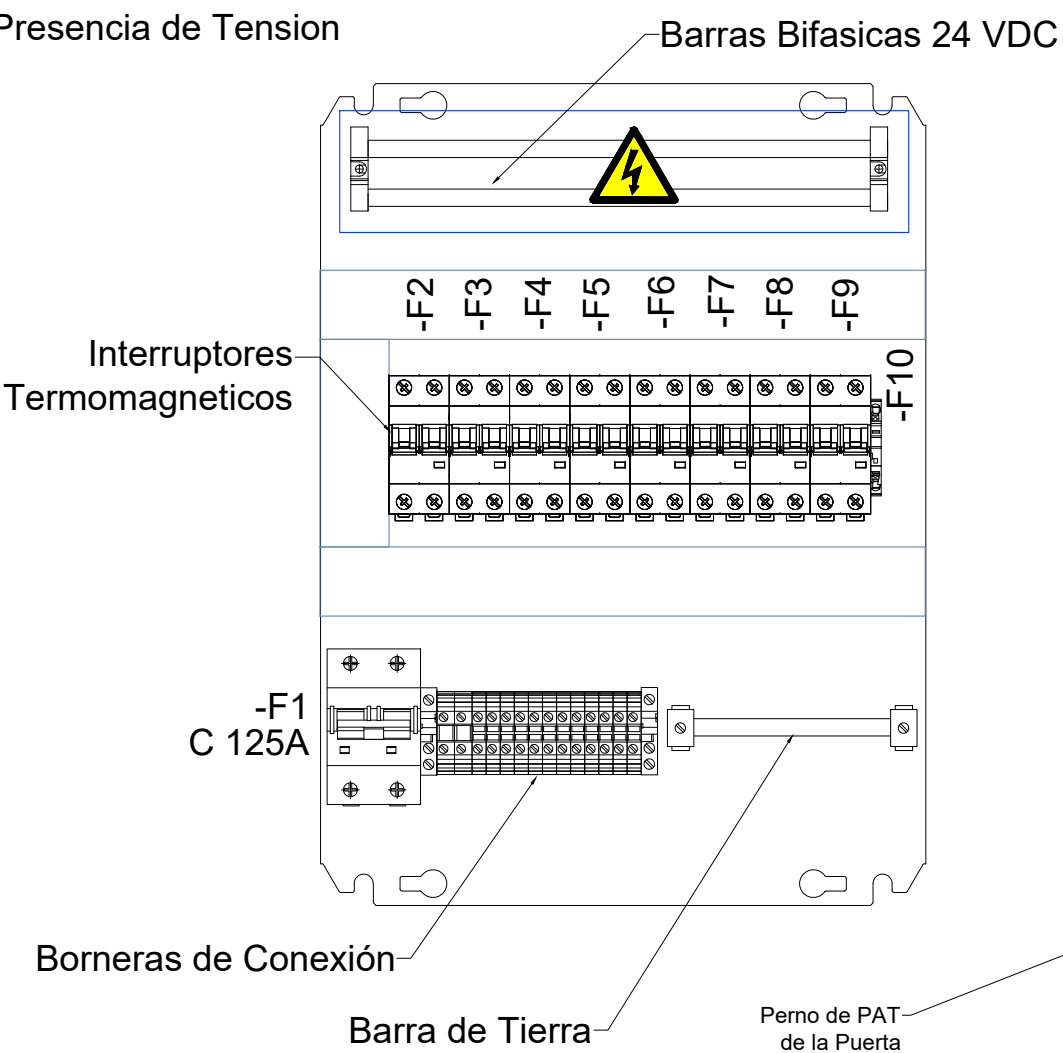

VISTA LATERAL D.

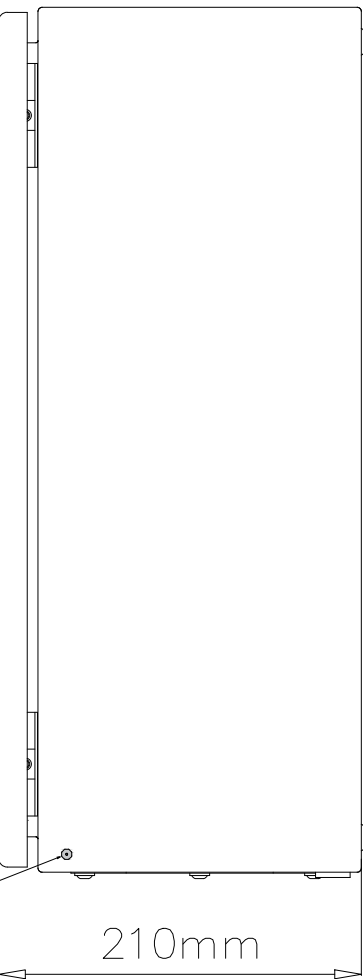

NOTAS GENERALES



Av. Doble Vía a la Guardia, Km. 3½, entre 4to y 5to Anillo
+591-3-3529270
+591-3-3523713
<http://www.bolinter.com>
bolinter@bolinter.com

YPFB TRANSPORTE S.A.	
GERENTE DE PROY.:	Ivan Meneses
REVISOR 1:	Jafeth Acha
REVISOR 2:	Walter Escobar
REVISOR 3:	Álvaro Castro
CONTRATISTA	
GERENTE DE PROY.:	Franklin Argandoña
REVISOR 1:	Wilbert Mendez
REVISOR 2:	Jorge Medrano
REVISOR 3:	Rudy Monasterio

09/Sep/24	SJ. Togo	R. Monasterio	J. Medrano	F. Argandoña	1	Conforme a Obra	Bolinter Ltda.
07/May/24	SJ. Togo	R. Monasterio	J. Medrano	F. Argandoña	0	Aprobado para Construcción	Bolinter Ltda.
FECHA	DIBUJO	Calidad	Técnico	APROBÓ	REV.N°	DESCRIPCIÓN	EMPRESA
			REVISOR			Ubicación:	
						Colpa-Bélgica (SCZ)	
						Etapas:	
						Conforme A Obra	
						Código:	
						SC-E30-EL-01-08-01 de 07	
						Escala:	
						S/E	
						Formato:	
						A3 : 420 mm x 297 mm	



Proyecto: Ingeniería y Construcción para el Proyecto Estación de Compresión Colpa Fase I
Título del Plano: Lay Out Tablero TDR-001