


	TIPO DE DOCUMENTO: LISTA	CÓDIGO DE DOCUMENTO: CB-E140-PR-01-LI-001
	PROYECTO: TRASLADO DE UNA UCG DE ESTACIÓN DE COMPRESIÓN HUAYÑACOTA A ESTACIÓN DE COMPRESIÓN COLPA	HOJA: 1 de 9
	TÍTULO: LISTA DE TIE-IN E°C° HUAYÑACOTA	



ÍNDICE DE REVISIONES



Fecha	Revisión	Observaciones
07/07/2025	0	Aprobado para Construcción
19/09/2028	1	Conforme a Obra

Daim Santos Especialista Mecánico	Mauricio Ustariz Coordinador de Ingeniería	Marcos Choque Gerente de Proyecto
ELABORADO POR	REVISADO POR	APROBADO POR


	TIPO DE DOCUMENTO: LISTA	CÓDIGO DE DOCUMENTO: CB-E140-PR-01-LI-001
	PROYECTO: TRASLADO DE UNA UCG DE ESTACIÓN DE COMPRESIÓN HUAYÑACOTA A ESTACIÓN DE COMPRESIÓN COLPA	HOJA: 2 de 9
	TITULO: LISTA DE TIE-IN E°C° HUAYÑACOTA	

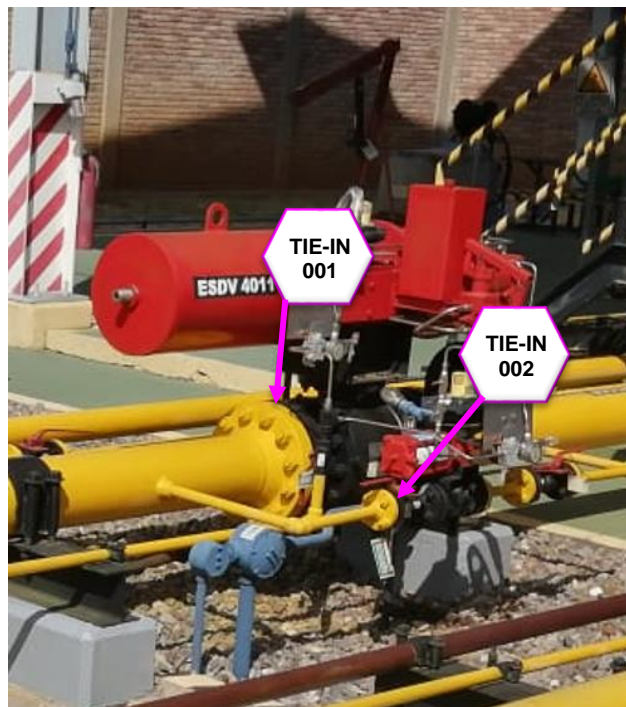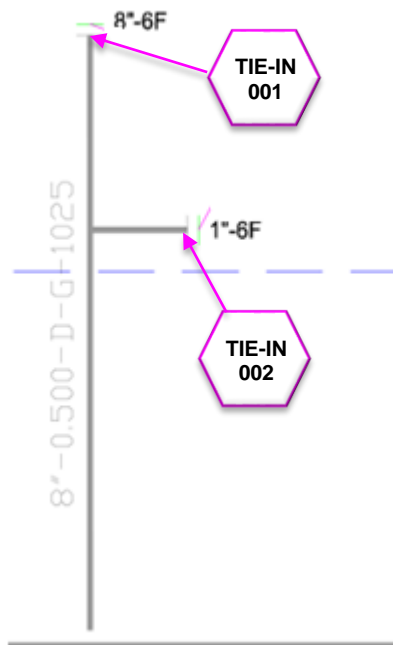

TP	DN	Rating	Tipo de conexión	Línea o Equipo Existente	Línea Nueva	Tipo de Servicio	Plano de Referencia	Comentarios	Ubicación
001	8"	600#	Bridada	8"-0.50-D-G-1025	Brida Ciega	Gas Natural	CB-E140-PR-00-03-01 DE 01	Instalación de Brida Ciega en la succión de 8"	Cabezal de succión 16"-0.844-D-G-1022
002	1"	600#	Bridada	8"-0.50-D-G-1025	Brida Ciega	Gas Natural	CB-E140-PR-00-03-01 DE 01	Instalación de Brida Ciega en el Bypass de ecualización 1"	Cabezal de succión 16"-0.844-D-G-1022



	TIPO DE DOCUMENTO: LISTA	CÓDIGO DE DOCUMENTO: CB-E140-PR-01-LI-001
	PROYECTO: TRASLADO DE UNA UCG DE ESTACIÓN DE COMPRESIÓN HUAYÑACOTA A ESTACIÓN DE COMPRESIÓN COLPA	HOJA: 3 de 9
	TÍTULO: LISTA DE TIE-IN E°C° HUAYÑACOTA	

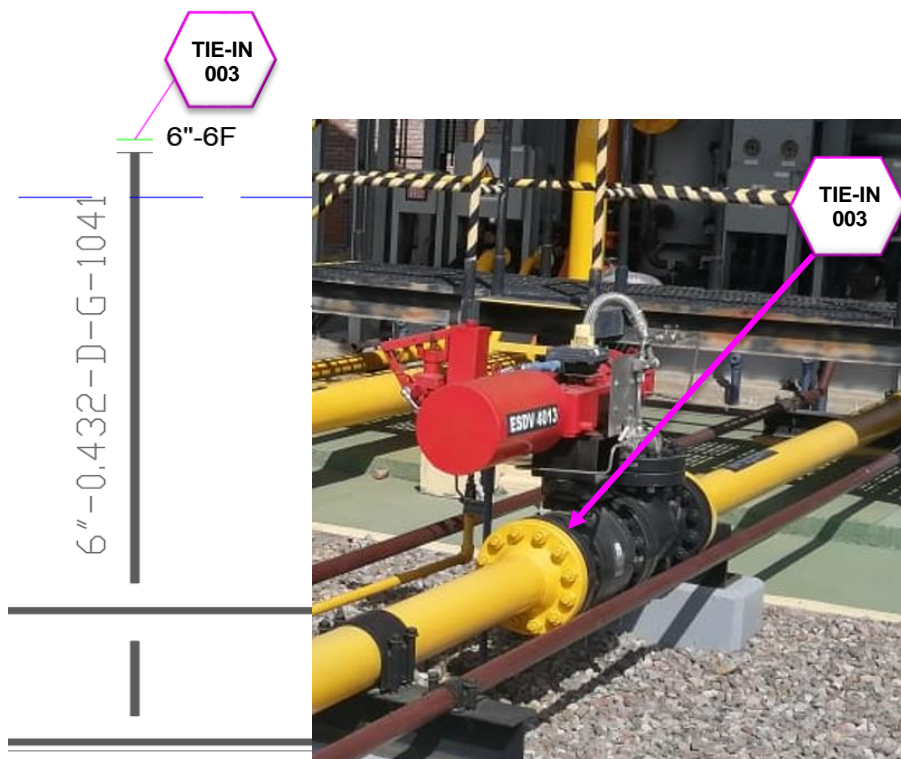

TP	DN	Rating	Tipo de conexión	Línea o Equipo Existente	Línea Nueva	Tipo de Servicio	Plano de Referencia	Comentarios	Ubicación
003	6"	600#	Bridada	6"-0.432-D-G-1041	Brida Ciega	Gas Natural	CB-E140-PR-00-03-01 DE 01	Instalación de Brida Ciega en la descarga de 6"	Cabezal de descarga 12"-0.688-D-G-1040





	TIPO DE DOCUMENTO: LISTA	CÓDIGO DE DOCUMENTO: CB-E140-PR-01-LI-001
	PROYECTO: TRASLADO DE UNA UCG DE ESTACIÓN DE COMPRESIÓN HUAYÑACOTA A ESTACIÓN DE COMPRESIÓN COLPA	HOJA: 4 de 9
	TITULO: LISTA DE TIE-IN E°C° HUAYÑACOTA	



TP	DN	Rating	Tipo de conexión	Línea o Equipo Existente	Línea Nueva	Tipo de Servicio	Plano de Referencia	Comentarios	Ubicación
004	4"	150#	Bridada	V-5034 4"-0.237-A-V-5022	Brida Ciega	Gas Natural	CB-E140-PR-00-03-01 DE 01	Instalación de Brida Ciega en línea de venteo de 4"	Cabezal de Venteos y Alivios 10"-0.250-A-V-8010A




	TIPO DE DOCUMENTO: LISTA	CÓDIGO DE DOCUMENTO: CB-E140-PR-01-LI-001
	PROYECTO: TRASLADO DE UNA UCG DE ESTACIÓN DE COMPRESIÓN HUAYÑACOTA A ESTACIÓN DE COMPRESIÓN COLPA	HOJA: 5 de 9
	TÍTULO: LISTA DE TIE-IN E°C° HUAYÑACOTA	

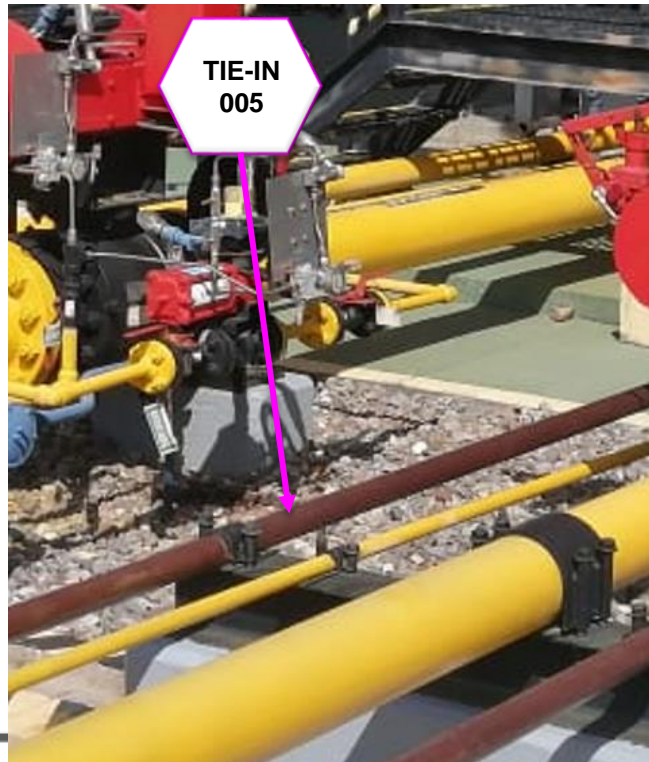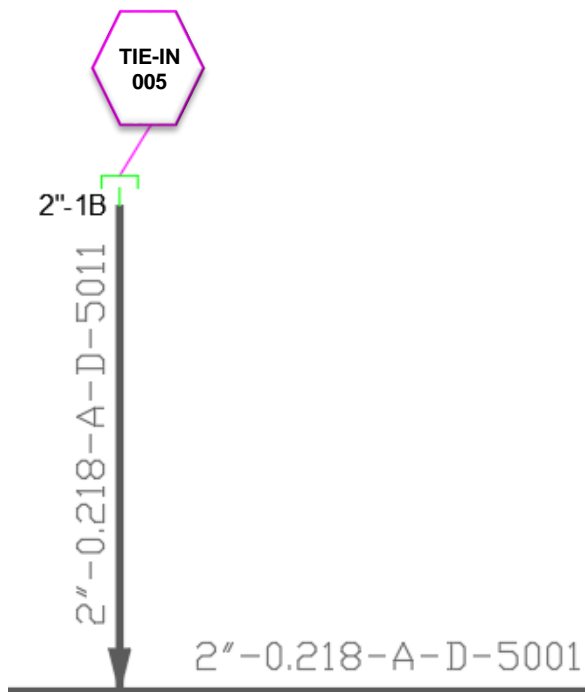TP	DN	Rating	Tipo de conexión	Línea o Equipo Existente	Línea Nueva	Tipo de Servicio	Plano de Referencia	Comentarios	Ubicación
005	2"	150#	Bridada	2"-0.218-A-D-5011	Tapón Roscado	Drenaje condensado	CB-E140-PR-00-03-01 DE 01	Instalación de tapa roscada en descarga drenaje de 2"	Cabezal de drenaje condensados 2"-0.218-A-D-5001





	TIPO DE DOCUMENTO: LISTA	CÓDIGO DE DOCUMENTO: CB-E140-PR-01-LI-001
	PROYECTO: TRASLADO DE UNA UCG DE ESTACIÓN DE COMPRESIÓN HUAYÑACOTA A ESTACIÓN DE COMPRESIÓN COLPA	HOJA: 6 de 9
	TÍTULO: LISTA DE TIE-IN E°C° HUAYÑACOTA	

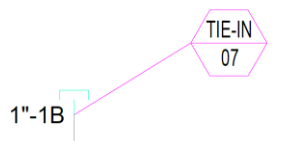TP	DN	Rating	Tipo de conexión	Línea o Equipo Existente	Línea Nueva	Tipo de Servicio	Plano de Referencia	Comentarios	Ubicación
007	1"	150#	Roscado	3/4"-0.154-A-D-5010	Tapa Roscada	Agua Desmineralizada	CB-E140-PR-00-03-01 DE 01	Instalación de Tapas roscadas	Compresor No1 – E°C° Huayñacota






TP	DN	Rating	Tipo de conexión	Línea o Equipo Existente	Línea Nueva	Tipo de Servicio	Plano de Referencia	Comentarios	Ubicación
008	1"	150#	Roscado	2"-0.218-A-D-5040	Tapa Roscada	Drenaje Aceite	CB-E140-PR-00-03-01 DE 01	Instalación de Tapa roscada	Cabezal drenaje de aceites 2"-0.218-A-D-5006



	TIPO DE DOCUMENTO: LISTA	CÓDIGO DE DOCUMENTO: CB-E140-PR-01-LI-001
	PROYECTO: TRASLADO DE UNA UCG DE ESTACIÓN DE COMPRESIÓN HUAYÑACOTA A ESTACIÓN DE COMPRESIÓN COLPA	HOJA: 7 de 9
	TÍTULO: LISTA DE TIE-IN E°C° HUAYÑACOTA	

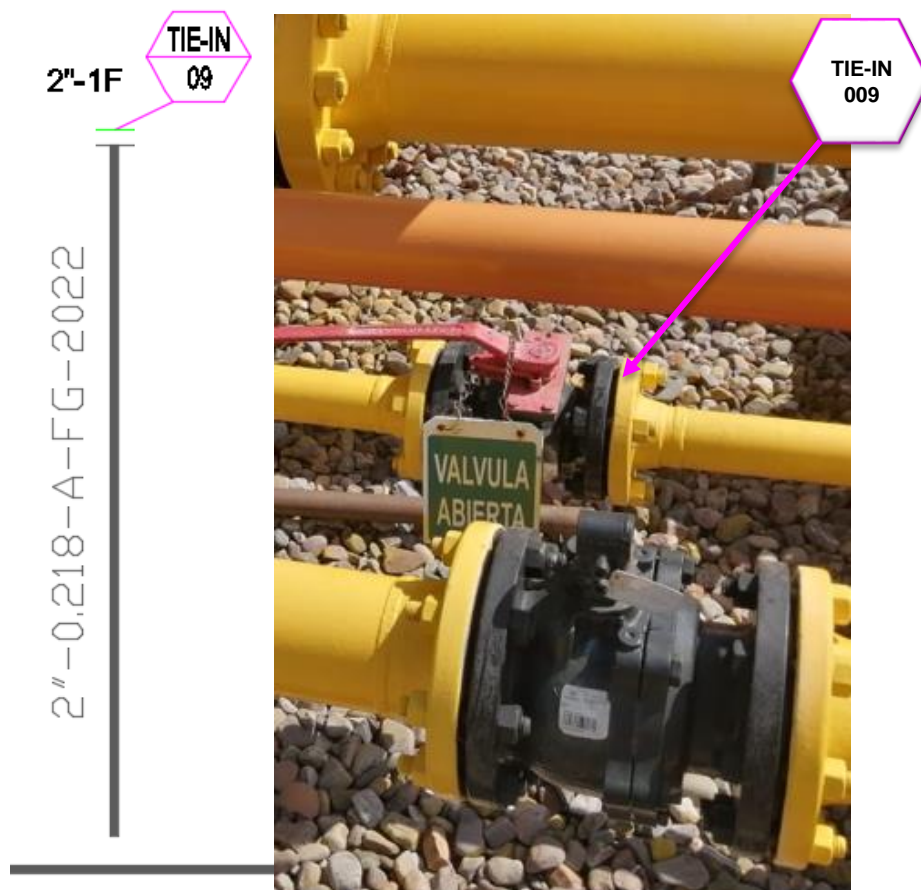

TP	DN	Rating	Tipo de conexión	Línea o Equipo Existente	Línea Nueva	Tipo de Servicio	Plano de Referencia	Comentarios	Ubicación
009	2"	150#	Bridada	V-2026 2"-0.218-A-FG-2022	Brida Ciega	Gas Combustible	CB-E140-PR-00-03-01 DE 01	Instalación de Brida Ciega en la alimentación de gas combustible de 2"	Cabezal Gas combustible 3"-0.300-A-FG-2011



	TIPO DE DOCUMENTO: LISTA	CÓDIGO DE DOCUMENTO: CB-E140-PR-01-LI-001
	PROYECTO: TRASLADO DE UNA UCG DE ESTACIÓN DE COMPRESIÓN HUAYÑACOTA A ESTACIÓN DE COMPRESIÓN COLPA	HOJA: 8 de 9
	TITULO: LISTA DE TIE-IN E°C° HUAYÑACOTA	

TP	DN	Rating	Tipo de conexión	Línea o Equipo Existente	Línea Nueva	Tipo de Servicio	Plano de Referencia	Comentarios	Ubicación
010	4"	150#	Bridada	V-2010 4"-0.237-A-SG-2031	Brida Ciega	Gas de Arranque	CB-E140-PR-00-03-01 DE 01	Instalación de Brida Ciega Gas de arranque de 4"	Cabezal Gas de arranque 8"-0.250-A-SG-2021



	TIPO DE DOCUMENTO: LISTA	CÓDIGO DE DOCUMENTO: CB-E140-PR-01-LI-001
	PROYECTO: TRASLADO DE UNA UCG DE ESTACIÓN DE COMPRESIÓN HUAYÑACOTA A ESTACIÓN DE COMPRESIÓN COLPA	HOJA: 9 de 9
	TITULO: LISTA DE TIE-IN E°C° HUAYÑACOTA	

TP	DN	Rating	Tipo de conexión	Línea o Equipo Existente	Línea Nueva	Tipo de Servicio	Plano de Referencia	Comentarios	Ubicación
011	1"	150#	Roscado	1"-0.179-A-IG-2012	Tapa Roscada	Gas de instrumento	CB-E140-PR-00-03-01 DE 01	Instalación de Tapas roscadas	Cabezal de gas para instrumentos 1"-0.179-A-IG-2012
012	1"	150#	Roscado	1"-0.179-A-IG-2012	Tapa Roscada	Gas de instrumento	CB-E140-PR-00-03-01 DE 01	Instalación de Tapas roscadas	Cabezal de gas para instrumentos 1"-0.179-A-IG-2012

