





| | | | | | | | | | | | | | | | | | | |
|---|--|---|--------------------------------------|-------------|-----------|--|-----------|--------------------------------------|-----------|------------------------|--------|----------------------------------|-------------|-------------|---------|-------------------------------|--|--|
| <div><p>Dir. KM 17 Carrelera Santa Cruz Cochabamba Tel: 3 3853152 Correo: coapecomsr@gmail.com WEB: http://www.coapecom.com/</p></div> | DOCUMENTOS DE REFERENCIA | | YFPB TRANSPORTE S.A. | | | | | | | | | | | | | | | |
| | SC-E30-IC-00-18-01 de 01 Arquitectura de Control y Comunicación Estación de Compresión Colpa | | RESPONSABLE DE PROY.: Marvin Gerrero | | 06-Ago-25 | | O. Chávez | M. Sarzuri | R. Vargas | M. Choque | 1 | Conforme a Obra | | | | Coapecom SRL | | |
| | | | REVISOR 1: Jafeth Acha | | 05-Ago-25 | | O. Chávez | M. Sarzuri | R. Vargas | M. Choque | 0 | Diseño para Construcción | | | | Coapecom SRL | | |
| | | | REVISOR 2: Felix Zárate | | FECHA | | DIBUJO | Calidad | Técnico | REVISOR | APROBÓ | REV.N° | DESCRIPCIÓN | | EMPRESA | | | |
| | | | REVISOR 3: Marcelo Canavire | | | | | | | | | | | | | | | |
| | | SIMBOLOGIA | | CONTRATISTA | | <div><div>Transporte S.A.</div></div> | | Ubicación: Estación Colpa (Sta.Cruz) | | Etapa: Conforme a Obra | | Código: SC-E30-IC-00-03-12 de 13 | | Escala: S/E | | Formato: A3 : 297 mm x 420 mm | | |
| RESPONSABLE DE PROY.: Marcos Choque | | | | | | | | | | | | | | | | | | |
| REVISOR 1: Mauricio Ustariz | | | | | | | | | | | | | | | | | | |
| | | REVISOR 2: Rodrigo Vargas | | | | | | | | | | | | | | | | |
| | | REVISOR 3: Marcos Sarzuri | | | | | | | | | | | | | | | | |
| | | BORNE PORTAFUSIBLE | | | | | | | | | | | | | | | | |
| | | BORNE DE PASO | | | | | | | | | | | | | | | | |
| | | BORNE DE INSTRUMENTO DE CAMPO | | | | | | | | | | | | | | | | |
| | | CABLE DE INSTRUMENTACIÓN | | | | | | | | | | | | | | | | |
| | | CABLE 24 VDC GABINETE ESD/SCP | | | | | | | | | | | | | | | | |
| | | CABLE DE TIERRA GABINETE ESD/SCP | | | | | | | | | | | | | | | | |
| | | CABLE CONEXIÓN INTERNA GABINETE ESD/SCP | | | | | | | | | | | | | | | | |






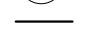


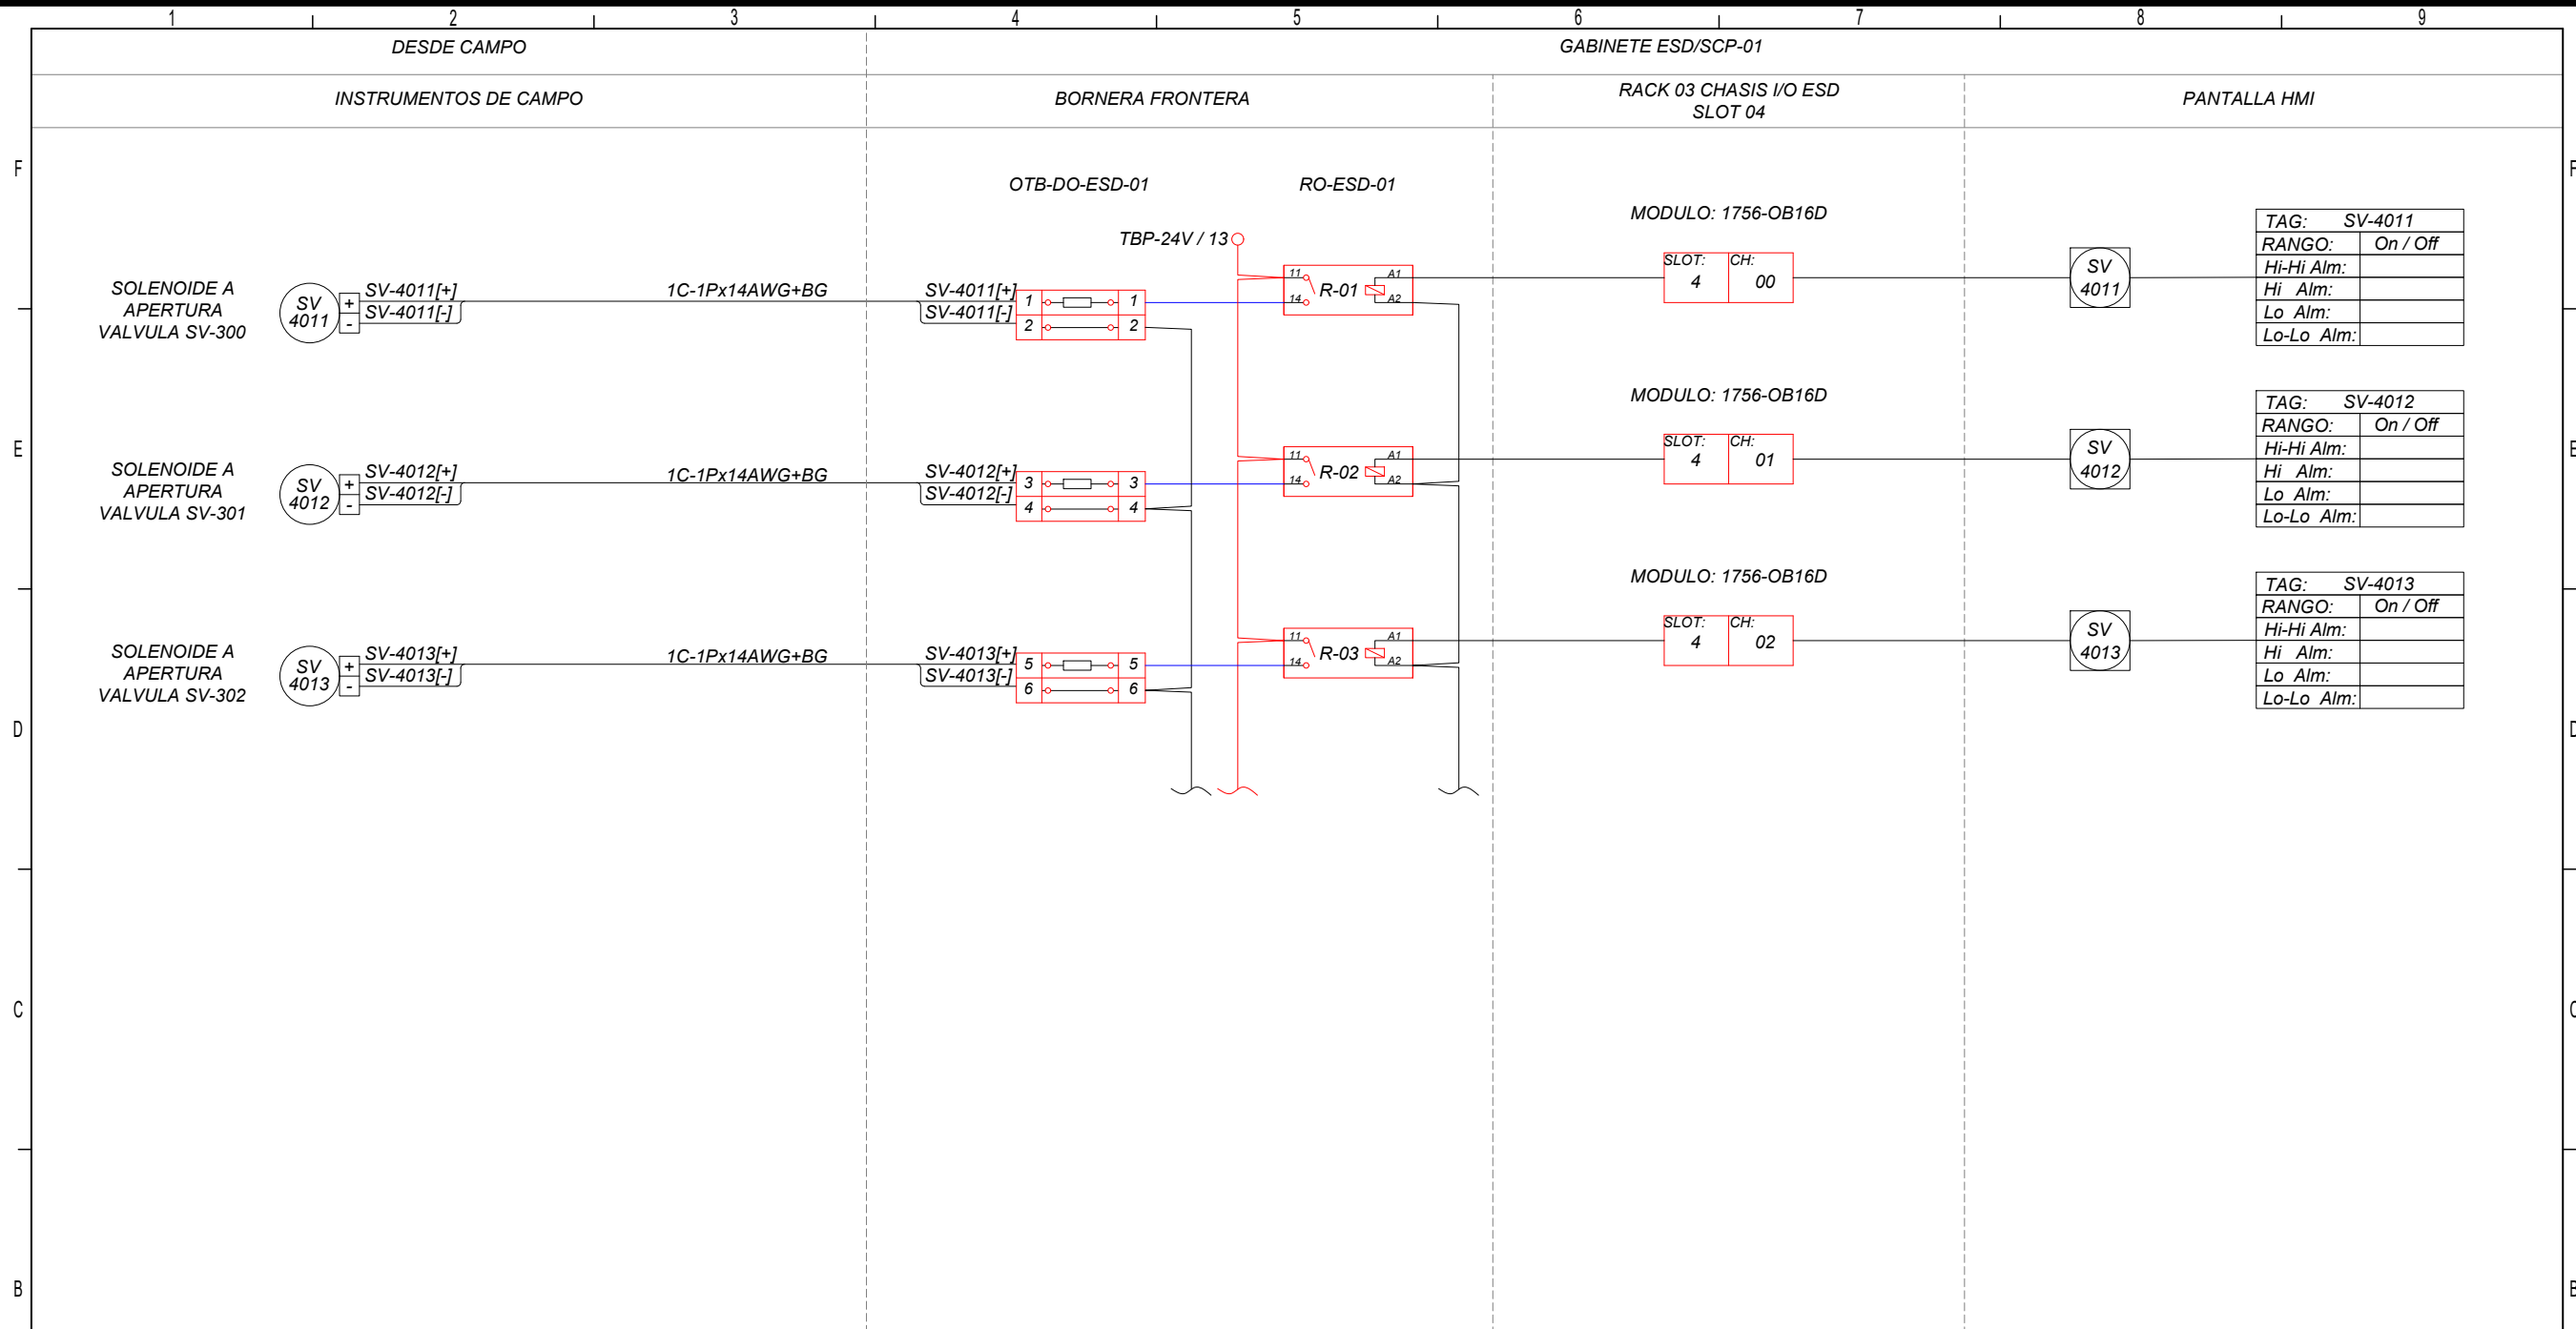


Dir. KM 17 Carretera Santa Cruz Cochabamba
Tel: 3 3853152
Correo: coapecomsrl@coapecom.com
WEB: http://www.coapecom.com/

DOCUMENTOS DE REFERENCIA

SC-E30-IC-00-18-01 de 01 Arquitectura de Control y Comunicación Estación de Compresión Colpa

SIMBOLOGIA

-  BORNE PORTAFUSIBLE
-  BORNE DE PASO
-  BORNE DE INSTRUMENTO DE CAMPO
-  CABLE DE INSTRUMENTACIÓN
-  CABLE 24 VDC GABINETE ESD/SCP
-  CABLE DE TIERRA GABINETE ESD/SCP
-  CABLE CONEXIÓN INTERNA GABINETE ESD/SCP

YPFB TRANSPORTE S.A.

RESPONSABLE DE PROY.: Marvin Gerrero

REVISOR 1: Jafeth Acha

REVISOR 2: Felix Zárate

REVISOR 3: Marcelo Canavire

CONTRATISTA


RESPONSABLE DE PROY.: Marcos Choque

REVISOR 1: Mauricio Ustariz

REVISOR 2: Rodrigo Vargas

REVISOR 3: Marcos Sarzuri

| FECHA | DIBUJO | Calidad REVISOR | Técnico REVISOR | APROBÓ | REV.Nº | DESCRIPCIÓN | EMPRESA |
|-----------|-----------|-----------------|-----------------|-----------|--------|--------------------------|--------------|
| 06-Ago-25 | O. Chávez | M. Sarzuri | R. Vargas | M. Choque | 1 | Conforme a Obra | Coapecom SRL |
| 05-Ago-25 | O. Chávez | M. Sarzuri | R. Vargas | M. Choque | 0 | Diseño para Construcción | Coapecom SRL |



Ubicación: **Estación Colpa (Sta.Cruz)**

Etapa: **Conforme a Obra**

Código: **SC-E30-IC-01-03-12 de 13**

Proyecto: **Traslado de una UGC de Estacion de Compresion Huayñacota a Estacion de Compresion Colpa**

Título del Plano: **Diagrama de Lazo**

Diagrama de Lazos Señales Digitales H2 (NUEVAS)

Escala: **S/E**

Formato: **A3 : 297 mm x 420 mm**