




1 Y 2 PROTECCION CONTRA SOBRETENSIONES

<div><div>Servicios Electromecánicos PARQUE INDUSTRIAL, MZ 24 TEL:3460561 – FAX:3462564 www.ees-srl.com info@ees-srl.com</div></div>									
YPFB TRANSPORTE S.A.									
GERENTE DE PROY.: Ing. Julio Infante									
REVISOR 1: Ing. Arturo Poppe									
REVISOR 2: Ing. Raul Roque									
REVISOR 3: Arq. Marcelo Canavire									
CONTRATISTA									
GERENTE DE PROY.:Ing. Reynaldo Zeballos									
REVISOR 1:									
REVISOR 2:									
REVISOR 3:									
<div><div><div>Transporte S.A.</div></div><div>Proyecto: Mantenimiento Eléctrico Anual</div><div>Etapa: Conforme a Obra</div><div>Código: SC-E01-EL-01-10-01 de 16</div></div>									
<div><div>Título del Plano: Simbología Eléctrica</div><div>Formato: Carta : 216 mm x 279 mm</div></div>									

CRE


SECCIONADOR  
FUSIBLE

315 KVA  
SIEMENS  
24.9/0.4 KV



Parrayos

MEDIDOR ELECTRONICO ABB  
65-500 V

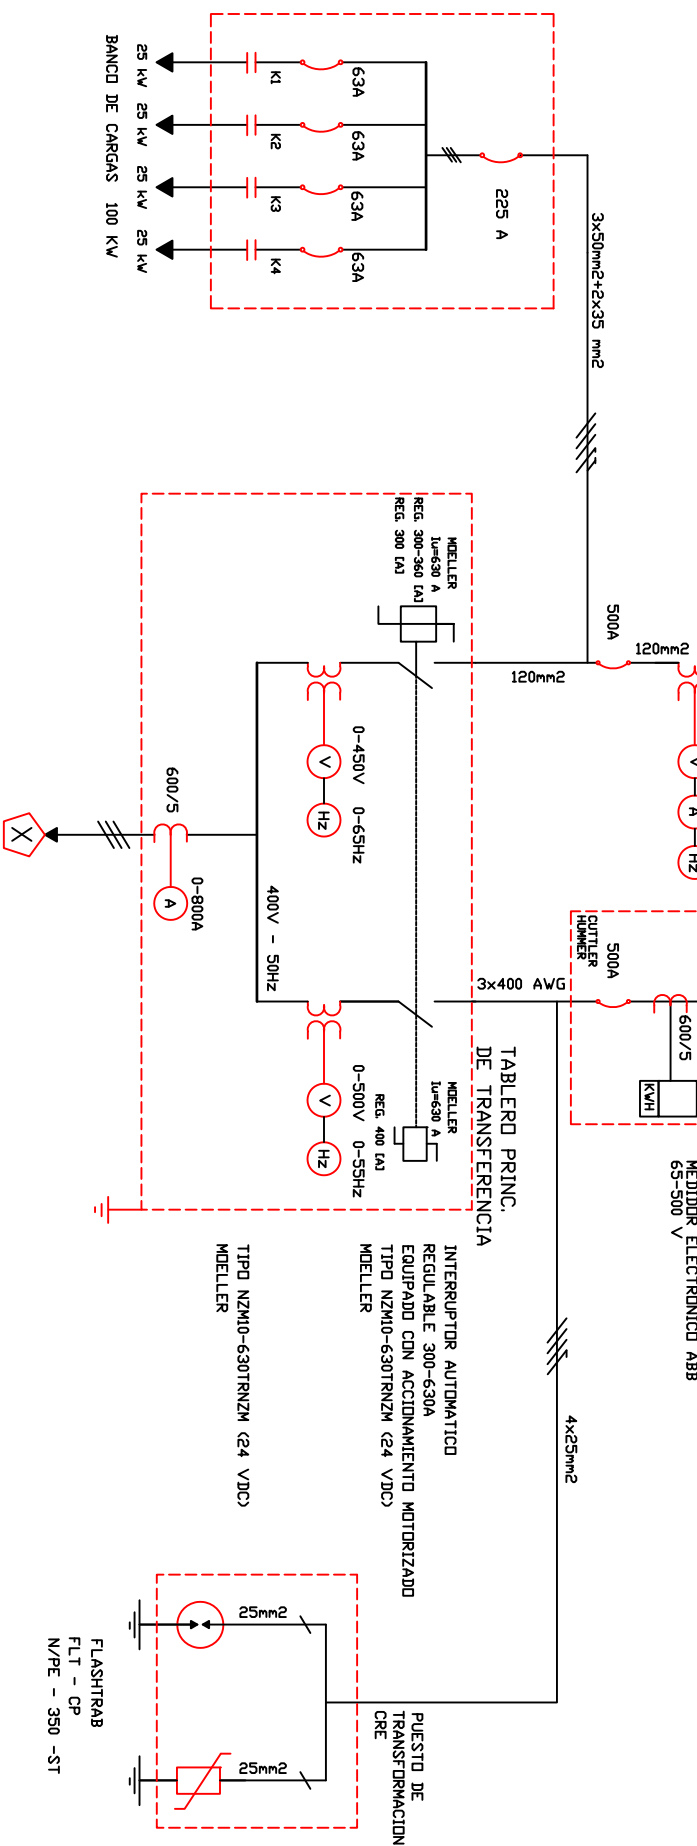

Obra

Obra

ciór
;




Transporte S.A

Mantenimiento Eléctrico Anual

*Etapas:*

Conforme a Obra

<b>Terminal Santa Cruz (SCZ)</b>	<b>Código:</b>
----------------------------------	----------------

Código:

SC-E01-EL-01-03-02 de 16

Escala:  
S/E

Formato:  
Carta : 216 mm x 279 mm




PANEL PRINCIPAL BOMBA SUMERGIBLE 380/220V 50Hz



GABINETE BOOSTER CRUDO N°2

GABINETE BOMBA DE AGUA SUMERGIBLE

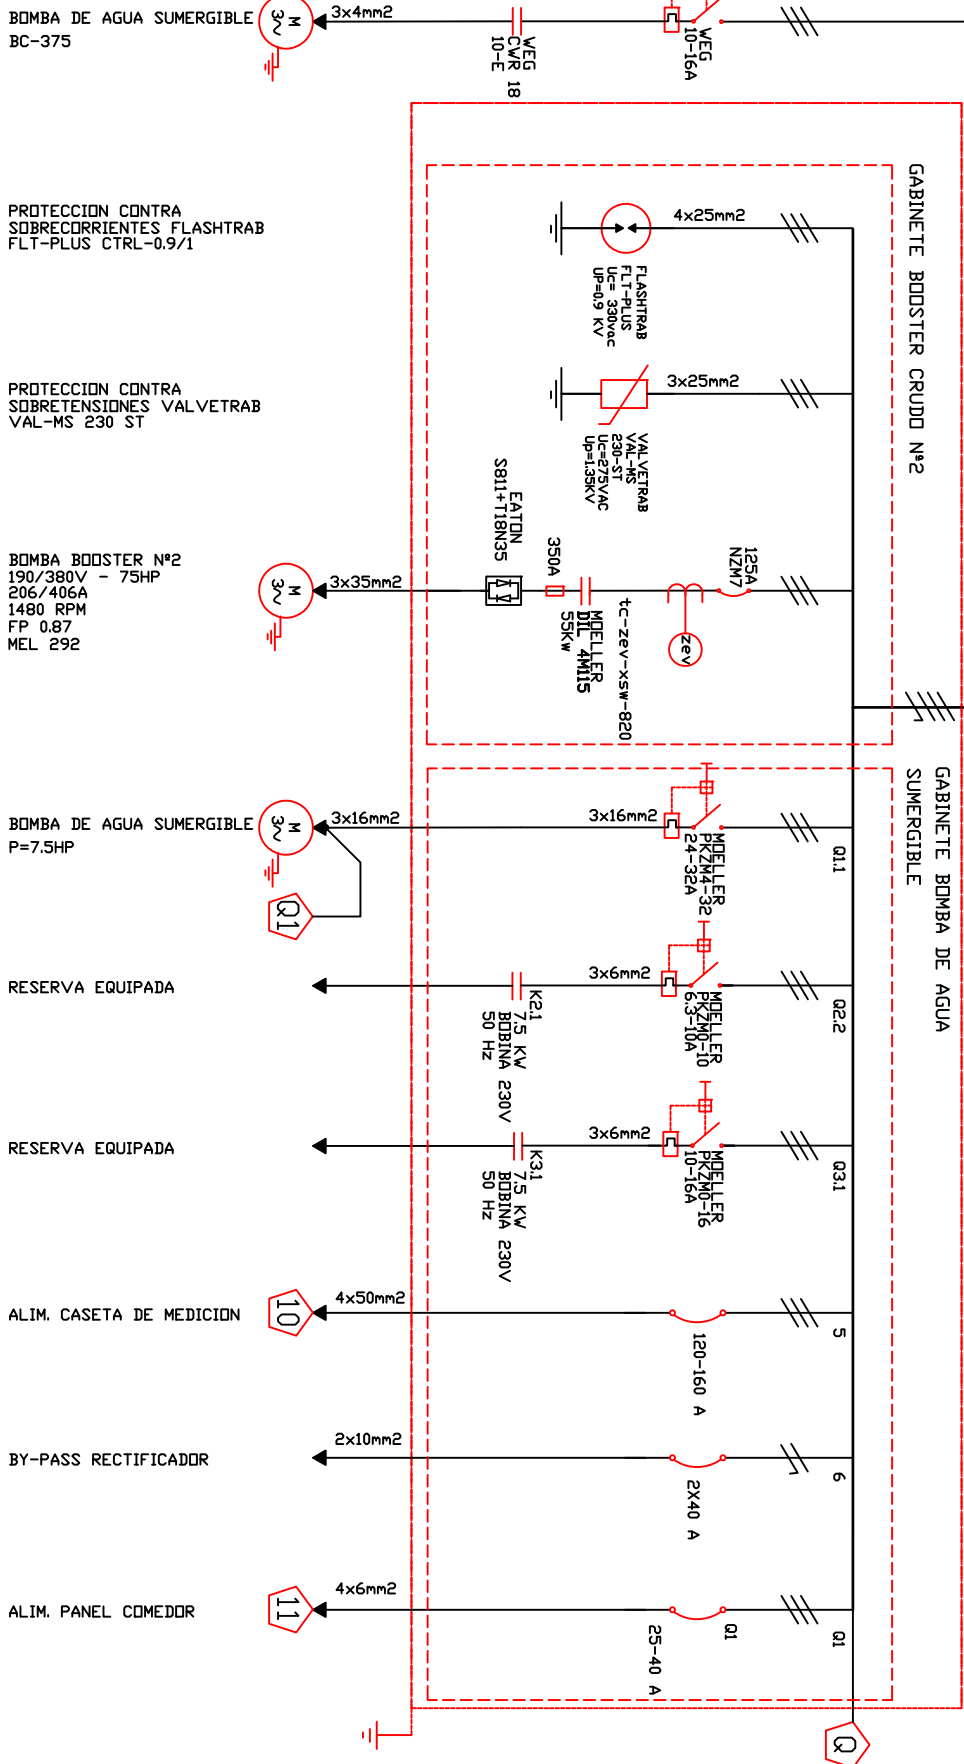

YFPB TRANSPORTE S.A.

GERENTE DE PROY.: Ing. Julio Infante

REVISOR 1: Ing. Arturo Poppe

REVISOR 2: Ing. Raul Roque

REVISOR 3: Arq. Marcelo Canavire

CONTRATISTA

GERENTE DE PROY.: Ing. Reynaldo Zeballos

REVISOR 1:

REVISOR 2:

REVISOR 3:



Transporte S.A.

Mantenimiento Eléctrico

Anual

Diagrama

Unifilar

Terminal Santa Cruz (SCZ)

Ubicación:

Conforme a Obra

Conforme a Obra

Conforme a Obra

Conforme a Obra

Etapas:

SC-E01-EL-01-03-04 de 16

Código:

SC-E01-EL-01-03-04 de 16

SC-E01-EL-01-03-04 de 16

SC-E01-EL-01-03-04 de 16

Escala:

S/E

S/E

S/E

Formato:

Carta : 216 mm x 279 mm

Carta : 216 mm x 279 mm

Servicios Electromecánicos

PARQUE INDUSTRIAL MZ 24

Tel: 3460561 - Fax: 3462564

www.ees-srl.com

info@ees-srl.com

GABINETE BOMBA SUMERGIBLE

ALIM. RECTIFICADOR  
INVERSOR

PILETA API

LUZ EMERGENCIA  
SALA CONTROL

RESERVA

RESERVA

LUZ EMERGENCIA  
SALA GENERADOR  
Y SALA UNIDADES

ALIMENTACION UPS#1


BOMBA Jockey  
VAL.DIR.  
7.5 HP  
190-380 V  
22/11 A  
2400 RPM  
50 HZ

BOMBA  
DE ESPUMA  
15 HP  
380/415 V  
24/23 A

T.C. BOMBA CONTRA INCENDIO

PANEL DE CONTROL BOMBA  
CONTRA INCENDIO

RESERVA

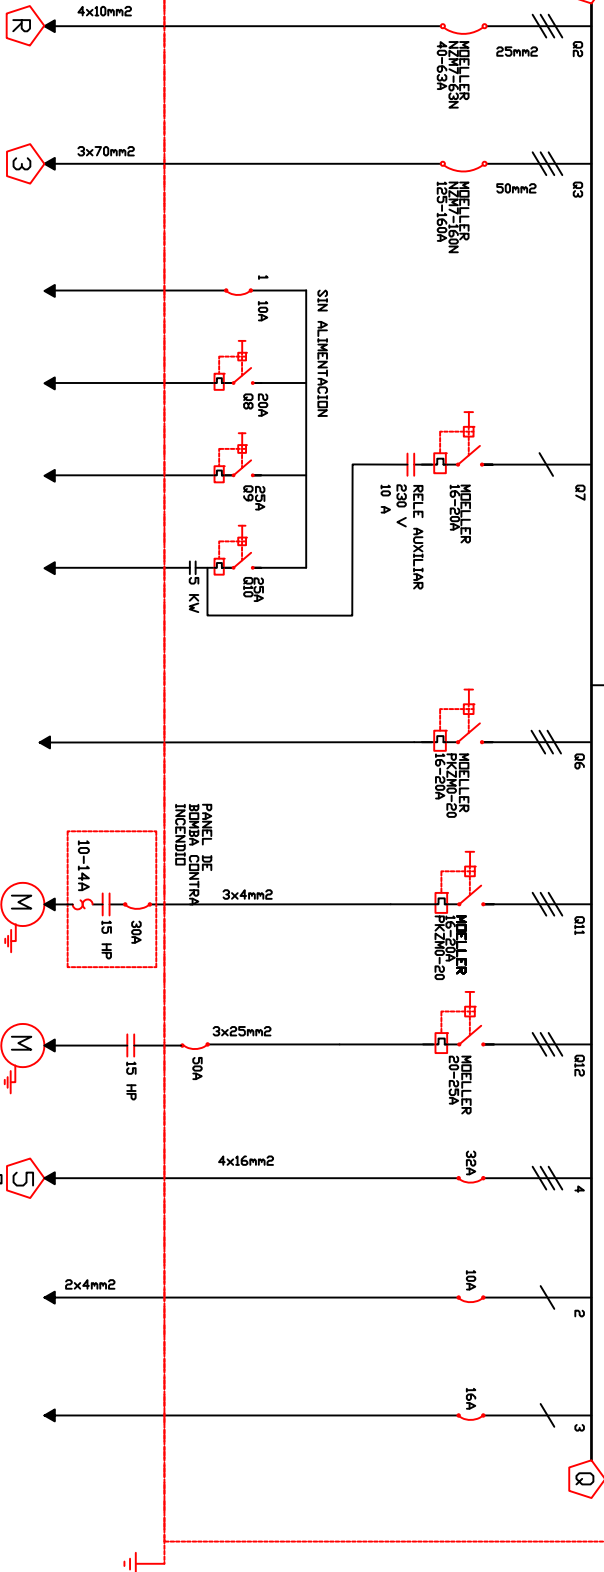

Servicios Electromecánicos  
PARQUE INDUSTRIAL, MZ 24  
TEL:3460561 - FAX:3462564  
www.es-e-srl.com  
info@es-e-srl.com

YPFB TRANSPORTE S.A.

GERENTE DE PROY.: Ing. Julio Infante

REVISOR 1: Ing. Arturo Poppe

REVISOR 2: Ing. Raul Roque

REVISOR 3: Arq. Marcelo Canavire

CONTRATISTA

GERENTE DE PROY.: Ing. Reynaldo Zeballos

REVISOR 1:

REVISOR 2:

REVISOR 3:



Transporte S.A.

Mantenimiento Eléctrico

Anual

Diagrama

Unifilar

Ubicación:

Terminal Santa Cruz (SCZ)

Etapas:

Conforme a Obra

Código:

SC-E01-EL-01-03-05 de 16

Escala:


S/E

Formato:

Carta : 216 mm x 279 mm

FECHA	DIBUJO	REVISOR	APROBO	REV.Nº	DESCRIPCION	EMPRESA
11-Jun-19	J. Mariscal	J. Mariscal	J. Eguiz	7	Conforme a Obra	ESE SRL
06-Abr-17	C. Guardia	H. Teran	E. Añez	6	Conforme a Obra	ESE SRL
14-Mar-16	H. Teran	H. Teran	L. Condoni	5	Conforme a Obra	ESE SRL
						EMPRESA

PANEL DE DISTRIBUCION PRINCIPAL ANTIGUO

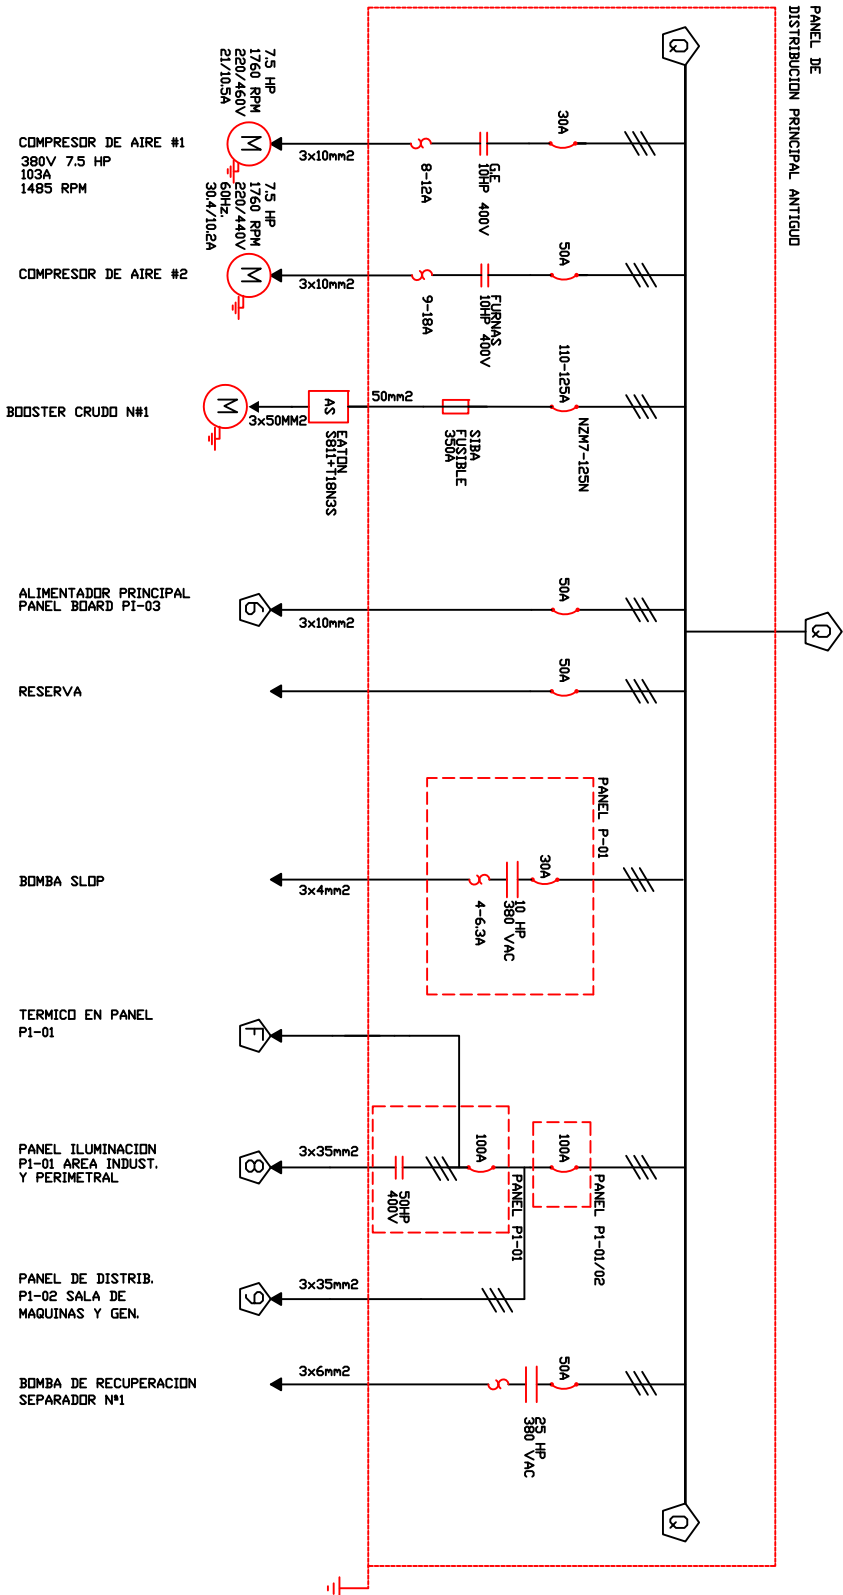

Servicios Electromecánicos  
 PARQUE INDUSTRIAL, MZ 24  
 TEL:3460561 - FAX:3462564  
 www.es-e-srl.com  
 info@ese-srl.com

YPFB TRANSPORTE S.A.	
GERENTE DE PROV.: Ing. Julio Infante	
REVISOR 1: Ing. Arturo Poppe	
REVISOR 2: Ing. Raul Roque	
REVISOR 3: Arq. Marcelo Canavire	
CONTRATISTA	
GERENTE DE PROV.: Ing. Reynaldo Zeballos	
REVISOR 1:	
REVISOR 2:	
REVISOR 3:	

11-Jun-19	J. Mariscal	J. Mariscal	J. Eguiez	R. Zeballos	7	Conforme a Obra	ESE SRL
06-Abr-17	C. Guardia	H. Teran	E. Añez	R. Zeballos	6	Conforme a Obra	ESE SRL
14-Mar-16	H. Teran	H. Teran	L. Condori	R. Zeballos	5	Conforme a Obra	ESE SRL
FECHA	DIBUJO	Calidad	Técnico	APROBO	REV. N°	DESCRIPCION	EMPRESA
Ubicación: Terminal Santa Cruz (SCZ)							
Etapa: Conforme a Obra							
Código: SC-E01-EL-01-03-06 de 16							
Escala: S/E							
Formato: Carta : 216 mm x 279 mm							



Mantenimiento Eléctrico  
 Anual

Proyecto:  
 Título del Plano:  
 Diagrama Unifilar



Servicios Electromecánicos  
PARQUE INDUSTRIAL, MZ 24  
TEL:3460561 - FAX:3462564  
www.es-e-srl.com  
info@es-e-srl.com

# YPFB TRANSPORTE S.A.

GERENTE DE PROY.: Ing. Julio Infante  
REVISOR 1: Ing. Arturo Poppe  
REVISOR 2: Ing. Raul Roque  
REVISOR 3: Arq. Marcelo Canavire  
CONTRATISTA

GERENTE DE PROY.: Ing. Reynaldo Zeballos

REVISOR 1:  
REVISOR 2:  
REVISOR 3:



Transporte S.A.

Mantenimiento Eléctrico

Anual

Diagrama  
Unifilar

FECHA	DIBUJO	Calidad	Técnico	REVISOR	APROBO	REV. N°	DESCRIPCION	EMPRESA
11-Jun-19	J. Mariscal	J. Mariscal	J. Eguéz	R. Zeballos	7	Conforme a Obra		ESE SRL
06-Abr-17	C. Guardia	H. Teran	E. Añez	R. Zeballos	6	Conforme a Obra		ESE SRL
14-Mar-16	H. Teran	H. Teran	L. Condoni	R. Zeballos	5	Conforme a Obra		ESE SRL
								EMPRESA


Ubicación: Terminal Santa Cruz (SCZ)


Etapas: Conforme a Obra

Código: SC-E01-EL-01-03-07 de 16

Escala: S/E

Formato: Carta : 216 mm x 279 mm

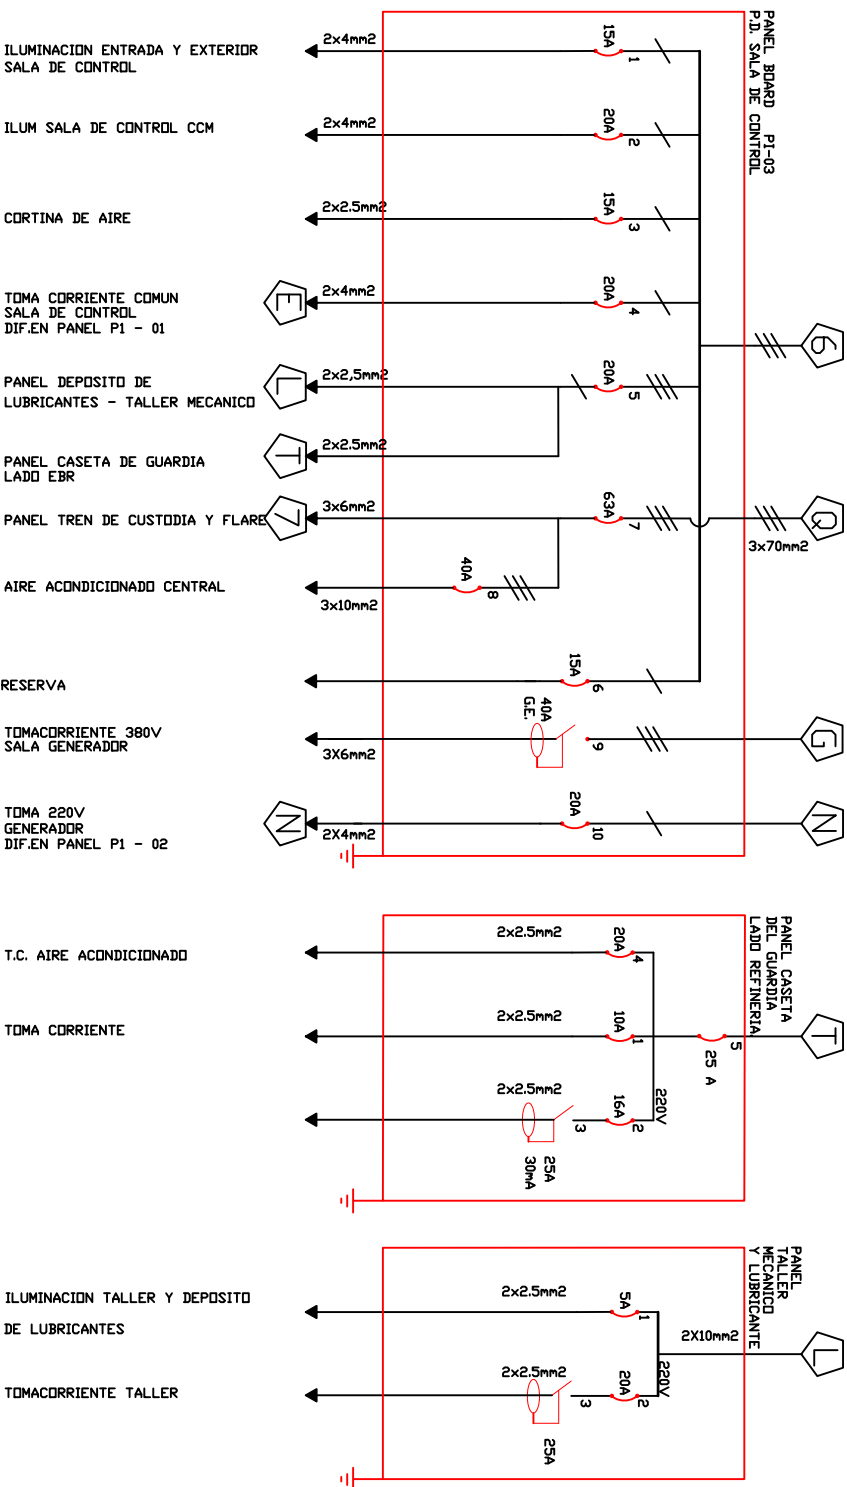


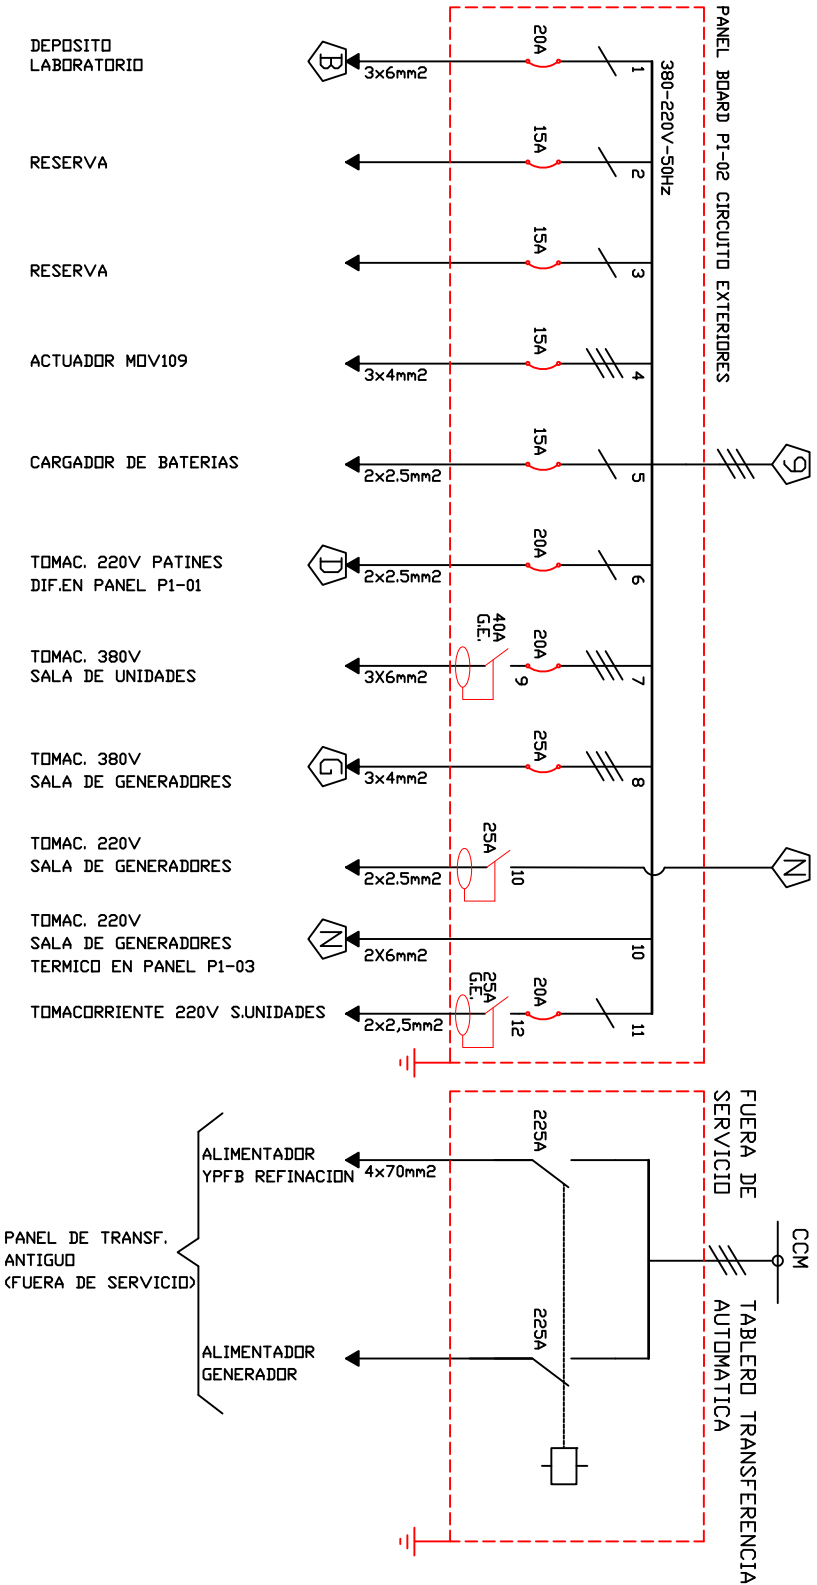

<div style="display: flex; justify-content: space-between; align-items: center;"> <div> <p><b>Servicios Electromecánicos</b>              PARQUE INDUSTRIAL, MZ 24              TEL:3460561 – FAX:3462564              www.esee-srl.com              info@esee-srl.com</p> </div> <div> <p><b>YPFB TRANSPORTE S.A.</b></p> </div> </div>									
<p>GERENTE DE PROY.: Ing. Julio Infante</p>		<p>11-Jun-19 J. Mariscal J. Mariscal J. Eguiez R. Zeballos 7</p>		<p>Conforme a Obra</p>		<p>ESE SRL</p>			
<p>REVISOR 1: Ing. Arturo Poppe</p>		<p>06-Abr-17 C. Guardia H. Teran E. Añez R. Zeballos 6</p>		<p>Conforme a Obra</p>		<p>ESE SRL</p>			
<p>REVISOR 2: Ing. Raul Roque</p>		<p>14-Mar-16 H. Teran H. Teran L. Condori R. Zeballos 5</p>		<p>Conforme a Obra</p>		<p>ESE SRL</p>			
<p>REVISOR 3: Arq. Marcelo Canavire</p>		<p>FECHA DIBUJO</p>		<p>Calidad REVISOR</p>		<p>TECNICO</p>			
<p>CONTRATISTA</p>		<p>APROBO</p>		<p>REV. N°</p>		<p>DESCRIPCION</p>			
<p>GERENTE DE PROY.: Ing. Reynaldo Zeballos</p>		<p>Proyecto:</p>		<p>Ubicación:</p>		<p>Código:</p>			
<p>REVISOR 1:</p>		<p> <b>Transporte S.A.</b></p>		<p>Etapa:</p>		<p>Escala:</p>			
<p>REVISOR 2:</p>		<p>Mantenimiento Eléctrico</p>		<p>Conforme a Obra</p>		<p>S/E</p>			
<p>REVISOR 3:</p>		<p>Título del Plano:</p>		<p>Diagrama</p>		<p>Formato:</p>			
		<p>Unifilar</p>		<p>Carta : 216 mm x 279 mm</p>					



ILUMACION  
PANEL DE DISTRIBUCION P1-01  
AREA IND. Y PERIMETRAL

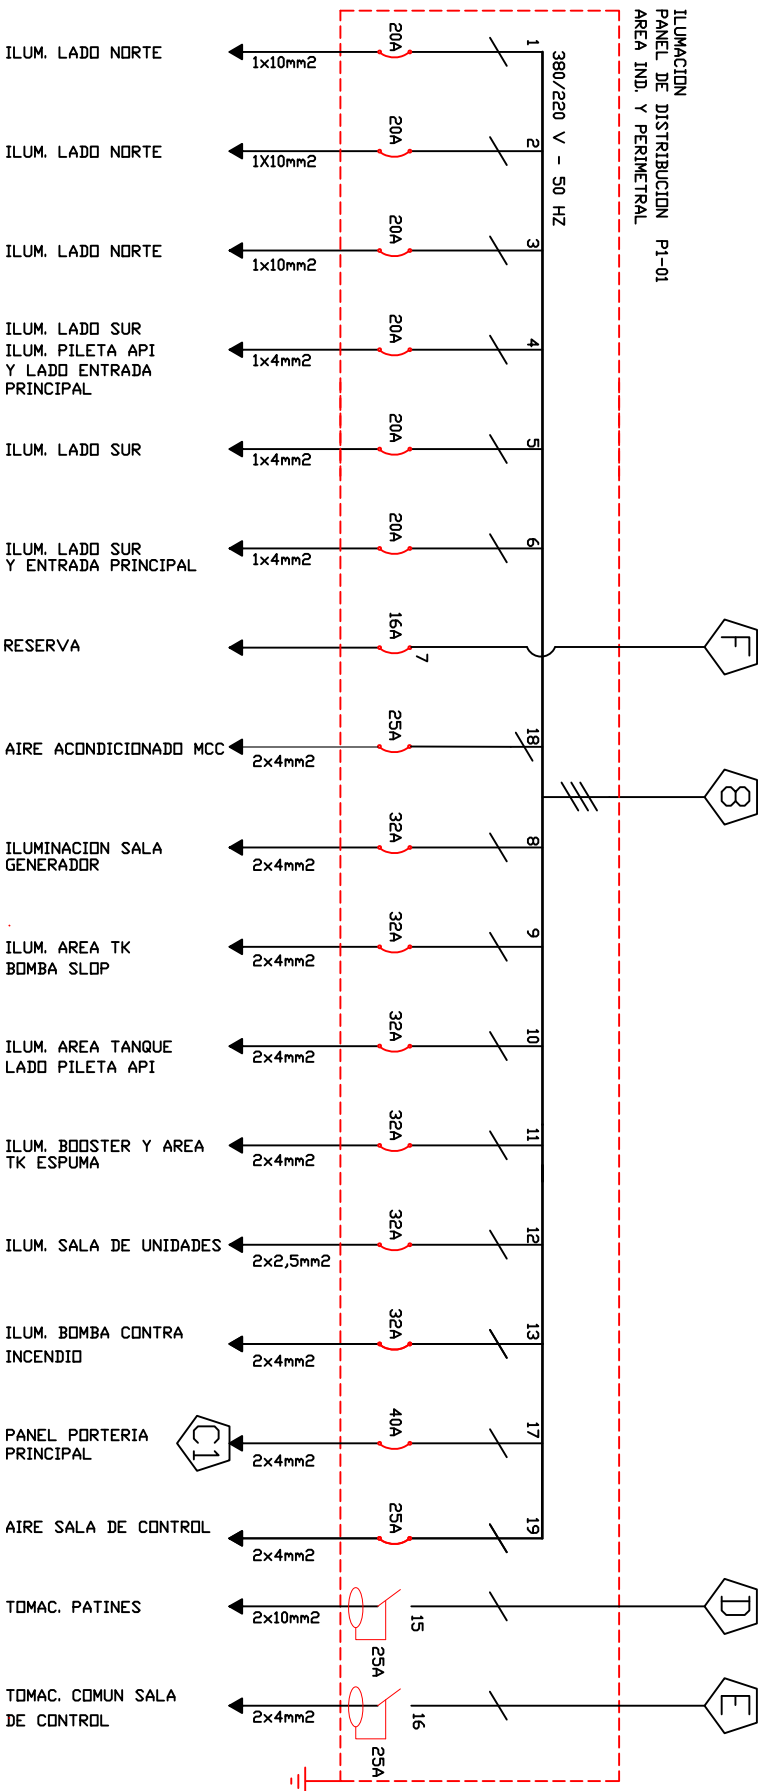

Servicios Electromecánicos

PARQUE INDUSTRIAL, MZ 24  
TEL:3460561 - FAX:3462564  
www.ees-srl.com  
info@ees-srl.com

YPFB TRANSPORTE S.A.

GERENTE DE PROY.: Ing. Julio Infante  
REVISOR 1: Ing. Arturo Poppe  
REVISOR 2: Ing. Raul Roque  
REVISOR 3: Arq. Marcelo Canavire  
CONTRATISTA

GERENTE DE PROY.: Ing. Reynaldo Zeballos

REVISOR 1:

REVISOR 2:

REVISOR 3:



Transporte S.A.

Proyecto:

Mantenimiento Eléctrico  
Anual

Título del Plano:

Diagrama  
Unifilar

11-Jun-19	J. Mariscal	J. Mariscal	J. Eguéz	R. Zeballos	7	Conforme a Obra	ESE SRL	
06-Abr-17	C. Guardia	H. Teran	E. Añez	R. Zeballos	6	Conforme a Obra	ESE SRL	
14-Mar-16	H. Teran	H. Teran	L. Condori	R. Zeballos	5	Conforme a Obra	ESE SRL	
FECHA	DIBUJO	Calidad	REVISOR	Técnico	APROBO	REV. N°	DESCRIPCION	EMPRESA

Ubicación: **Terminal Santa Cruz (SCZ)**


Etapas: Conforme a Obra




Código: SC-E01-EL-01-03-09 de 16



Formato: Carta : 216 mm x 279 mm

Escala: S/E

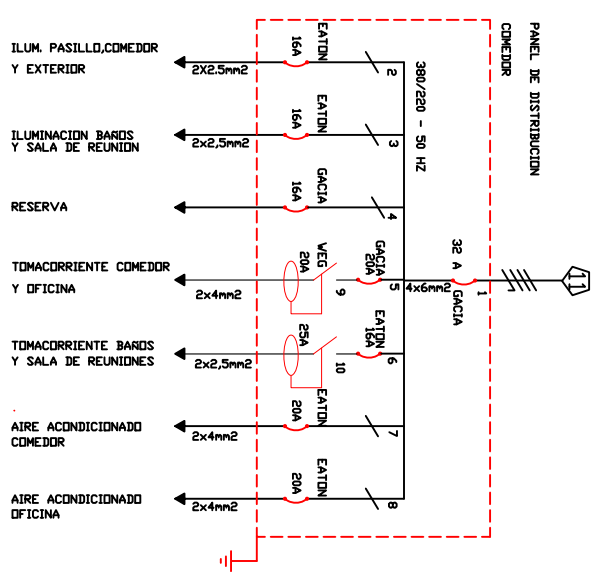



YPFIB TRANSPORTE S.A.	
GERENTE DE PROV.: Ing. Julio Infante	
REVISOR 1: Ing. Arturo Poppe	
REVISOR 2: Ing. Raul Roque	
REVISOR 3: Arq. Marcelo Canavire	
CONTRATISTA	
GERENTE DE PROV.:Ing. Reynaldo Zeballos	
REVISOR 1:	
REVISOR 2:	
REVISOR 3:	
<table><tr><td colspan="2">11-Jun-19</td><td>J. Manscal</td><td>J. Manscal</td><td>J. Eguetz</td><td>R.Zeballos</td><td>7</td><td>Conforme a Obra</td><td>ESE SRL</td></tr><tr><td colspan="2">06-Abr-17</td><td>C.Guardia</td><td>H. Teran</td><td>E. Añez</td><td>R.Zeballos</td><td>6</td><td>Conforme a Obra</td><td>ESE SRL</td></tr><tr><td colspan="2">14-Mar-16</td><td>H. Teran</td><td>H. Teran</td><td>L. Condori</td><td>R.Zeballos</td><td>5</td><td>Conforme a Obra</td><td>ESE SRL</td></tr><tr><td colspan="2">FECHA</td><td>DIBUJO</td><td colspan="2">Calidad REVISOR</td><td>Técnico</td><td>APROBO</td><td>REV.Nº</td><td>DESCRIPCION</td><td>EMPRESA</td></tr>
<table><tr><td colspan="8"><div><div>YPFIB Transporte S.A.</div></div></td><td colspan="2">Ubicación:</td><td colspan="6">Terminal Santa Cruz (SCZ)</td></tr><tr><td colspan="8">Proyecto: Mantenimiento Eléctrico Anual</td><td colspan="2">Etapa:</td><td colspan="6">Conforme a Obra</td></tr><tr><td colspan="8">Título del Plano: Diagrama Unifilar</td><td colspan="2">Escala:</td><td colspan="6">S/E</td></tr><tr><td colspan="8"></td><td colspan="2">Formato:</td><td colspan="6">Carta : 216 mm x 279 mm</td></tr>

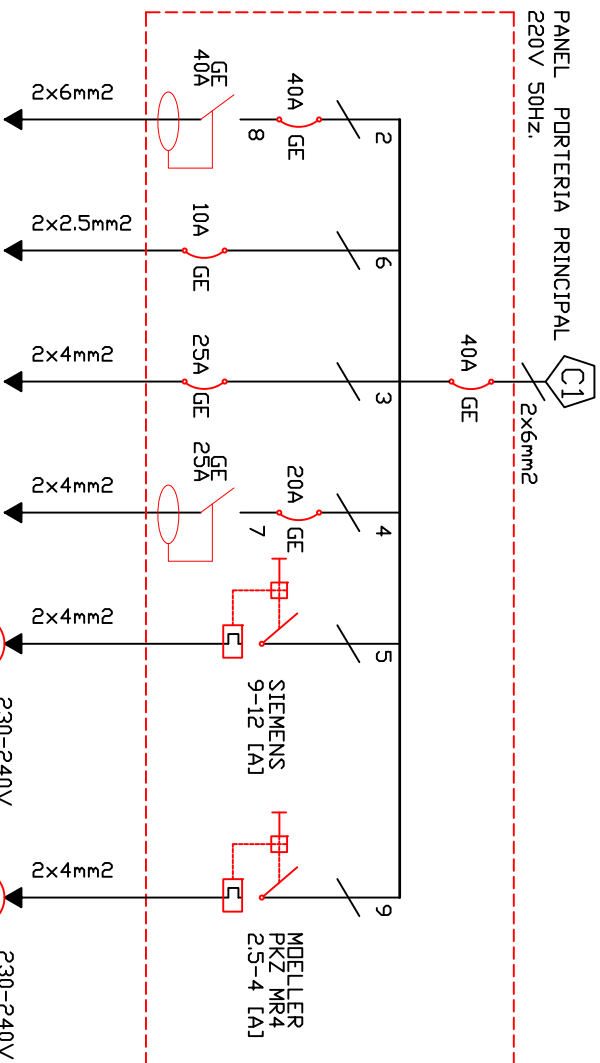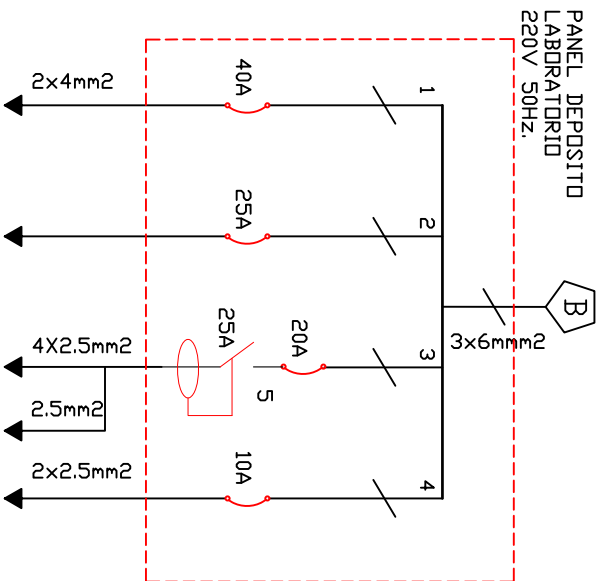

AIRE ACONDICIONADO  
LABORATORIO

RESRVA

TOMA CORRIENTE 220V

AIRE ACONDICIONADO

ILUMINACION

DUCHA

ILUMINACION BANDO  
INTERIOR Y EXTERIOR

AIRE ACONDICIONADO

TOMACORRIENTE

BOMBA DE AGUA MONOFASICA

MOTOR PORTÓN ELÉCTRICO  
PRINCIPAL

**ESSE**  
Servicios Electromecánicos  
PARQUE INDUSTRIAL, MZ 24  
TEL:3460561 - FAX:3462564  
www.esse-srl.com  
info@esse-srl.com

YFPB TRANSPORTE S.A.

GERENTE DE PROY.: Ing. Julio Infante

REVISOR 1: Ing. Arturo Poppe

REVISOR 2: Ing. Raul Roque

REVISOR 3: Arq. Marcelo Canavire

CONTRATISTA

GERENTE DE PROY.: Ing. Reynaldo Zeballos

REVISOR 1:

REVISOR 2:

REVISOR 3:



Transporte S.A.

Mantenimiento Eléctrico

Anual

Diagrama

Unifilar

Terminal Santa Cruz (SCZ)

Ubicación:

Conforme a Obra

Conforme a Obra

Conforme a Obra

Conforme a Obra

Escala:

SC-E01-EL-01-03-12 de 16

Formato:


Carta : 216 mm x 279 mm

Formato:

Carta : 216 mm x 279 mm



# PANEL CASETA DE MEDICION

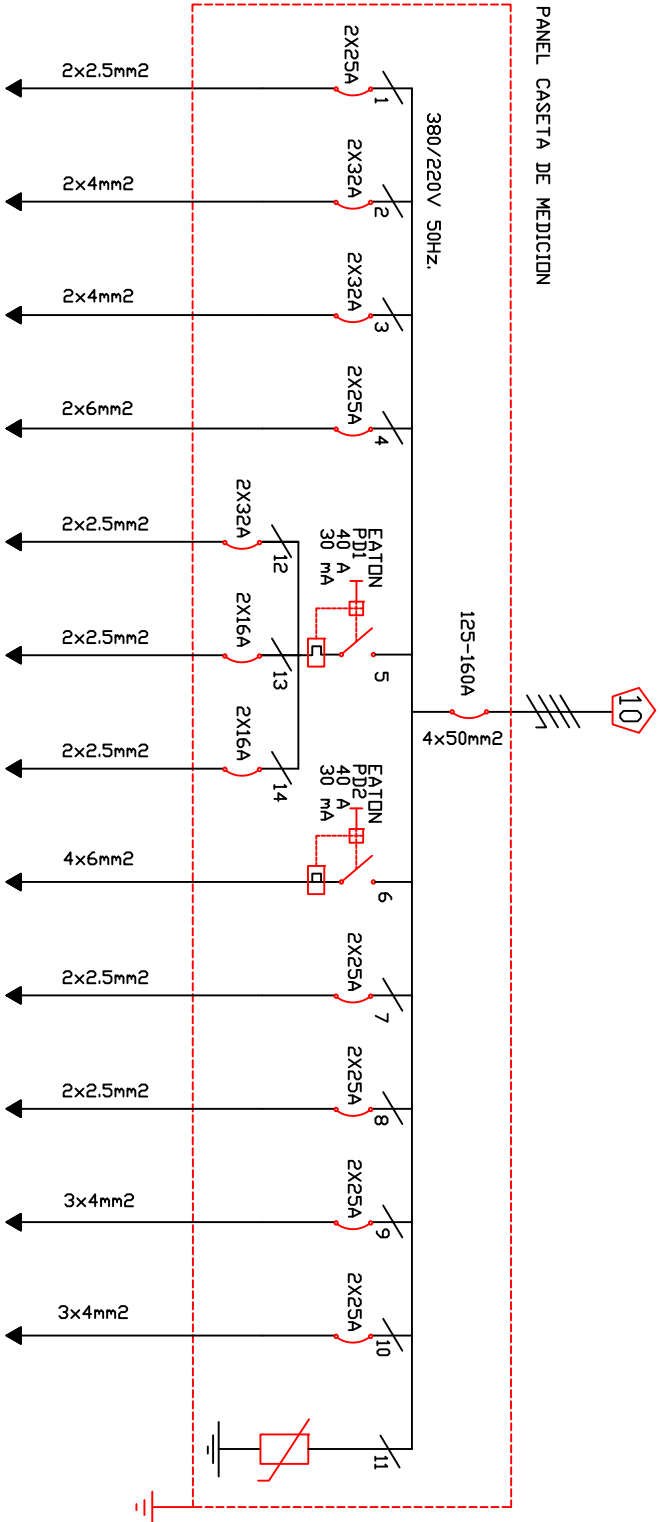

ILUMINACION EXTERIOR  
CASETA DE MEDICION

AIRE ACOND.  
SALA BATERIAS

AIRE ACOND.  
SALA OPERATIVA

ALIM. BY-PASS INV.  
AC/DC

TOMACORRIENTE SALA  
OPERATIVA

PANEL TM 004  
PROOVER

PANEL TM 005  
PROOVER

PROTECCIÓN DIFERENCIAL  
RECTIFICADORES AC/DC

RESERVA

RESERVA

ILUMINACIÓN INTERNA  
CASETA DE MEDICION

RESERVA

VALVETRAB

YFPB TRANSPORTE S.A.

GERENTE DE PROV.: Ing. Julio Infante

REVISOR 1: Ing. Arturo Poppe

REVISOR 2: Ing. Raul Roque

REVISOR 3: Arq. Marcelo Canavire

CONTRATISTA

GERENTE DE PROV.: Ing. Reynaldo Zeballos

REVISOR 1:

REVISOR 2:

REVISOR 3:



Transporte S.A.

Mantenimiento Eléctrico

Anual

Diagrama

Unifilar

11-Jun-19

06-Abr-17

14-Mar-16

FECHA

DIBUJO

Calidad

Técnico

REVISOR

APROBO

REV. N°

J. Manscal

C. Guardia

H. Teran

H. Teran

J. Manscal

H. Teran

H. Teran

J. Eguéz

E. Añez

R. Zeballos

R. Zeballos

Servicios Electromecánicos

PARQUE INDUSTRIAL, MZ 24  
TEL:3460561 - FAX:3462564

www.es-e-srl.com

info@ese-srl.com

Terminal Santa Cruz (SCZ)

Ubicación:

Etapa:

Conforme a Obra

Conforme a Obra

Conforme a Obra

Código:

SC-E01-EL-01-03-14 de 16


Escala:

S/E

Formato:


Carta : 216 mm x 279 mm

# DESDE BANCO DE BATERIAS

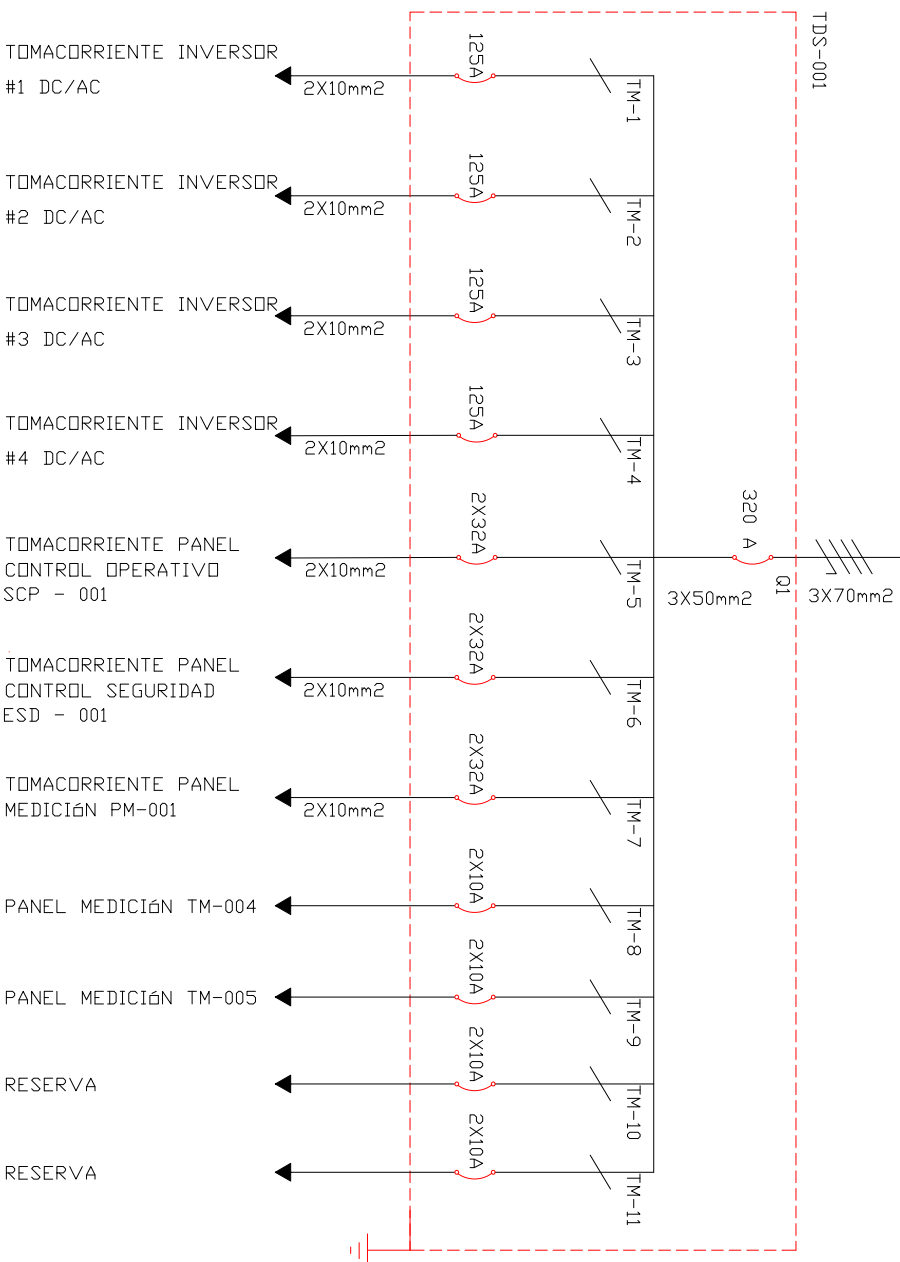

<div><div><div><div>Servicios Electromecánicos</div></div><div><div>PARQUE INDUSTRIAL MZ 24</div><div>TEL:3460561 – FAX:3462564</div><div>www.ees-srl.com</div><div>info@ees-srl.com</div></div></div></div>										YPFB TRANSPORTE S.A.									
GERENTE DE PROY.: Ing. Julio Infante																			
REVISOR 1: Ing. Arturo Poppe																			
REVISOR 2: Ing. Raul Roque																			
REVISOR 3: Arq. Marcelo Canavire																			
CONTRATISTA																			
GERENTE DE PROY.:Ing. Reynaldo Zeballos																			
REVISOR 1:																			
REVISOR 2:																			
REVISOR 3:																			

11-Jun-19	J. Mariscal	J. Mariscal	J. Eguéz	R. Zeballos	7	Conforme a Obra	ESE SRL
06-Abr-17	C. Guardia	H. Teran	E. Añez	R. Zeballos	6	Conforme a Obra	ESE SRL
14-Mar-16	H. Teran	H. Teran	L. Condoni	R. Zeballos	5	Conforme a Obra	ESE SRL
FECHA	DIBUJO	Calidad	Técnico	APROBO	REV.Nº	DESCRIPCION	EMPRESA
		REVISOR					
<div><div><div>Transporte S.A.</div></div></div>						Ubicación: <b>Terminal Santa Cruz (SCZ)</b>	
Proyecto: <b>Mantenimiento Eléctrico Anual</b>						Etapas: <b>Conforme a Obra</b>	Código: <b>SC-E01-EL-01-03-15 de 16</b>
Título del Plano: <b>Diagrama Unifilar</b>						Formato: <b>Carta : 216 mm x 279 mm</b>	Escala: <b>S/E</b>

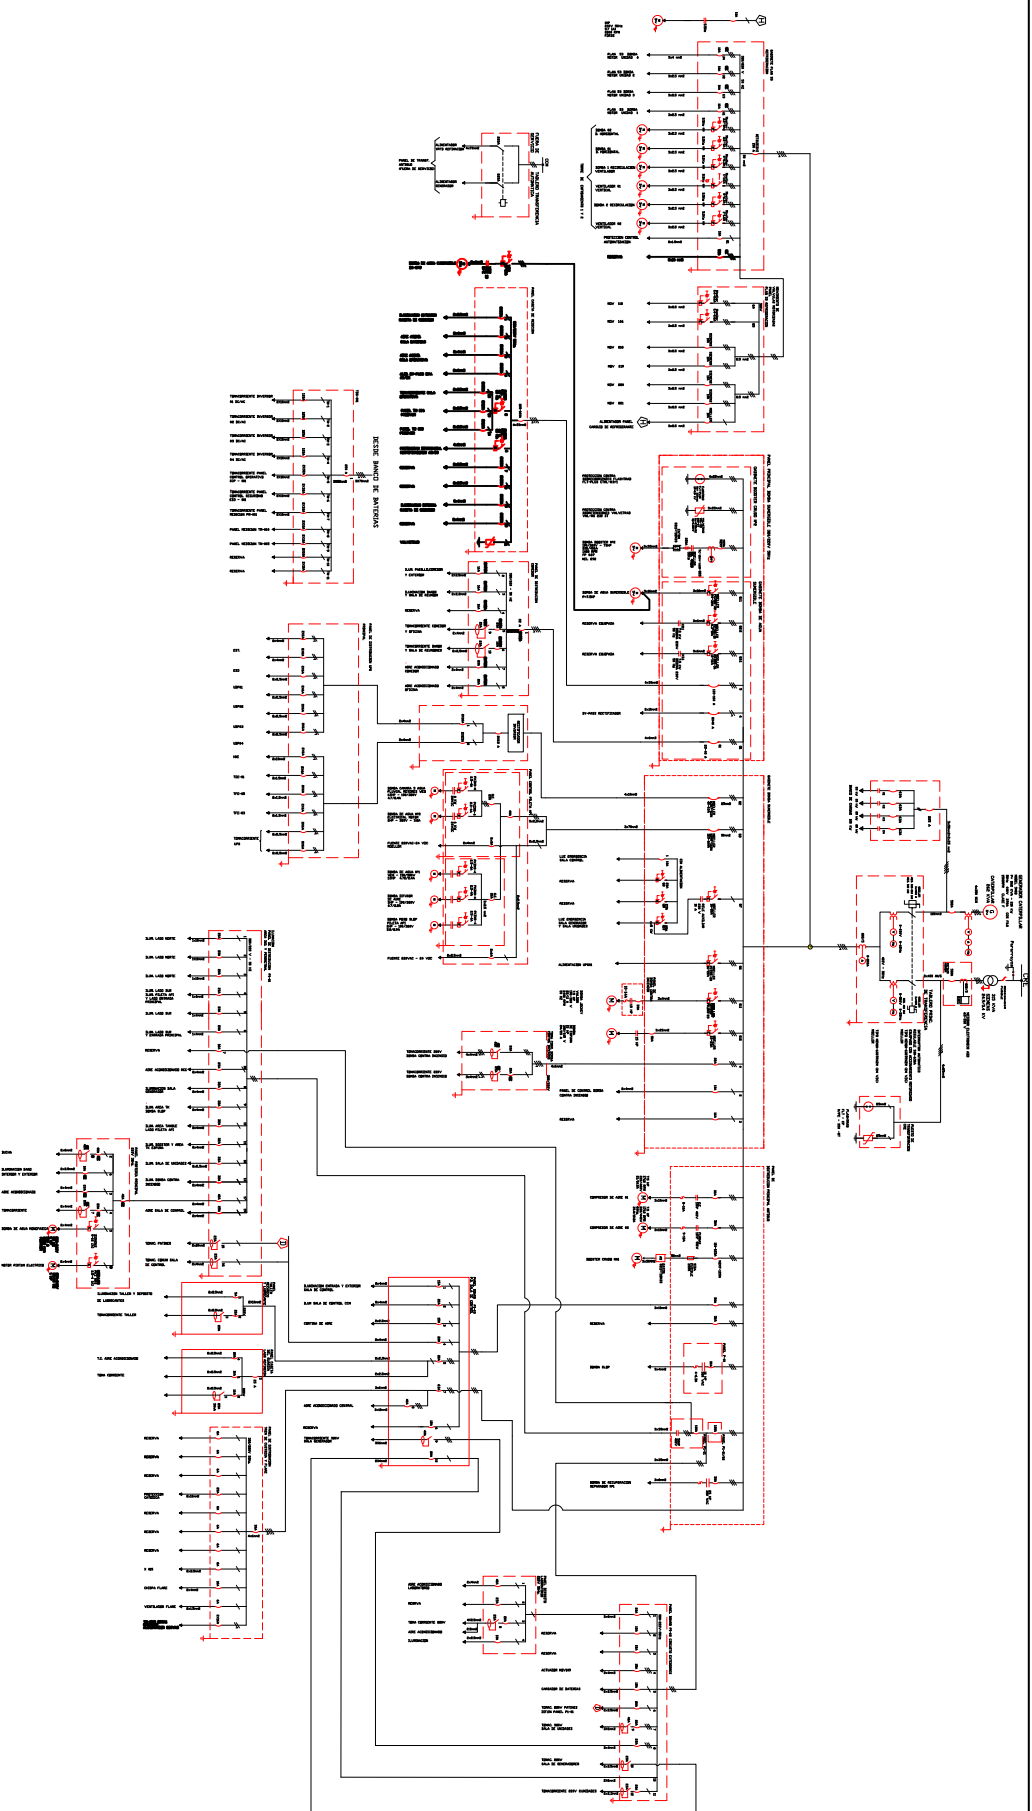

Servicios Electromecánicos

PARQUE INDUSTRIAL, MZ 24  
TEL:3460561 - FAX:3462564  
www.es-e-srl.com  
info@es-e-srl.com

# YPFB TRANSPORTE S.A.

GERENTE DE PROY.: Ing. Julio Infante

REVISOR 1: Ing. Arturo Poppe

REVISOR 2: Ing. Raul Roque

REVISOR 3: Arq. Marcelo Canavire

## CONTRATISTA

GERENTE DE PROY.: Ing. Reynaldo Zeballos

REVISOR 1:

REVISOR 2:

REVISOR 3:



Transporte S.A.

Mantenimiento Eléctrico

Anual

Diagrama

Unifilar

11-Jun-19

J. Mariscal

J. Mariscal

J. Eguetz

R. Zeballos

7

Conforme a Obra

ESE SRL

06-Abr-17

C. Guardia

H. Teran

E. Añez

R. Zeballos

6

Conforme a Obra

ESE SRL

14-Mar-16

H. Teran

H. Teran

L. Condoni

R. Zeballos

5

Conforme a Obra

ESE SRL

FECHA

DIBUJO

Calidad

Técnico

APPROBO

REV. N°

DESCRIPCION

EMPRESA

Ubicación:

Terminal Santa Cruz (SCZ)

Etapas:

Conforme a Obra

Código:

SC-E01-EL-01-03-16 de 16

Escala:

S/E

Formato:

Carta : 216 mm x 279 mm