


LEYENDA:

- LÍNEA SUCCIÓN
- LÍNEA DESCARGA
- LÍNEA DRENAJES
- LÍNEA AGUA DE EQUIPOS
- LÍNEA AGUA DE SERVICIO
- LÍNEA GAS COMBUSTIBLE
- LÍNEA GAS ARRANQUE
- LÍNEA GAS INSTRUMENTOS
- SISTEMA CONTRA INCENDIO
- LÍNEA NEUMÁTICA
- INSTRUMENTOS

- VÁLVULAS Y ACCESORIOS EQUIPOS

ALCANCE DE ADECUACIONES - NIVEL CONCEPTUAL

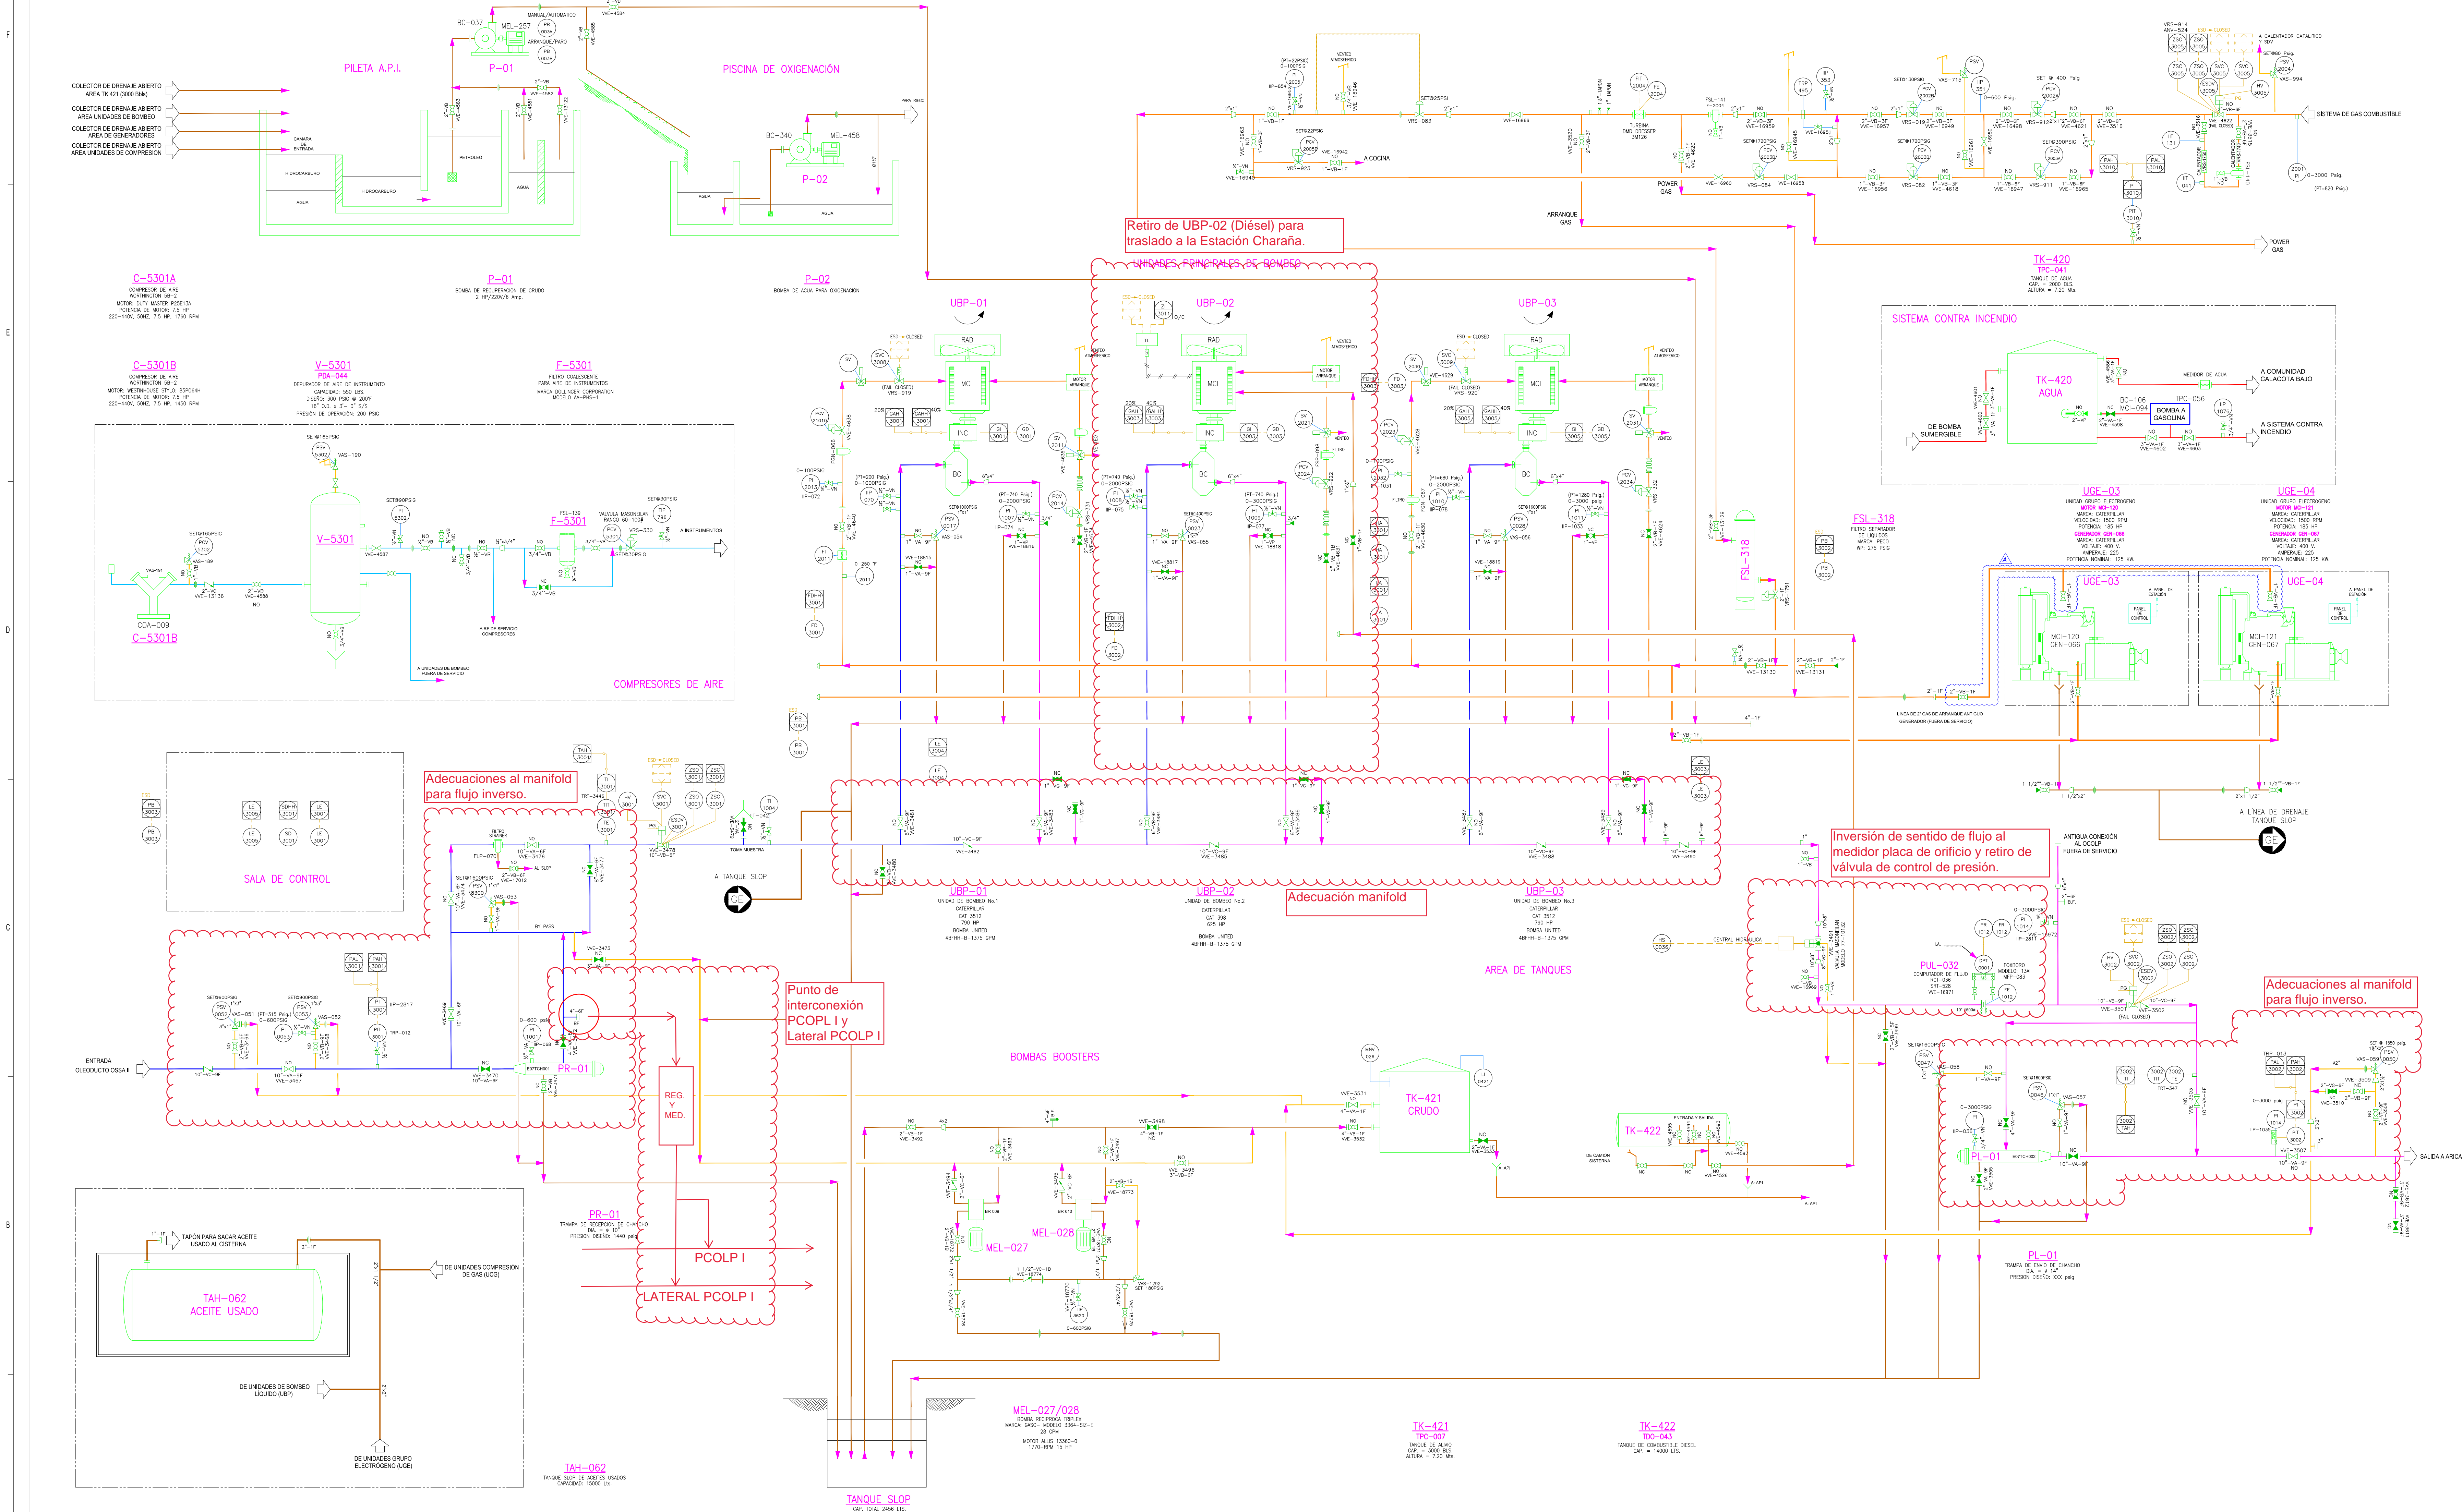

YFPB TRANSPORTES S.A.		04-Nov-21	W. Rosales	M. Canavie	Operadores	J. Murgueta	5	Actualización varios en coordinación con la estación	YFPB TR
GERENTE DE PROY.: Jorge Clavos		09-Abr-20	J. Olguin	M. Canavie	Operadores	J. Murgueta	4	Actualización de Plano	YFPB TR
REVISOR 1: Jimmy Magueta		10-Ago-18	P. Rojas	M. Canavie	Operadores	J. Murgueta	3	Actualización varios en coordinación con la estación	YFPB TR
REVISOR 2: Operadores Estación		FECHA	DIBUJO	Calidad	REVISOR	APROBO	REV. N°	DESCRIPCIÓN	EMPRESA
REVISOR 3: Marcelo Canavie									
CONTRATISTA		Ubicación:		Estación Sica Sica Líquidos (LP)		Código:		LP-E07-PR-01-03-01 de 01	
GERENTE DE PROY.: YFPB		Etapas:		Conforme a Obra		Escala:		S/E	
Proyecto: Actualización de Planos y Datos Técnicos		Título del Plano: Diagrama de Procesos e Instrumentación (P&ID)		Formato:		B1 : 707 mm x 1000 mm			
REVISOR 1:									
REVISOR 2:									
REVISOR 3:									