

DISEÑO CONCEPTUAL ADECUACIÓN MANIFOLD COHANI


1. MANIFOLD EXISTENTE:



2. DISEÑO CONCEPTUAL ADECUACIÓN MANIFOLD COHANI

Con objetivos de:

- Tener el corte de flujo por medio de una válvula SDV con operación remota.
- Tener by pass con configuración que permita la operación bidireccional (hacia y desde Oruro).
- Interconectar el OSSA-2 para flujo de operación Charaña – Cbba (tramo de línea, check, etc.).

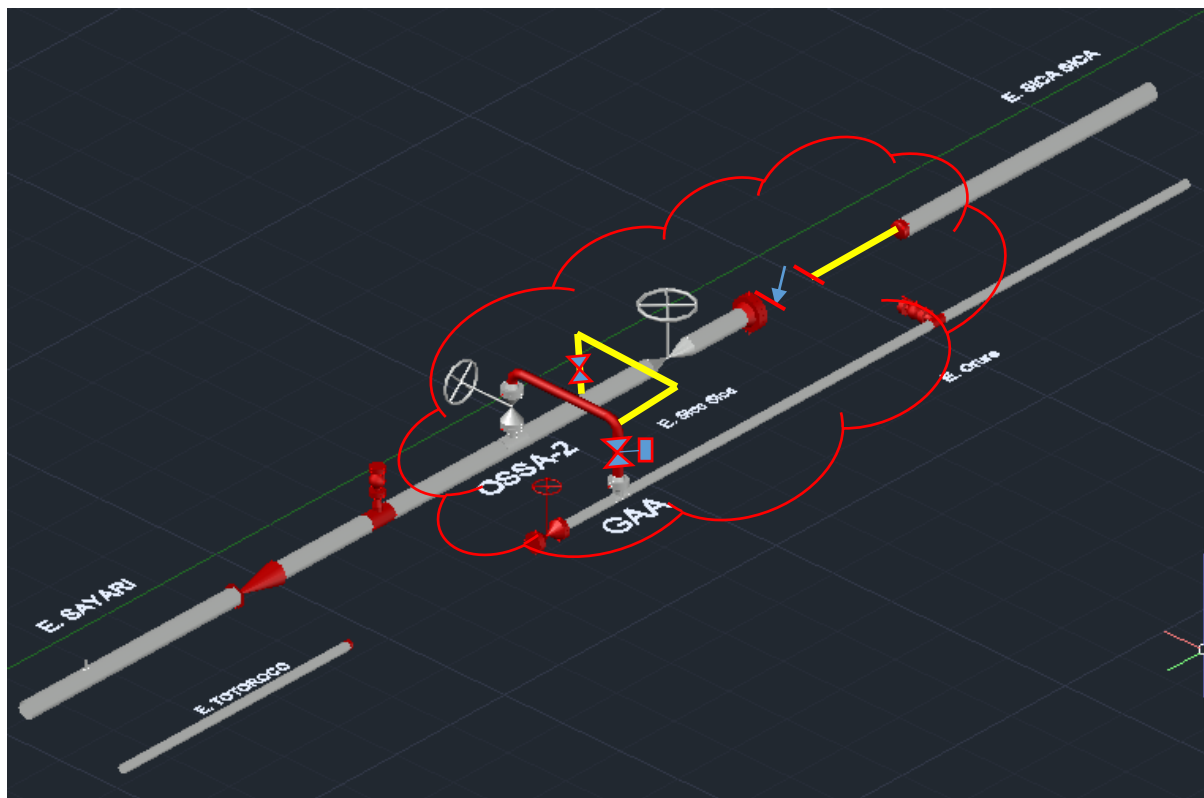

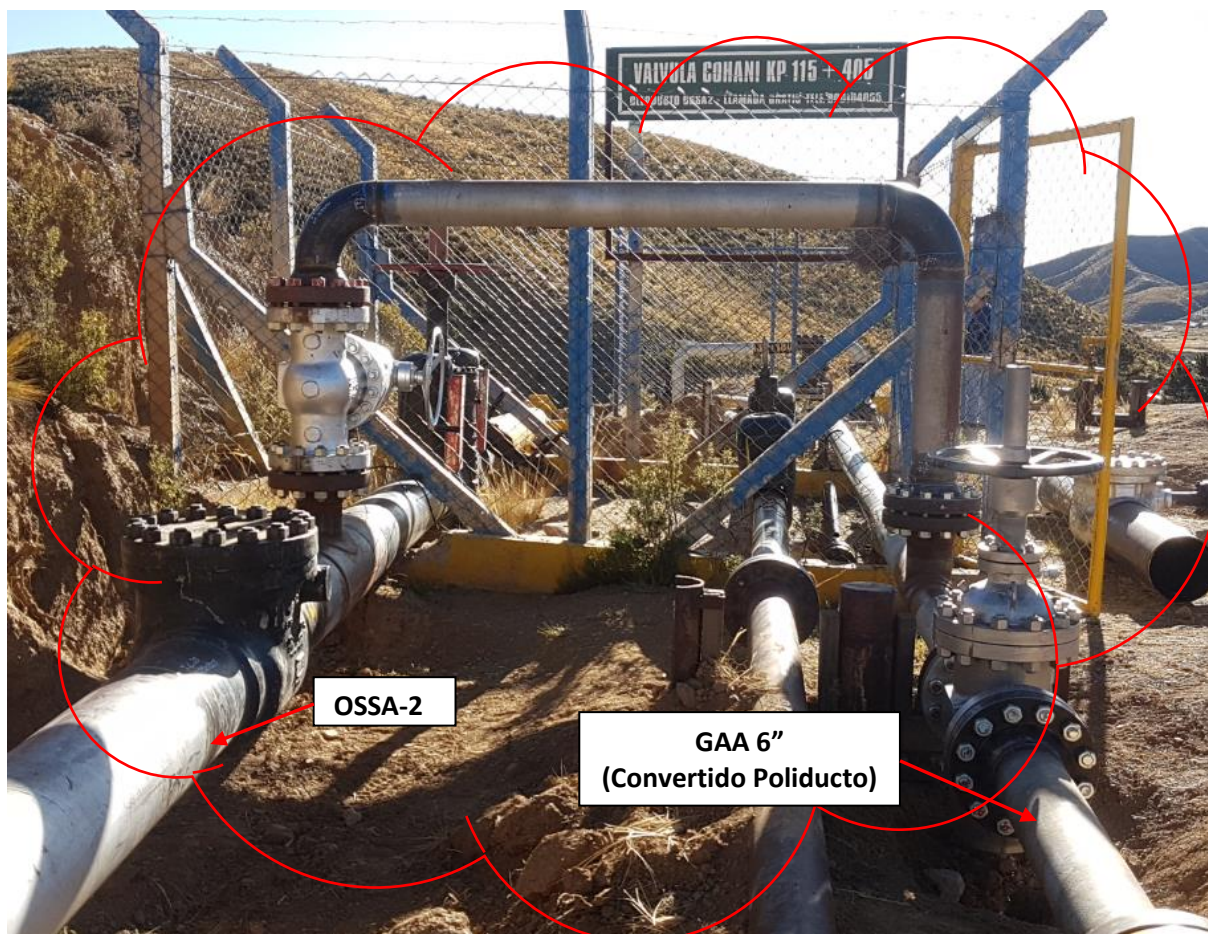


Imagen del área por adecuar en Cohani



OSA-2 aislado