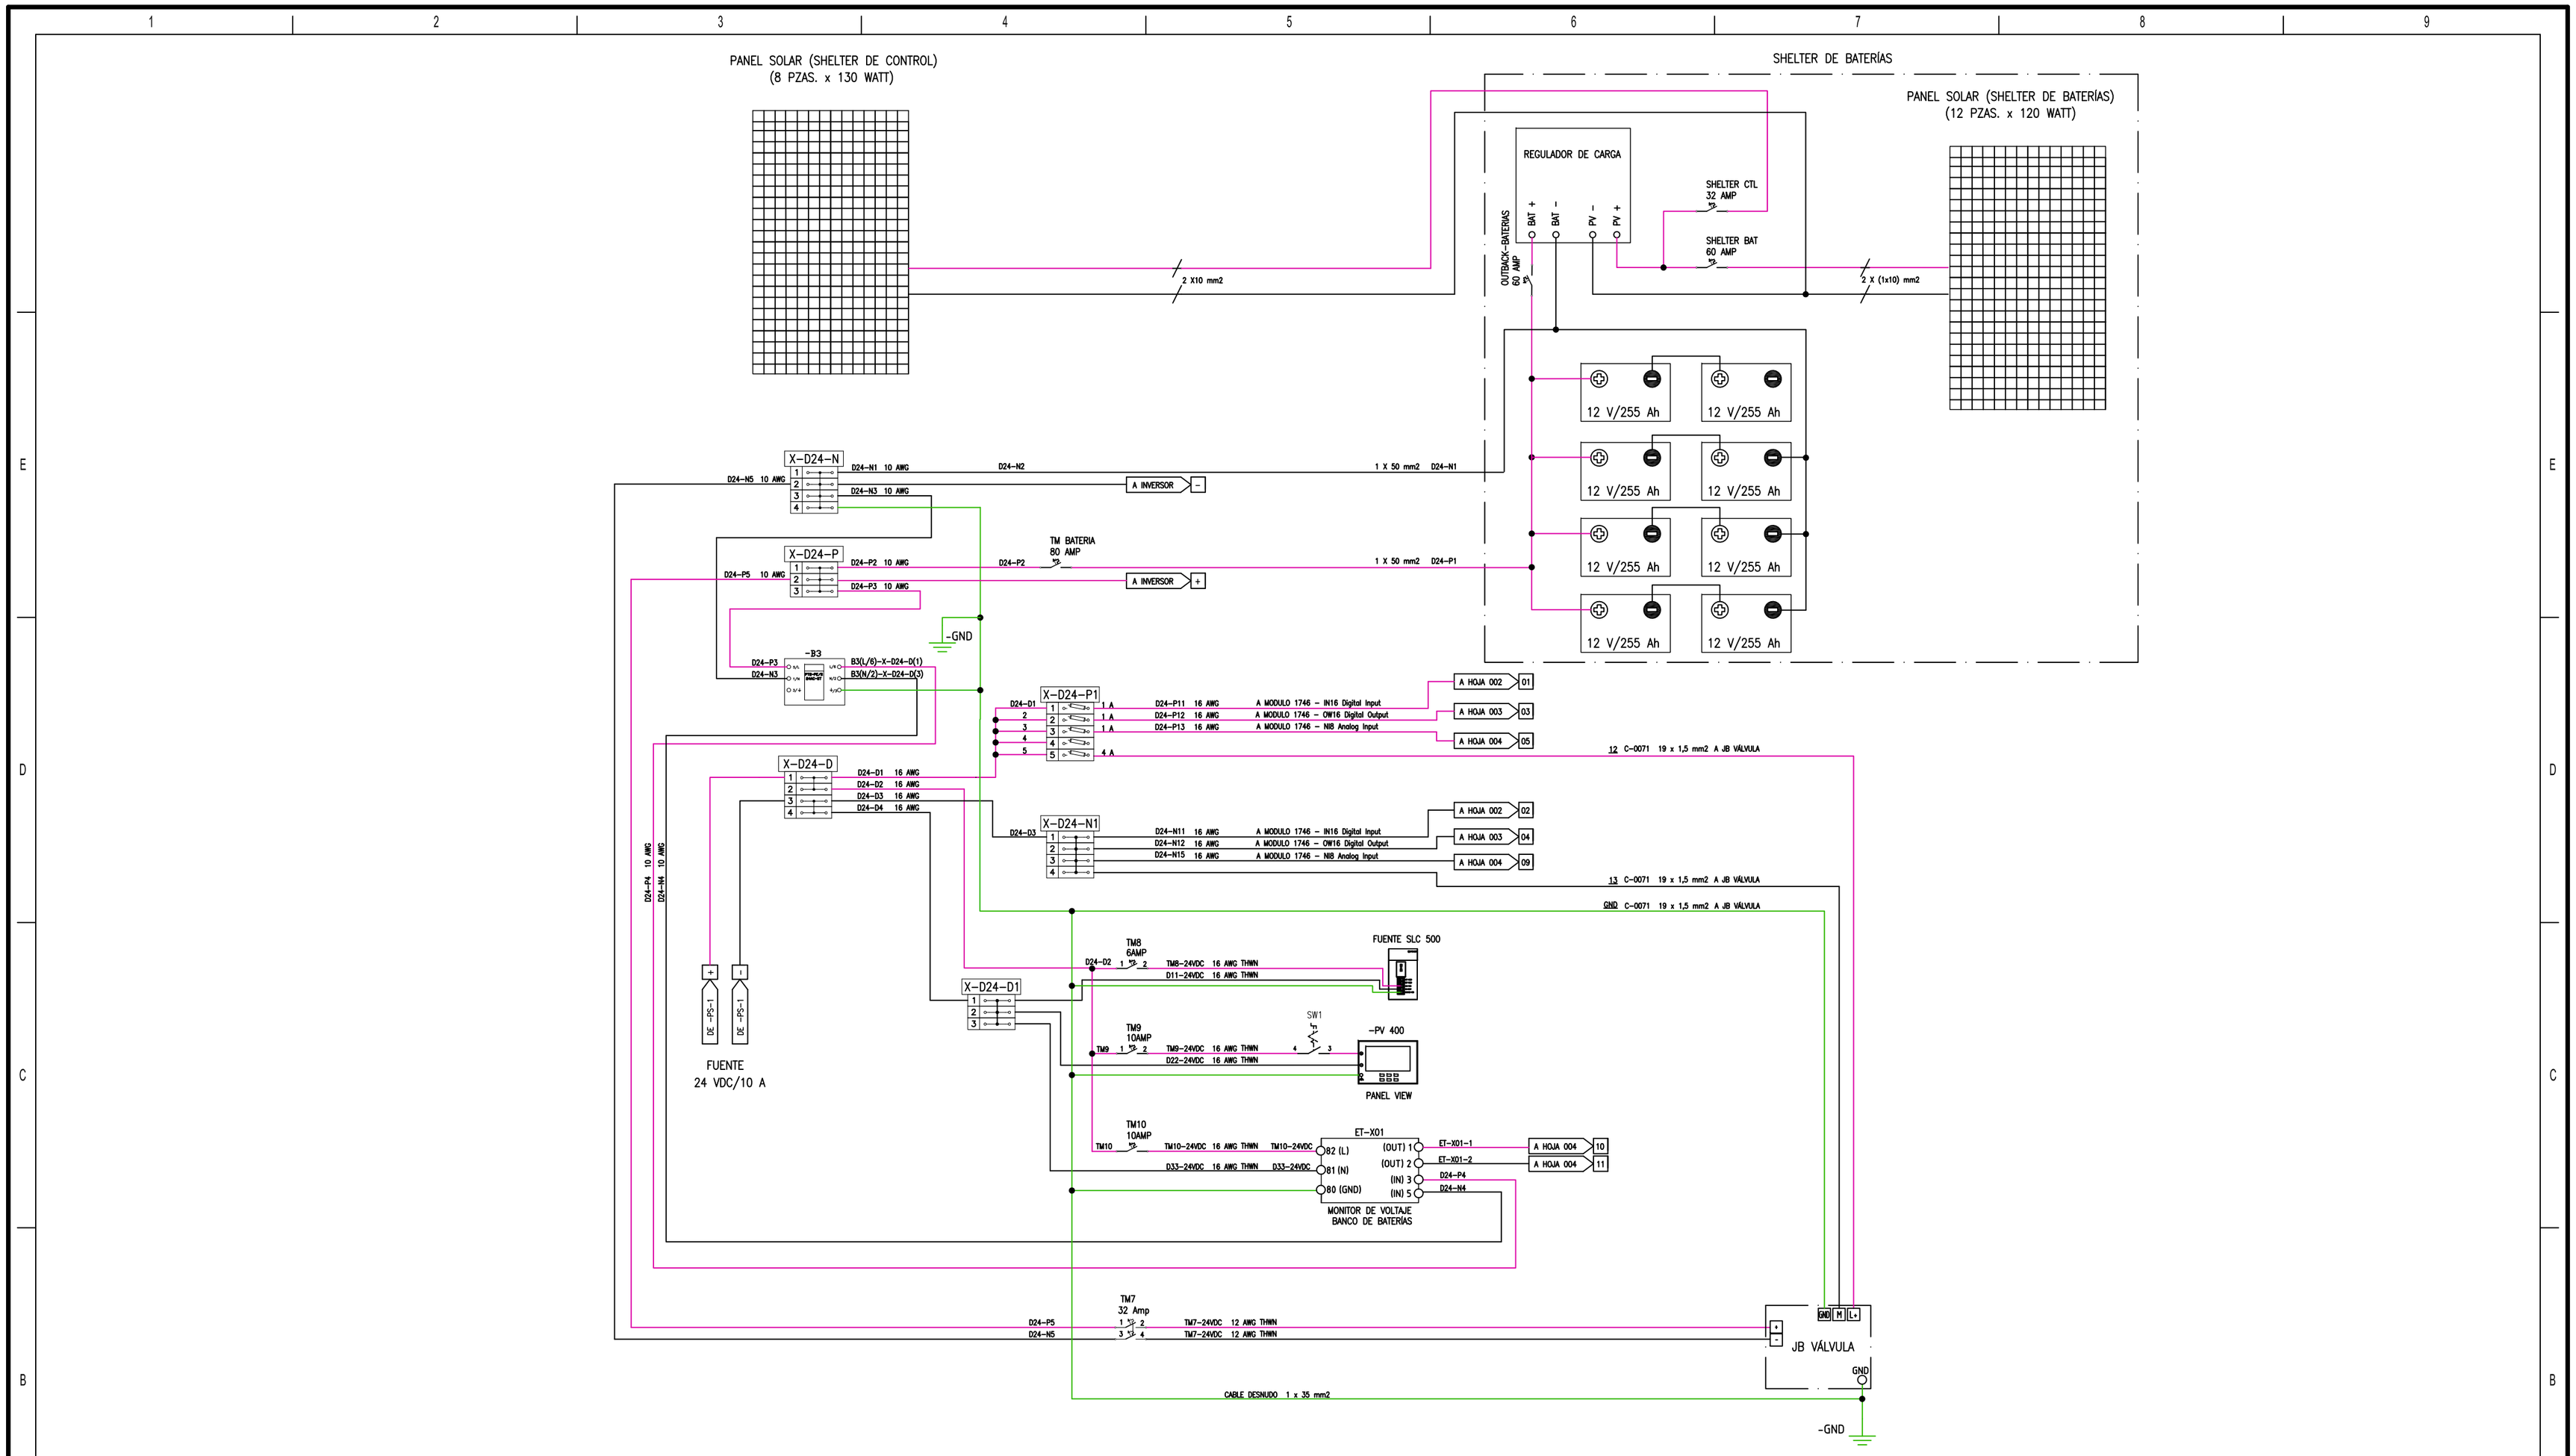

PROSERTEC INGENIERIA

4to. Anillo No. 254 y Av. Roca y Coronado
Nº de Teléfono Pilotc: 591-3-3559618
Nº de Fax: 591-3-311-7427
Casilla de correo 3053
Dirección Web: www.prosertec-srl.com
Correo electrónico: nelson.yanez@prosertec-srl.com

SIMBOLOGIA

- PANEL SOLAR
- BORNERA DE PASO
- PROTECCION TRANSIENTES
- BORNERA FUSIBLE
- FUENTE PLC
- PANEL VIEW 400 PLUS
- BATERIA DE 12 VDC
- REGULADOR DE CARGA
- PROTECCION TERMO MAGNETICA
- TRANSMISOR DE VOLTAJE
- PROTECCIÓN TRANSIENTES
- MICRO RELE PROTECCIÓN
- CONTACTO NO
- CONTACTO NC
- PRESOSTATO
- FUENTE 24 VDC
- REGLETA COMUNICACIÓN
- VENTILADOR SHELTER
- TERMOSTATO SHELTER
- ILUMINACIÓN SHELTER
- SELECTOR
- INVERSOR/CARGADOR

PERSONAL DE PROSERTEC	
GERENTE :	Ing. Nelson Yañez
REVISOR 1:	Ing. Marcos Aneiva
REVISOR 2:	Ing. Jhonny Gutierrez
REVISOR 3:	Ing. Raul Sanchez

PERSONAL DE TRANSREDES	
GERENTE DE PROYECTOS :	Ing. Orlando Cuéllar
JEFE DE OPERACIONES OSSA-1:	Ing. Osvaldo Gonzáles
JEFE DE OPERACIONES OSSA-2:	Ing. Jose Luis Hervoso
REVISOR DE PLANOS:	Ing. Fernando Mérida

FORMATO DEL PLANO
DIN A2 = 420 mm x 594 mm

FECHA	DIBUJO	REVISO	APROBO	REV. Nº	DESCRIPCION
25/Mayo/08	J. Gutierrez	M. Aneiva	N. Yañez	0	Diseño para Construcción, PROSERTEC SRL.
27/Ago/08	J. Gutierrez	M. Aneiva	N. Yañez	01	Conforme a Obra, PROSERTEC SRL.
4/Oct/08	J. Gutierrez	M. Aneiva	N. Yañez	02	Conforme a Obra, PROSERTEC SRL.

TRANSREDES S.A.
TRANSPORTE DE HIDROCARBUROS
GERENCIA DE INGENIERIA Y CONSTRUCCIÓN

PROYECTO: ROV OSSA1 & OSSA2 - FASE 2

ROV - DESAGUADERO

AS BUILT

LA PAZ - BOLIVIA

DIAGRAMA DE CONEXIONADO 24 VDC

ESCALA : S/E

PLANO Nº : LP - OSSA2 - LI/EL 0109 - 01 de 05