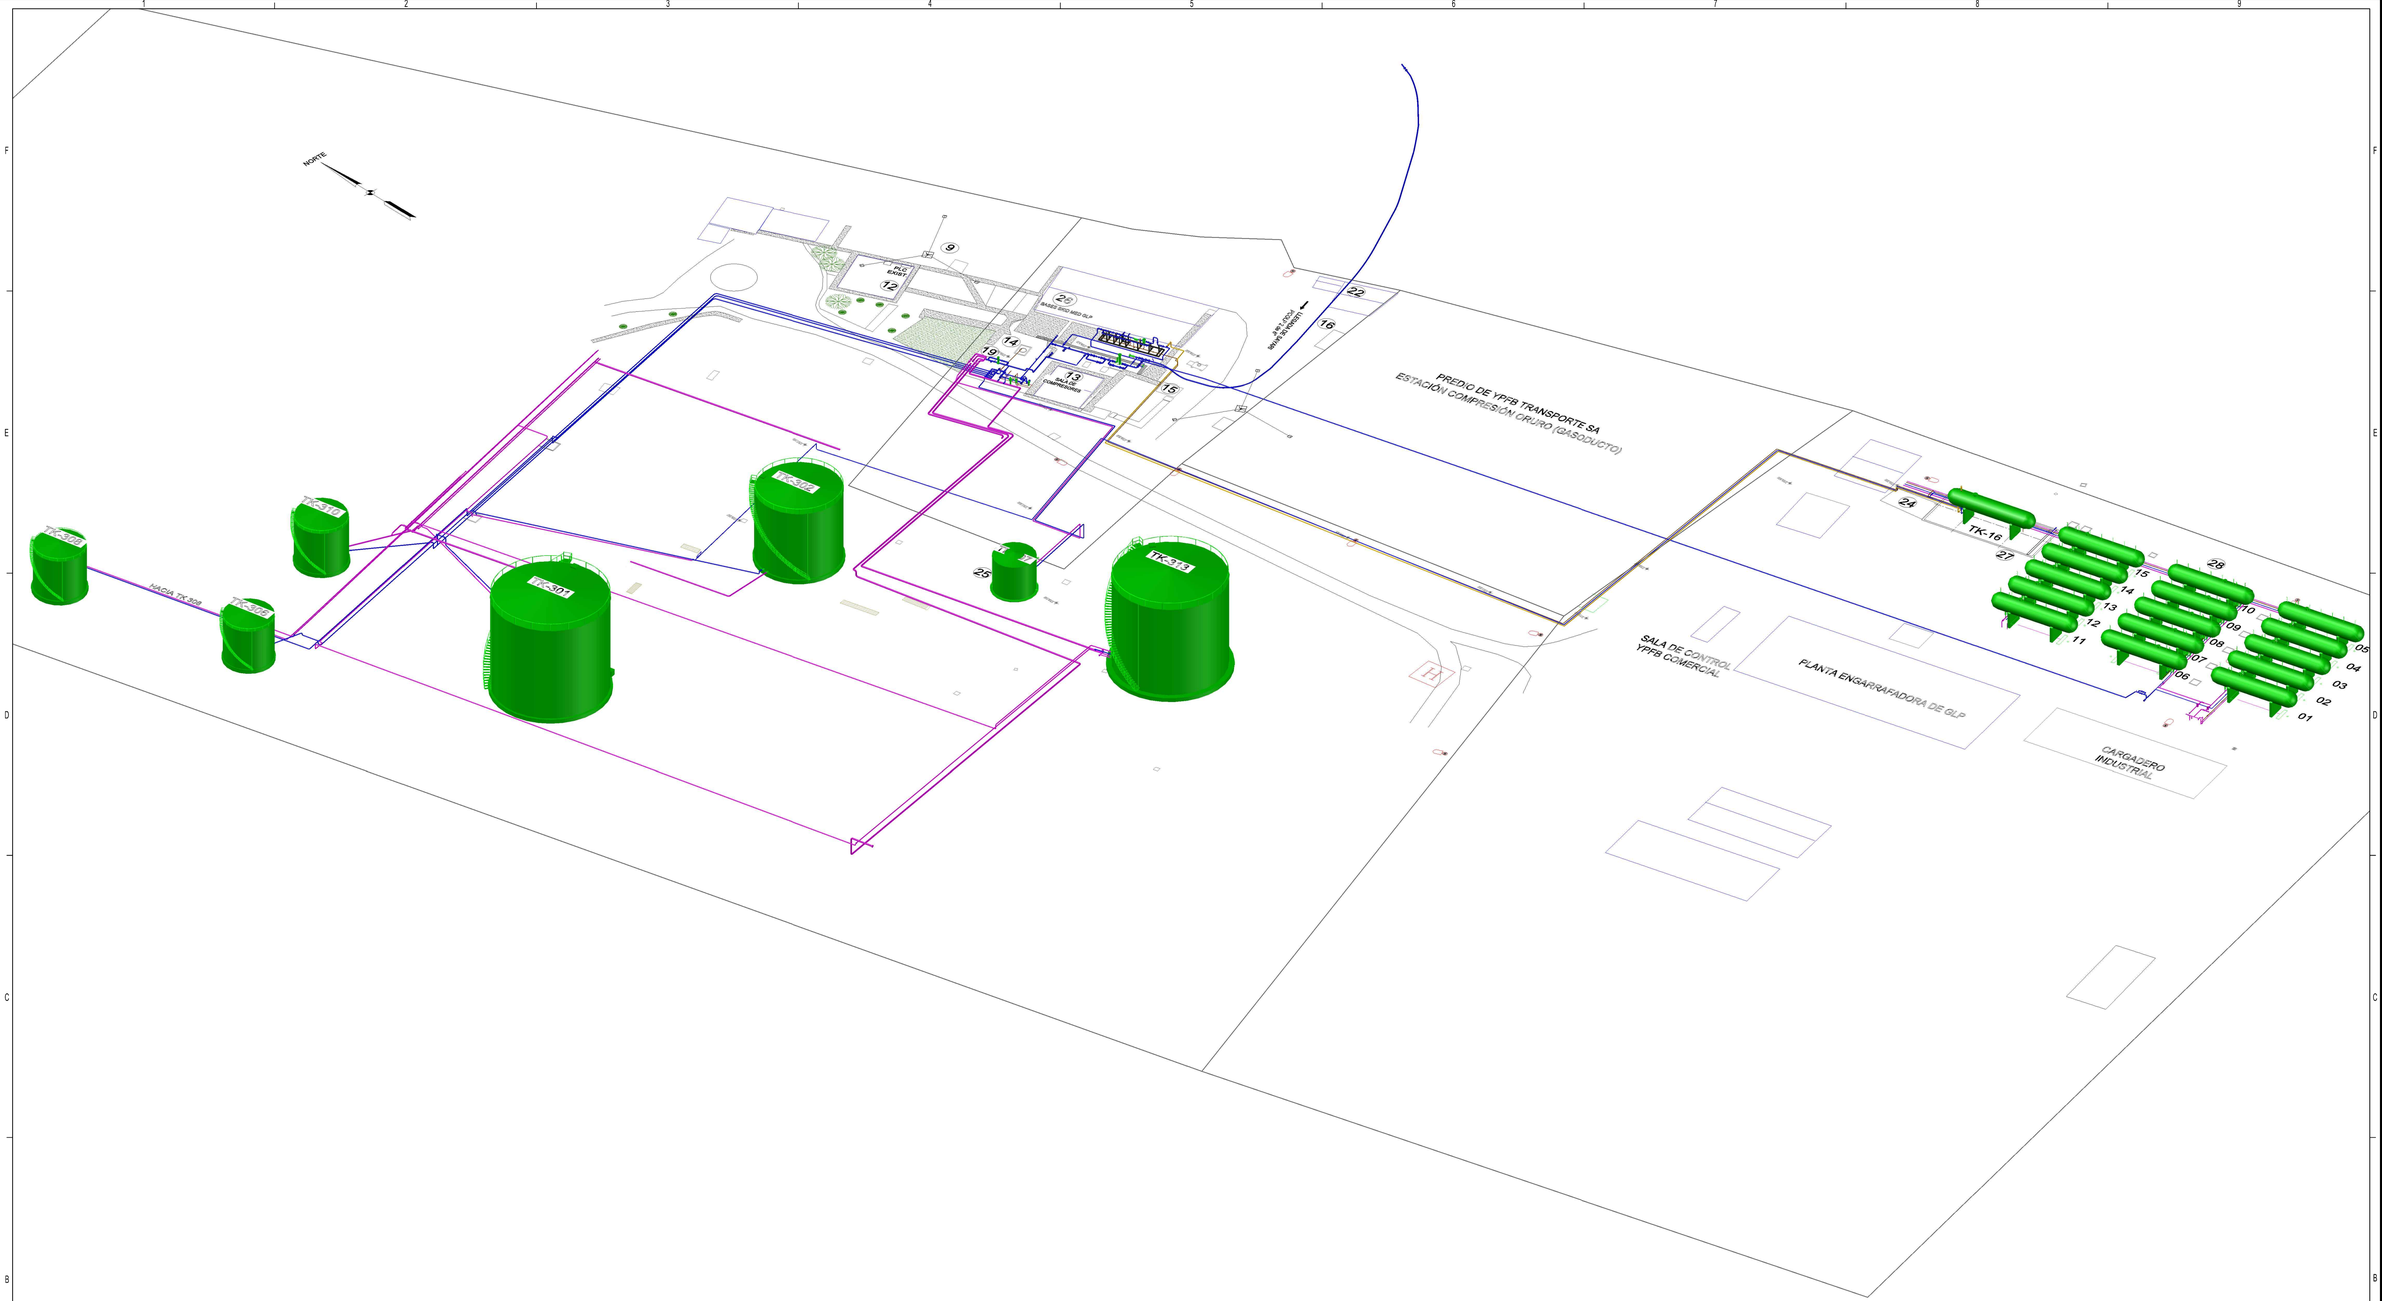

REFERENCIAS MECÁNICAS :

- LÍNEA SUCCIÓN
- LÍNEA DESCARGA
- LÍNEA DRENAJES
- LÍNEA ALIVIOS Y VENTEOS
- LÍNEA AGUA DE EQUIPOS
- LÍNEA AIRE DE SERVICIO
- LÍNEA GAS COMBUSTIBLE
- LÍNEA GAS ARRANQUE
- LÍNEA GAS INSTRUMENTOS
- SISTEMA CONTRA INCENDIO
- EQUIPOS
- LÍNEA CONSUMO PROPIO (DIESEL)
- SENTIDO DE FLUJO

LEYENDA:

1. PUESTO DE DESPACHO
2. PARQUEO DE CISTERNAS
3. PORTERÍA
4. CANCHA DEPORTIVA
5. OFICINA DE PLANTA
6. ALMACÉN DE PLANTA
7. ÁREA DE DESCARGUÍO DE CISTERNAS
8. ÁREA DE BOMBAS DE DESCARGUÍO
9. TORRE DE PARARRAYOS
10. ÁREA DE DESPACHO DE TAMBORES
11. SALA DE BOMBA DE CARGUIO
12. SALA DE CONTROL
13. SALA DE COMPRESORES
14. POZO SLOP
15. CASETA TABLERO ELÉCTRICO
16. PUENTE DE ALIMENTACIÓN - MEDICIÓN DE GAS
17. TANQUE DE AGUA
18. ÁREA DE MOTOGENERADORES
19. ÁREA MANIFOLD DUCTOS A TANQUES
20. ÁREA DE PARQUEO - YPFB LOGÍSTICA S.A.
21. VIVIENDA - DEPÓSITO
22. ÁREA DE TRANSFORMADOR
23. BOMBAS SCI
24. CASETA ELÉCTRICA TK-16
25. TANQUE DE INTERFASE TK-307 DE YPFB TR
26. SKID PUENTE DE MEDICIÓN GLP
27. TANQUE DE CONTAMINADO DE GLP TK-16 DE YPFB TR
28. TANQUE DE ALMACENAJE DE GLP TK´s (10, 11, 12, 13, 14 y 15) DE YPFB TR

NOTAS:

-TANQUES DE ALMACENAJE DE GLP TK´s (1, 2, 3, 4, 5, 6, 7 ,8 Y 9) PERTENECEN A YPFB LOGÍSTICA

-TANQUES ATMOSFÉRICOS (301, 302, 306, 308, 310 y 313) PERTENECEN A YPFB LOGÍSTICA

VER PLANOS DE REFERENCIA:
A-GENERAL PROCESO, OR-E216-PR-01-03-01 de 01

UAIT
UNIDAD ACADÉMICA DE PROYECTOS & CONSTRUCCIONES

YPFB TRANSPORTE S.A.	
GERENTE DE PROY.:	Elias Huici
REVISOR 1:	Ramiro Soto
REVISOR 2:	Operador
REVISOR 3:	Marcelo Canavire
CONTRATISTA	
GERENTE DE PROY.:	
REVISOR 1:	
REVISOR 2:	
REVISOR 3:	

FECHA	DIBUJO	REVISOR Calidad	REVISOR Técnico	APROBÓ	REV.N°	DESCRIPCIÓN	EMPRESA
27-Feb-20	E.Delgadillo	M.Canavire	O.Estación	R. Soto	0	Actualización de Planos	YPFB TR

Ubicación: Estación SP Oruro (Oruro)
Etapa: Conforme a Obra
Código: OR-E216-ME-01-07-01 de 01
Proyecto: Actualización de Planos y Datos Técnicos
Escala: S/E
Título del Plano: Plano General Isométrico
Formato: A1 : 594 mm x 841 mm

Formato DIN, A1 - YPFB TRANSPORTE S.A., Rev. 3