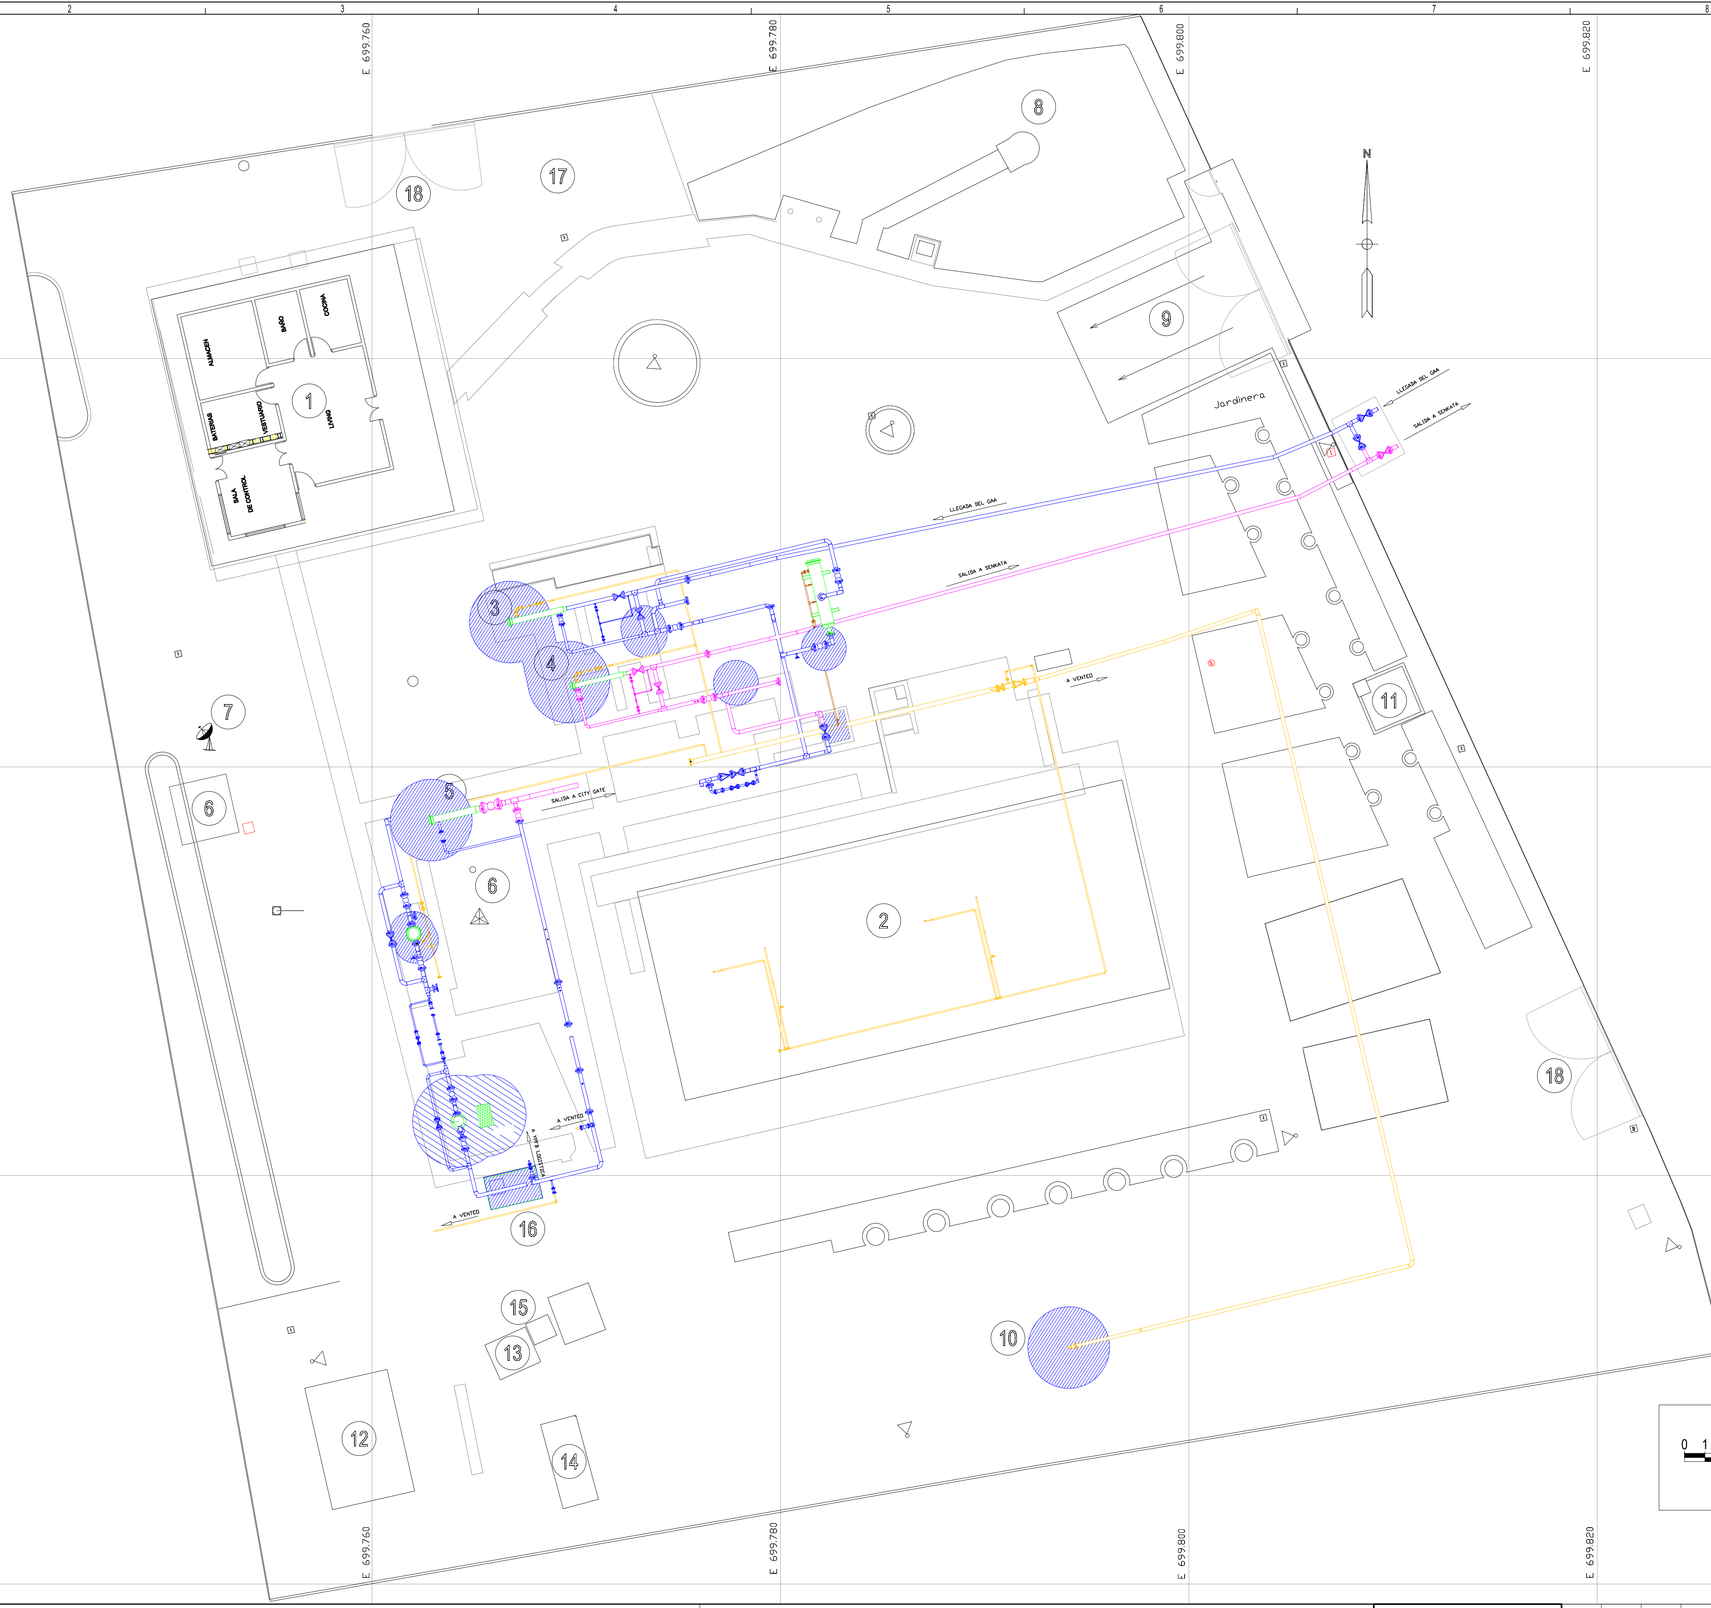


## LEYENDAS

1. SALA DE OPERACIONES
2. SALA DE MAQUINAS
3. TRAMPA RECEPTORA
4. TRAMPA LANZADORA
5. TRAMPA LANZADORA
6. PANEL SOLAR
7. ANTENA PARABOLICA
8. GRUTA
9. INGRESO PRINCIPAL
10. VENTEO
11. TANQUE DE AGUA
12. DEPOSITO DE MATERIALES
13. HERRAMIENTAS
14. COMPRESOR DE AIRE
15. LAVA OJOS
16. POZO SLOP
17. PARQUEO
18. SALIDA DE EMERGENCIA

## NOTA

1.- ATMÓSFERAS EXPLOSIVAS ACTUALIZADO CON PLANOS DE 02/03/2005

## REFERENCIAS AREAS EXPLOSIVAS

- ZONA 2
- ZONA 1
- ZONA 0

GRUPO DE GASES: II A
CLASE DE TEMPERATURA T1 Y T3 SEGUN SE INDICA EN NOTAS
NOTA 1: AL SECTOR DELIMITADO TE CORRESPONDE T1 COMO CLASE DE TEMPERATURA.
NOTA 2: AL SECTOR DELIMITADO TE CORRESPONDE T3 COMO CLASE DE TEMPERATURA.

PAT
GERENCIA DE: INGENIERIA & CONSTRUCCION

| YPFB TRANSPORTE S.A. | |
|---|---|
| GERENTE DE PROY.: | Alfonso Heredia |
| REVISOR 1: | Remy Padilla |
| REVISOR 2: | Marcelo Canavire |
| REVISOR 3: | |
| CONTRATISTA | |
| GERENTE DE PROY.: | |
| REVISOR 1: | |
| REVISOR 2: | |
| REVISOR 3: | |

| FECHA | DIBUJO | REVISOR Calidad | REVISOR Técnico | APROBO | REV.N° | DESCRIPCION | EMPRESA |
|---|---|---|---|---|---|---|---|
| 10/11/16 | J. Olguín | M. Canavire | R. Padilla | A. Heredia | 0 | Actualización de Estación | YPFB TR |

YPFB Transporte SA

| | |
|---|---|
| Ubicación: | Estación Oruro (OR) |
| Etapa: Conforme a Obra | Código: OR-E11-SE-01-18-01 de 01 |
| Proyecto: Actualización de Planos y Datos Técnicos | Escala: 1:150 |
| Título del Plano: Plano General Áreas Explosivas | Formato: A1 : 594 mm x 841 mm |