



CORTE C - C
CABEZAL T2-T3-T4
ESC. 1:40

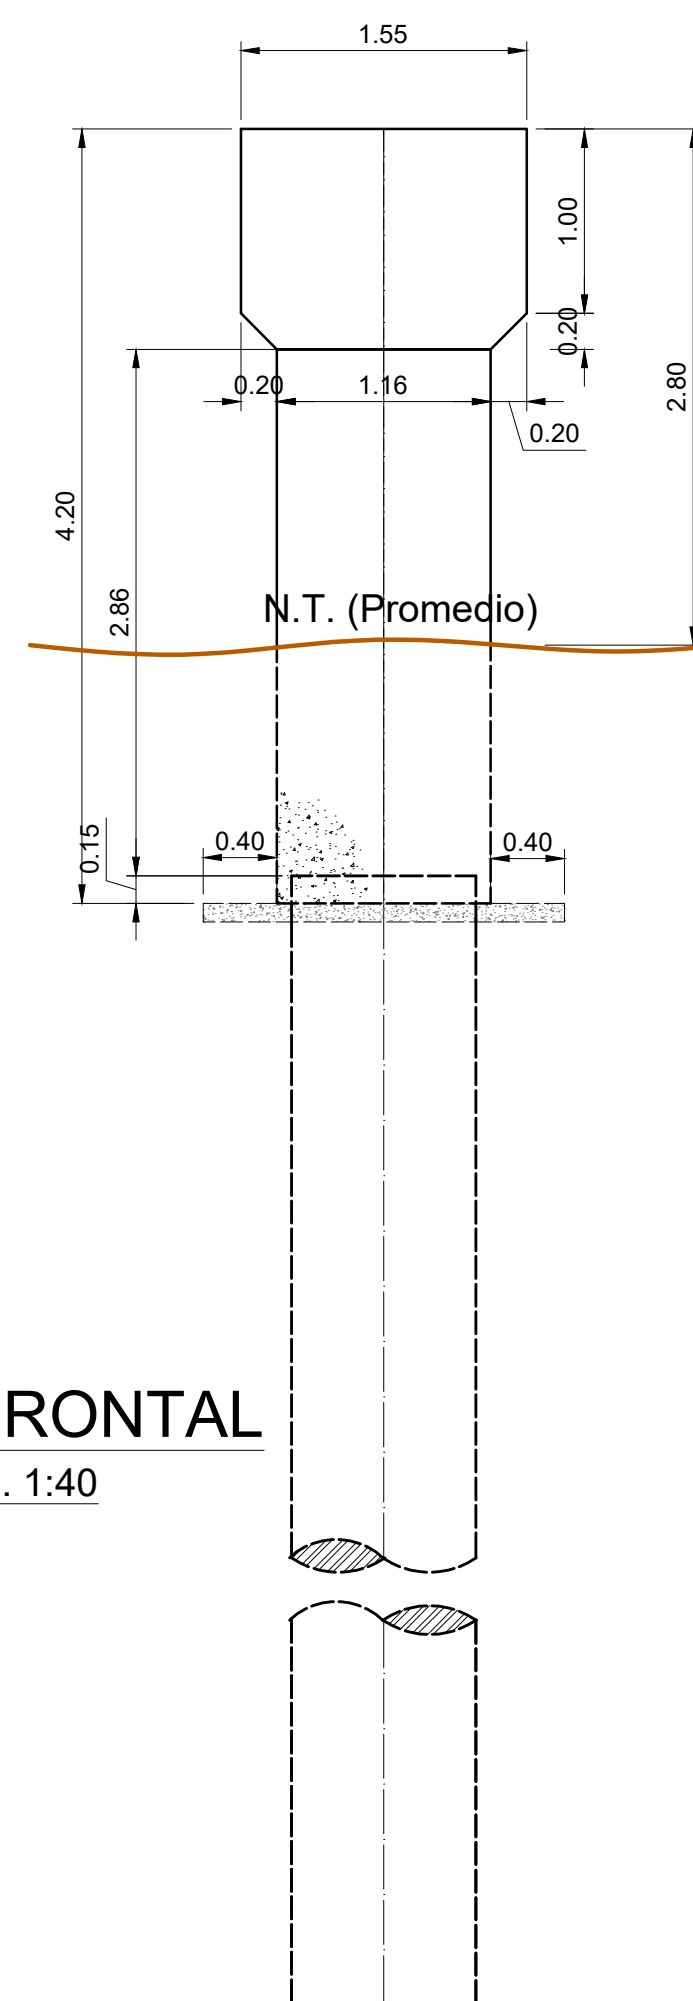


VISTA FRONTAL

ESC. 1:40

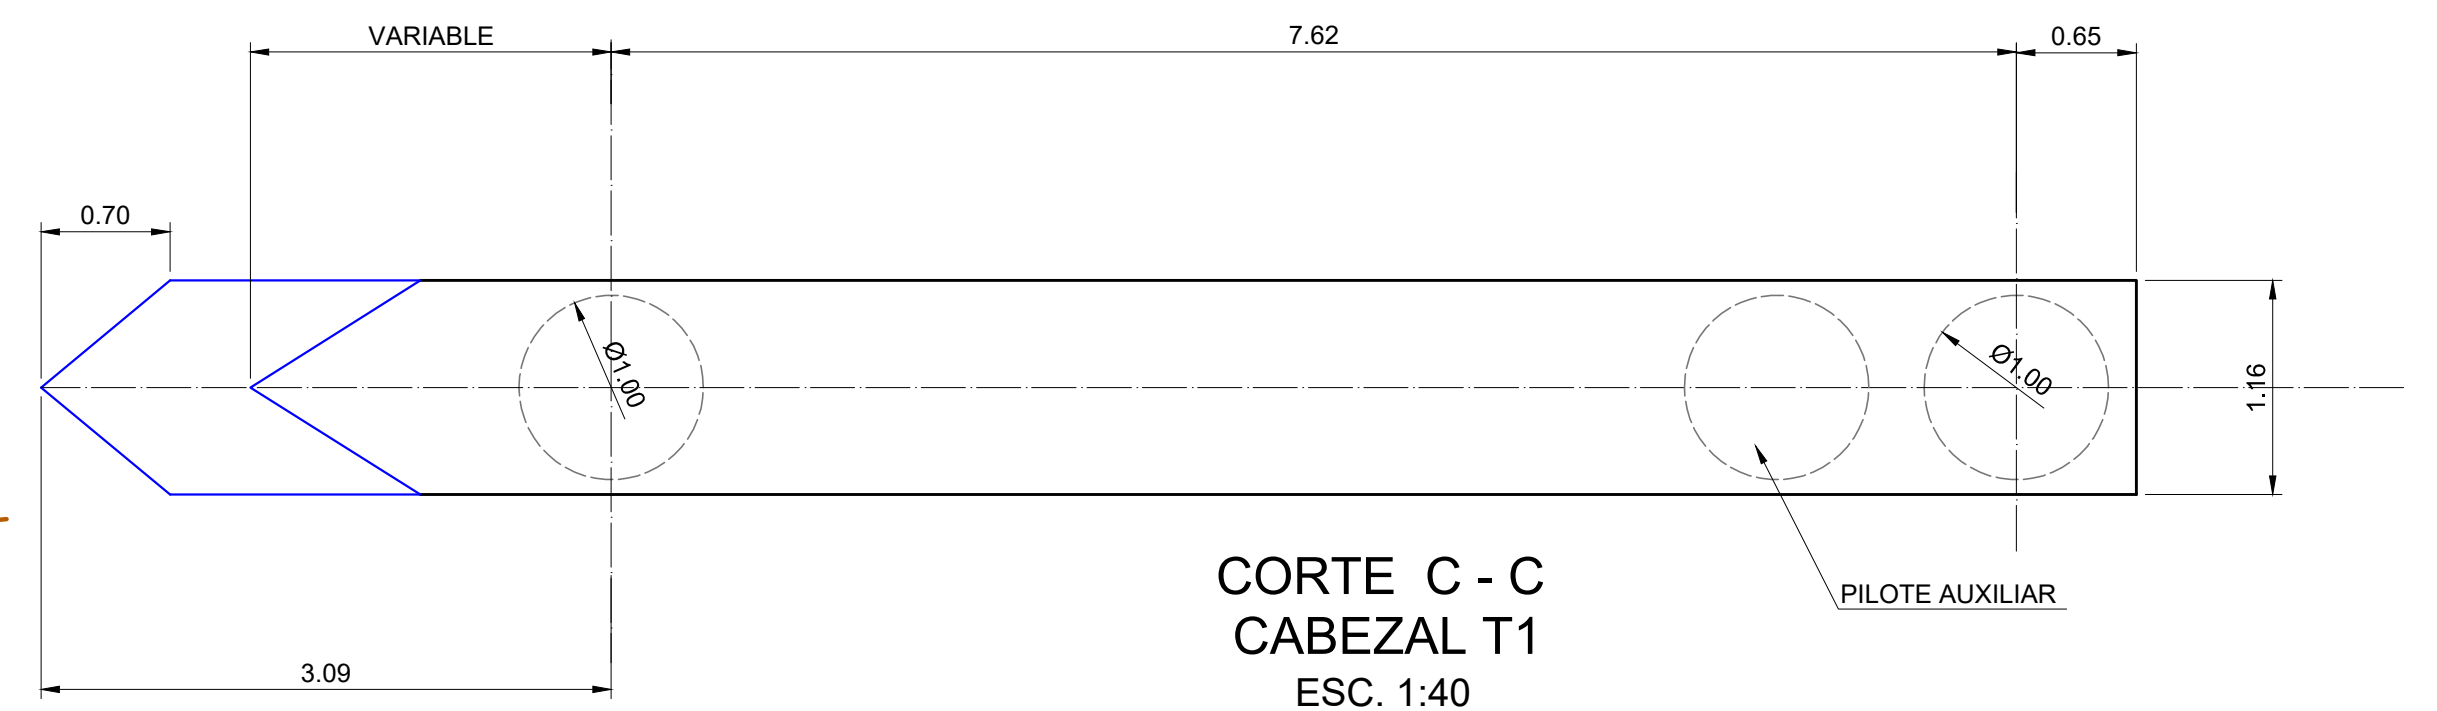

CORTE C - C
CABEZAL T1
ESC. 1:40

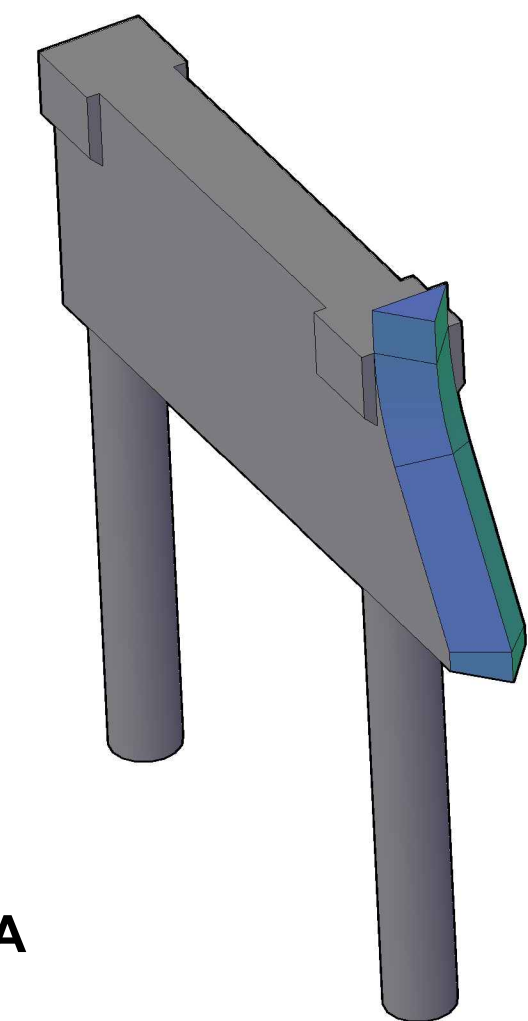

**VISTA
ISOMÉTRICA
ESC. 1:100**

 <div> YPFB TRANSPORTE S.A. GERENCIA DE MANTENIMIENTO </div>	
<p> PROYECTO : AMPLIACION PUENTE SOBRE EL RIO GRANDE - DUCTO GSCY (YABOG) CONFORME A OBRA SANTA CRUZ - BOLIVIA CABEZAL Y PILOTES PARA APOYO DE TORRES (GEOMETRÍA) </p>	
ESCALA :	INDICADA
PLANO Nº : SC - GSCY - LI / CI - 0110 - 04 de 07	