RIO GRANDE

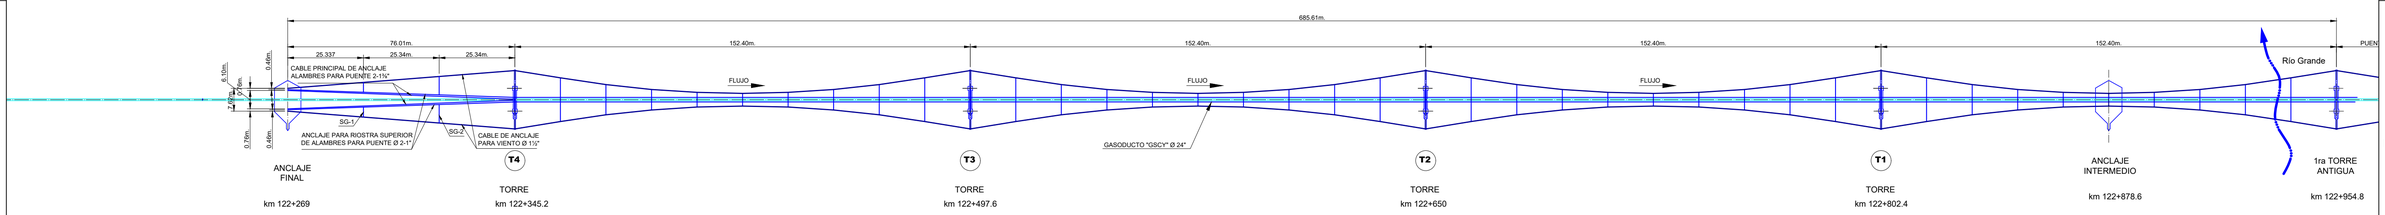

PLANTA
ESC. 1 : 1000

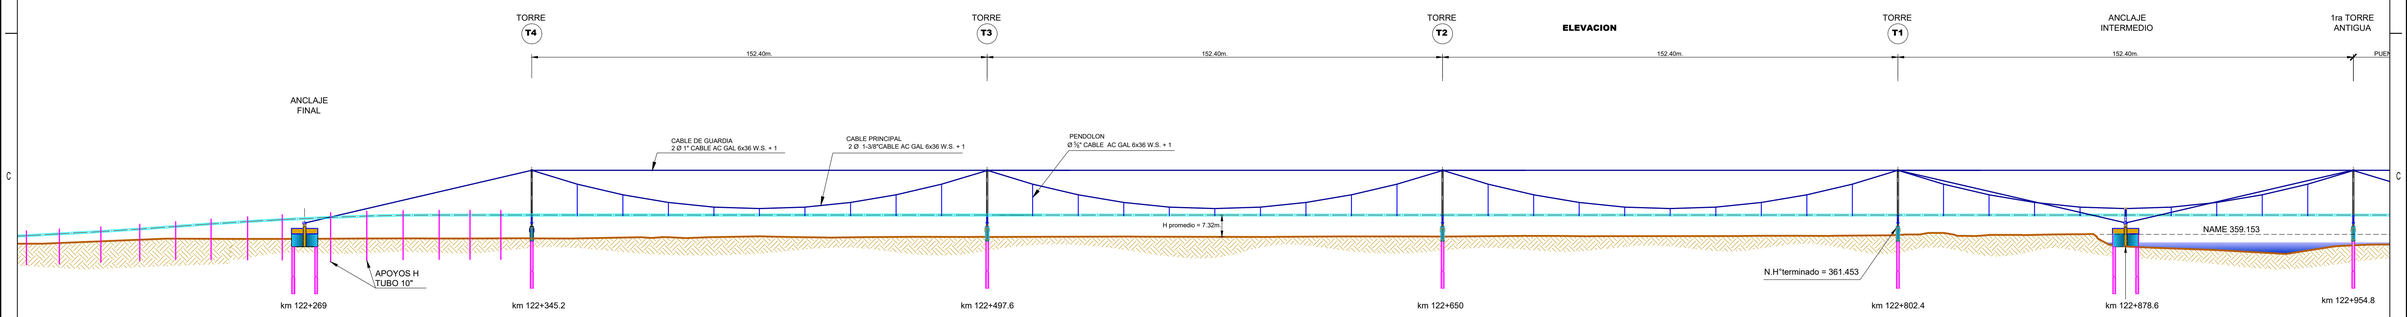

PERFIL LONGITUDINAL
ESC. 1 : 1000

PETROSUR
INGENIERIA Y SERVICIOS PETROLEROS

DIRECCION. Km 9 Doble Via la Guardia
NUMEROS DE TELEFONOS.- 3531700-1 / 3578687 - 8
NUMERO DE FAX. - 3525104
CASILLA DE CORREO.- 2760
DIRECCION WEB.- www.petrosursrl.com
CORREO ELECTRONICO.- Petrosur@petrosursrl.com

REFERENCIAS:

NOTAS GENERALES:

- TODAS LAS DIMENSIONES ESTAN DADAS EN METROS

ABREVIATURAS :

N.A.M.E. = NIVEL DE AGUAS MAXIMAS EXTREMAS

PERSONAL DE YPFB TRANSPORTE S.A.

Gerente de Proyecto :	Ing. Freddy Chuquimia
Revisor 1:	Ing. German Mercado
Revisor 2:	Ing. Julio C. Fernandez
Revisor 3:	Ing. Jorge Ordoñez
Revisor 4:	Ing. Fernando Mérida

FORMATO DEL PLANO
DIN A1 = 594 mm x 841 mm

FECHA	DIBUJO	REVISO	APROBO	REV. Nº	DESCRIPCION
20/Jul/09	J. Fernandez	M. Monfort	R. Navas	0	Aprobado para Construcción, GMN - YPFB Transporte S.A.
27/Oct/09	J. Fernandez	F. Chuquimia	R. Navas	1	Conforme a Obra, GMN - YPFB Transporte S.A.

YPFB TRANSPORTE S.A.
GERENCIA DE MANTENIMIENTO

PROYECTO : AMPLIACION PUENTE SOBRE EL RIO GRANDE - DUCTO GSCY (YABOG)
CONFORME A OBRA
SANTA CRUZ - BOLIVIA
VISTA DEL PUENTE
PLANTA Y PERFIL

ESCALA : 1 : 1000

PLANO Nº : SC - GSCY - LI / CI - 0111 - 02 de 07