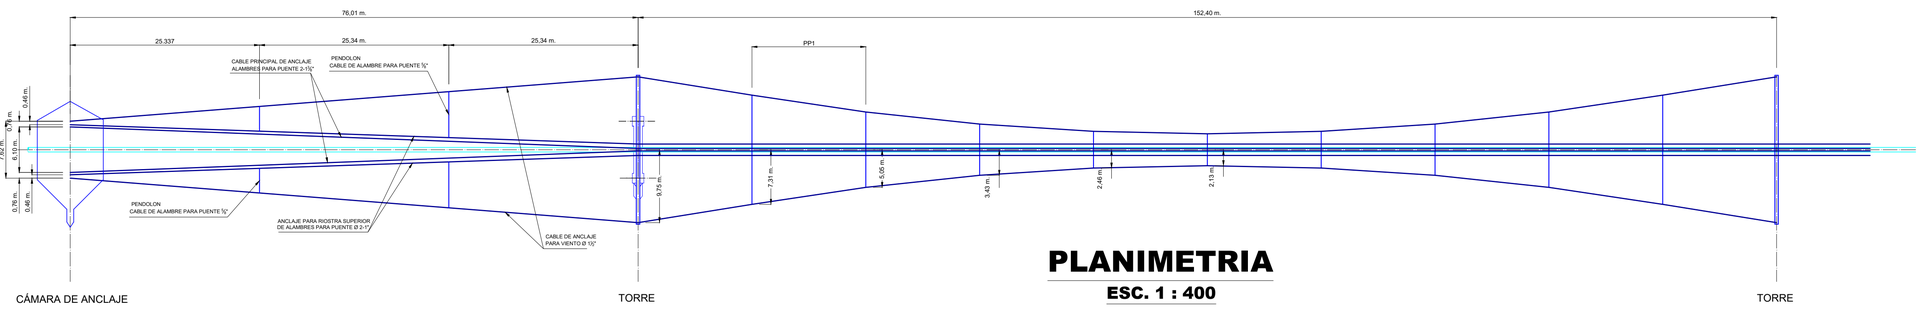

PLANIMETRIA

ESC. 1 : 400

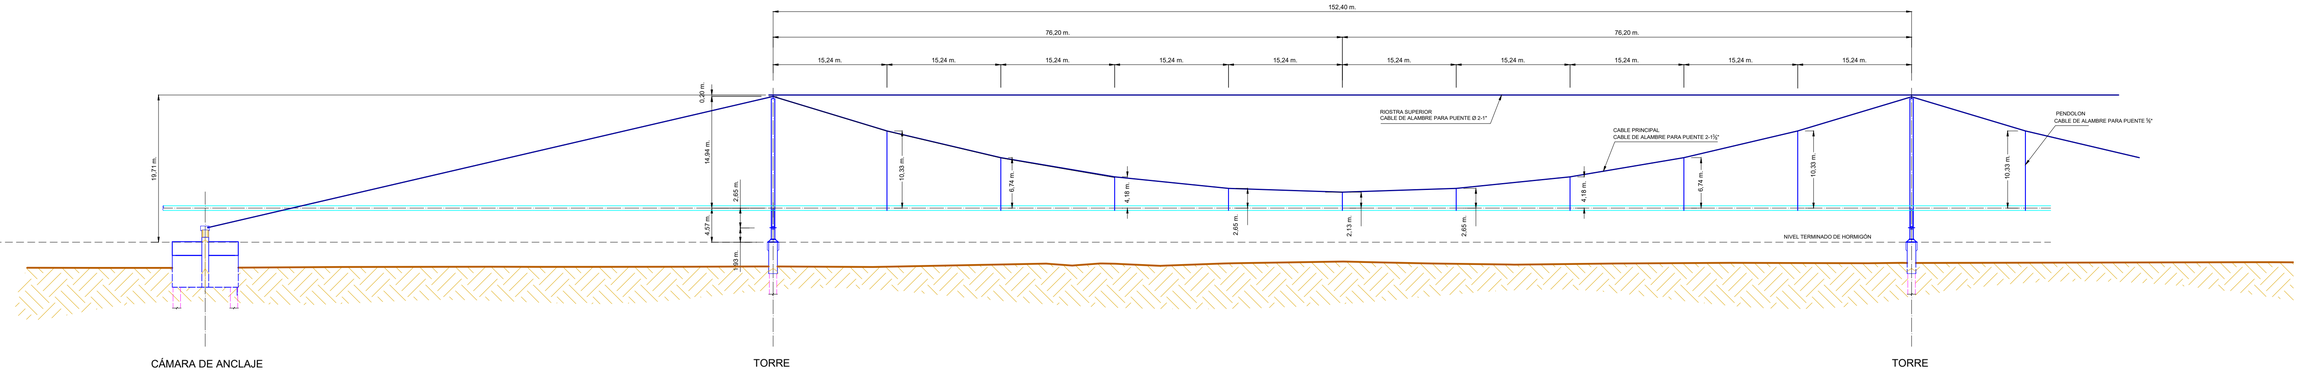

PERFIL LONGITUDINAL

ESC. 1 : 400

PETROSUR
INGENIERIA Y SERVICIOS PETROLEROS

DIRECCION. Km 9 Doble Vía la Guardia
NUMEROS DE TELEFONOS.- 3531700-1 / 3578687 - 8
NUNERO DE FAX .- 3525104
CASILLA DE CORREO.- 2760
DIRECCION WEB.- www.petrosursrl.com
CORREO ELECTRONICO.- Petrosur@petrosursrl.com

REFERENCIAS:

NOTAS GENERALES:

- TODAS LAS DIMENSIONES ESTAN DADAS EN METROS

PERSONAL DE YPFB TRANSPORTE S.A.

Gerente de Proyecto : Ing. Freddy Chuquimia
Revisor 1: Ing. German Mercado
Revisor 2: Ing. Julio C. Fernandez
Revisor 3: Ing. Jorge Ordoñez
Revisor 4: Ing. Fernando Mérida

FORMATO DEL PLANO
DIN A1 = 594 mm x 841 mm

FECHA	DIBUJO	REVISO	APROBO	REV. Nº	DESCRIPCION
20/Jul/09	J. Fernandez	M. Monfort	R. Navas	0	Aprobado para Construcción, GMN - YPFB Transporte S.A.
27/Oct/09	J. Fernandez	F. Chuquimia	R. Navas	1	Conforme a Obra, GMN - YPFB Transporte S.A.

YPFB TRANSPORTE S.A.
GERENCIA DE MANTENIMIENTO

PROYECTO : AMPLIACION PUENTE SOBRE EL RIO GRANDE - DUCTO GSCY (YABOG) CONFORME A OBRA

SANTA CRUZ - BOLIVIA

TRAMO TÍPICO

ESCALA : 1 : 400

PLANO Nº : SC - GSCY - LI / CI - 0111 - 03 de 07