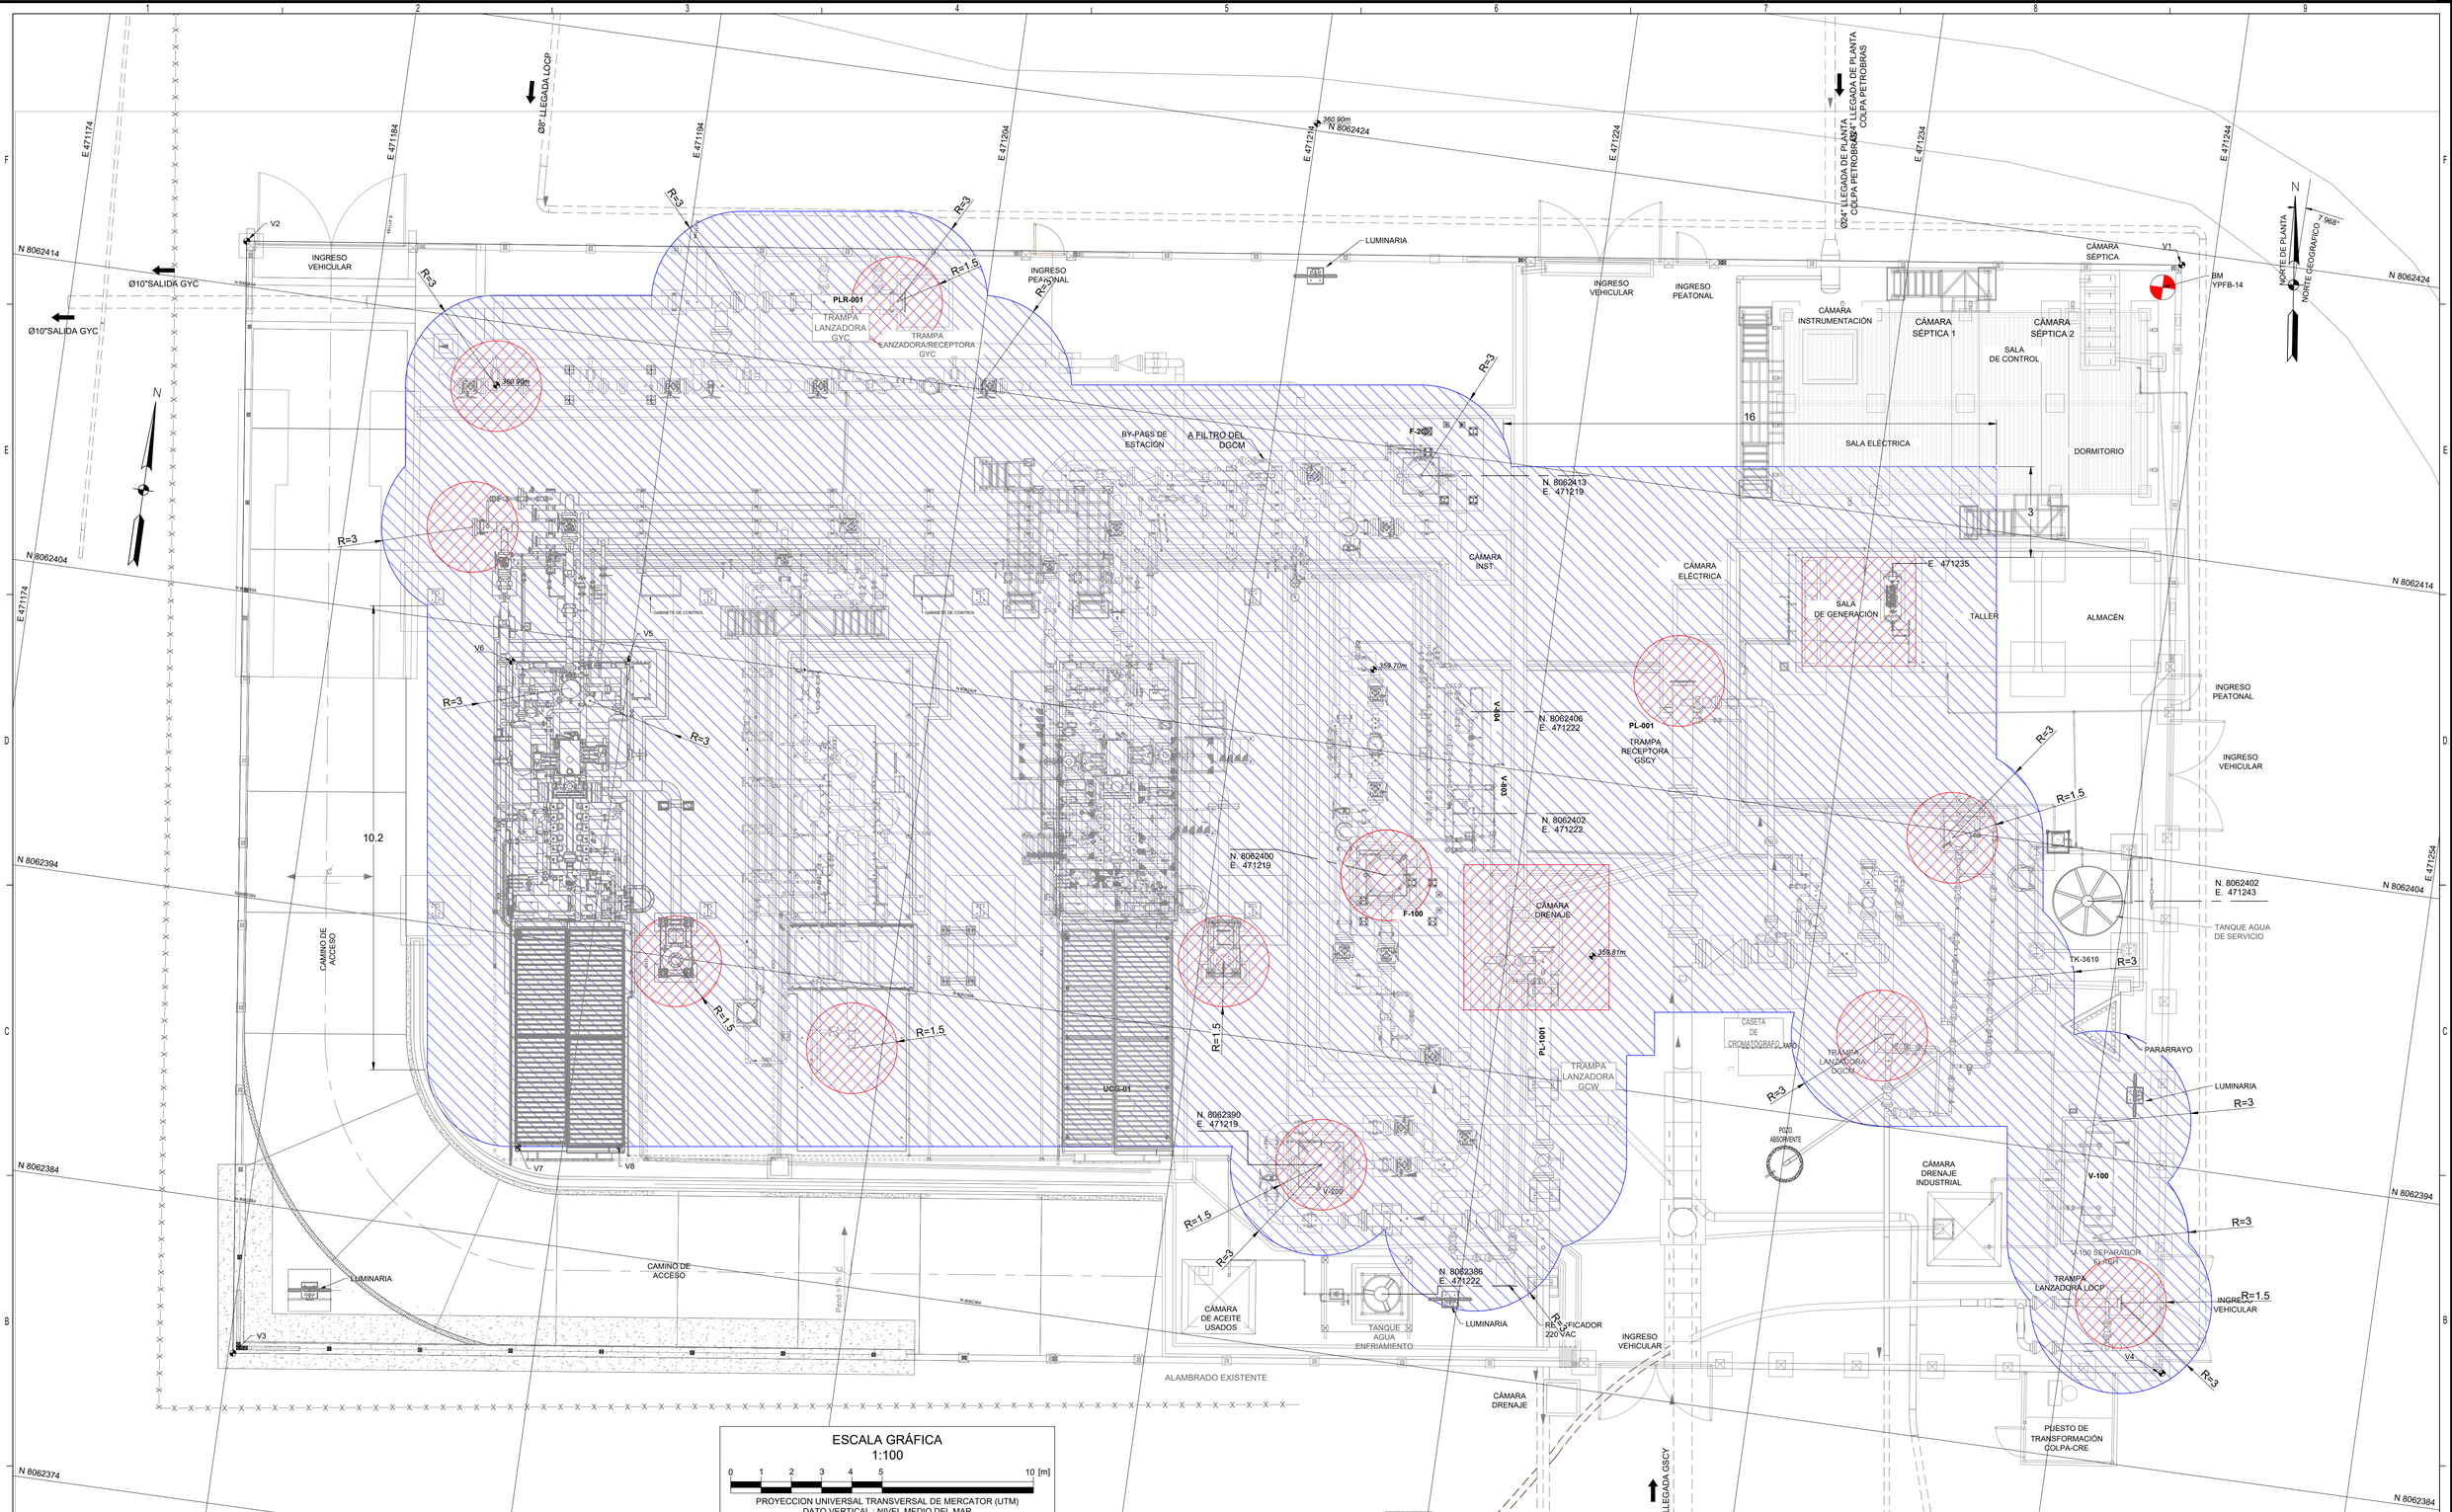

ESCALA GRÁFICA
1:100

0 1 2 3 4 5 10 [m]

PROYECCION UNIVERSAL TRANSVERSAL DE MERCATOR (UTM)
DATO VERTICAL : NIVEL MEDIO DEL MAR
DATO HORIZONTAL : WGS-84
ZONA 20 SUR

COAPECOM S.R.L.
Dir. KM 17 Carretera Santa Cruz Cochabamba
Tel. 3 3853152
Correo: coapecomsrl@coapecom.com
WEB: http://www.coapecom.com/

DOCUMENTOS DE REFERENCIA

1. Data Book - SC-E30-EL-01-05-02 de 05 Plano Clasificación De Áreas Peligrosas - Vista En Planta
2. Data Book - SC-E30-EL-01-05-03 de 05 Plano Clasificación De Áreas Peligrosas - Detalles
3. API RP 500, 4th Edition, June 2023 - Clasification of Locations for Electrical Installations at Petroleum Facilities Classified as Class 1, Division 1 and Division 2.

SIMBOLOGÍA

- DIVISION 1
- DIVISION 2
- P: PURGA DE DRENAJE, ALIVIO
- PI: PURGA DE INSTRUMENTACIÓN
- GRUPO DE GASES: IIA

NOTAS GENERALES

1. Las coordenadas están en metros a menos que se indique lo contrario.
2. Las acotaciones de la Clasificación de Áreas Peligrosas están expresadas en metros.

YPFB TRANSPORTE S.A.

RESPONSABLE DE PROY.:	Marvin Gerrero
REVISOR 1:	Jafeth Acha
REVISOR 2:	Felix Zárate
REVISOR 3:	Marcelo Canavire

CONTRATISTA

RESPONSABLE DE PROY.:	Marcos Choque
REVISOR 1:	Mauricio Ustariz
REVISOR 2:	Rodrigo Vargas
REVISOR 3:	Marcos Sarzuri

FECHA	DIBUJO	REVISOR Calidad	REVISOR Técnico	APROBÓ	REV.N°	DESCRIPCIÓN	EMPRESA
06-Ago-25	O. Chávez	M. Sarzuri	R. Vargas	M. Choque	1	Conforme a Obra	COAPECOM SRL
05-Ago-25	O. Chávez	M. Sarzuri	R. Vargas	M. Choque	0	Diseño para Construccion	COAPECOM SRL

YPFB Transporte S.A.

Ubicación: Estación Colpa (Sta.Cruz)
Etapa: Conforme a Obra
Código: SC-E30-EL-01-08-02 de 02
Proyecto: Traslado de una UCG de Estación de Compresión Huayñacota a Estacion de Compresion Colpa
Escala: 1:100
Titulo del Plano: Plano Clasificacion de Areas Peligrosas Vista en Planta
Formato: A1 : 594 mm x 841 mm

Formato DIN A1 - YPFB TRANSPORTE S.A. Rev 4