


TAG	P&ID
TI-1107	SC-E30-PR-00-03-02 de 02
TI-1107	SC-E30-PR-00-03-02 de 02
TI-2406	SC-E30-PR-00-03-02 de 02

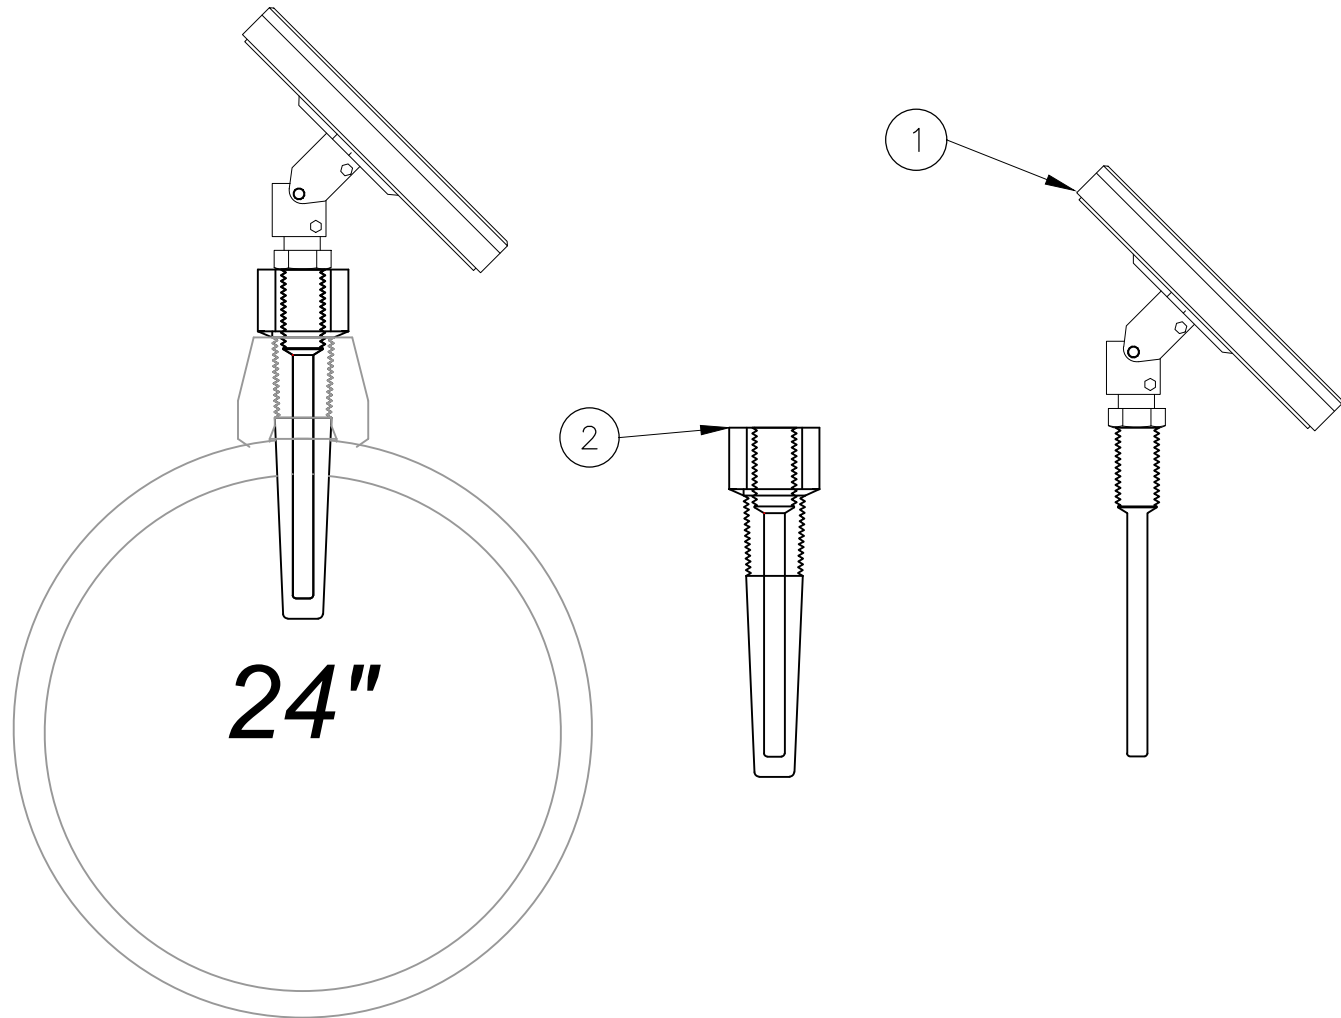


LISTA DE MATERIALES POR INSTRUMENTO			
ITEM	CANT.	UNIDAD	DESCRIPCIÓN
1	1	PZA	TERMÓMETRO BIMETÁLICO 1/2" NPTM
2	1	PZA	TERMOPOZO 3/4" NPTM (A PROCESO) & 1/2" NPTH (SONDA DE TEMP.)



REFERENCIAS	
SC-E30-PR-00-03-01 de 02	DIAGRAMA DE FLUJO DE PROCESO PFD E"° COLPA
SC-E30-PR-00-03-02 DE 02	DIAGRAMA DE PROCESOS E INSTRUMENTACION P&ID E"° COLPA
SC-E30-IC-01-HD-016	Indicadores de Temperatura.

YPFB TRANSPORTE S.A.	
RESPONSABLE DE PROY.: Marvin Gerrero	
REVISOR 1: Jafeth Acha	
REVISOR 2: Felix Zárate	
REVISOR 3: Marcelo Canavire	
CONTRATISTA	
RESPONSABLE DE PROY.: Marcos Choque	
REVISOR 1: Mauricio Ustariz	
REVISOR 2: Rodrigo Vargas	
REVISOR 3: Marcos Sarzuri	

06-Ago-25	O. Chávez	M. Sarzuri	R. Vargas	M. Choque	1	Conforme a Obra	Coapecom SRL
05-Ago-25	O. Chávez	M. Sarzuri	R. Vargas	M. Choque	0	Diseño para Construcción	Coapecom SRL
FECHA	DIBUJO	Calidad REVISOR	Técnico REVISOR	APROBÓ	REV.N°	DESCRIPCIÓN	EMPRESA
						Ubicación: Estación Colpa (Sta.Cruz)	
Proyecto: Traslado de una UGC de Estacion de Compresion Huayñacota a Estacion de Compresion Colpa						Etapa: Conforme a Obra	Código: SC-E30-IC-01-11-06 de 06
Título del Plano: Plano Tipicos de Construcción Indicador de Temperatura							Escala: S/E
							Formato: A3 : 297 mm x 420 mm