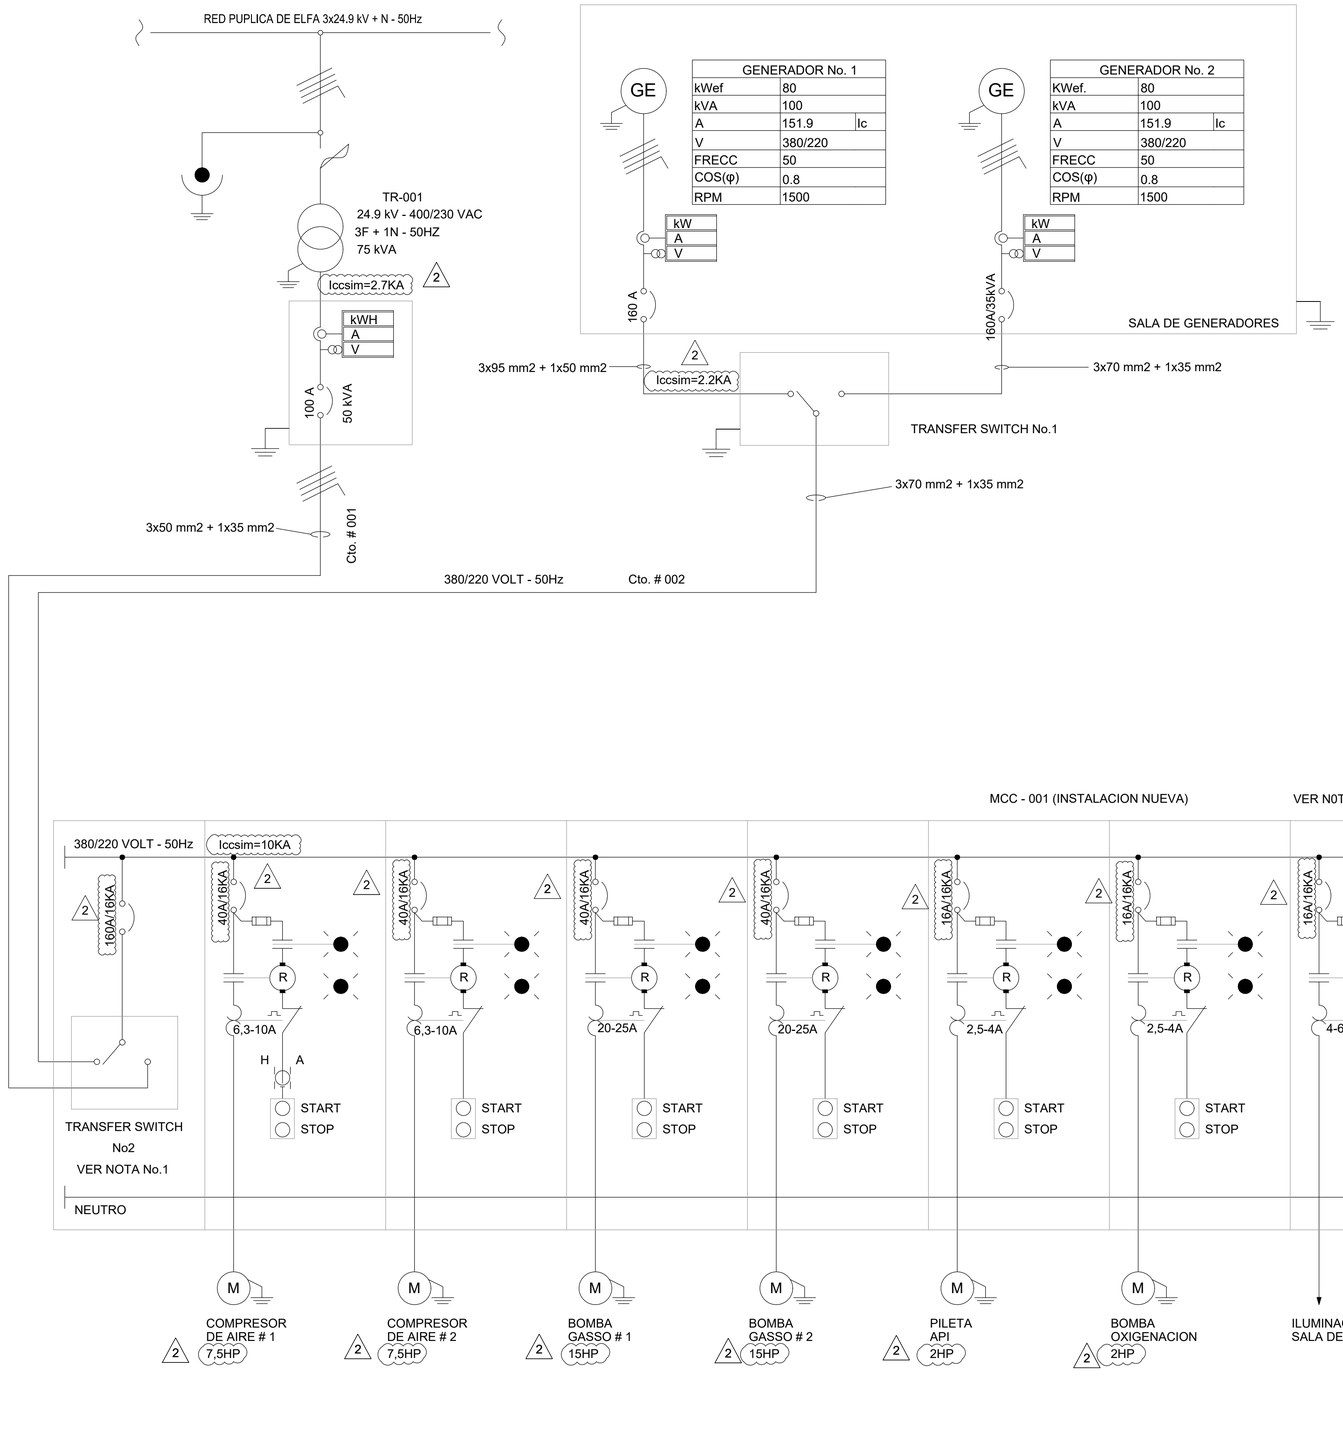

MCC - 001 (INSTALACION NUEVA) VER N0TA No.2

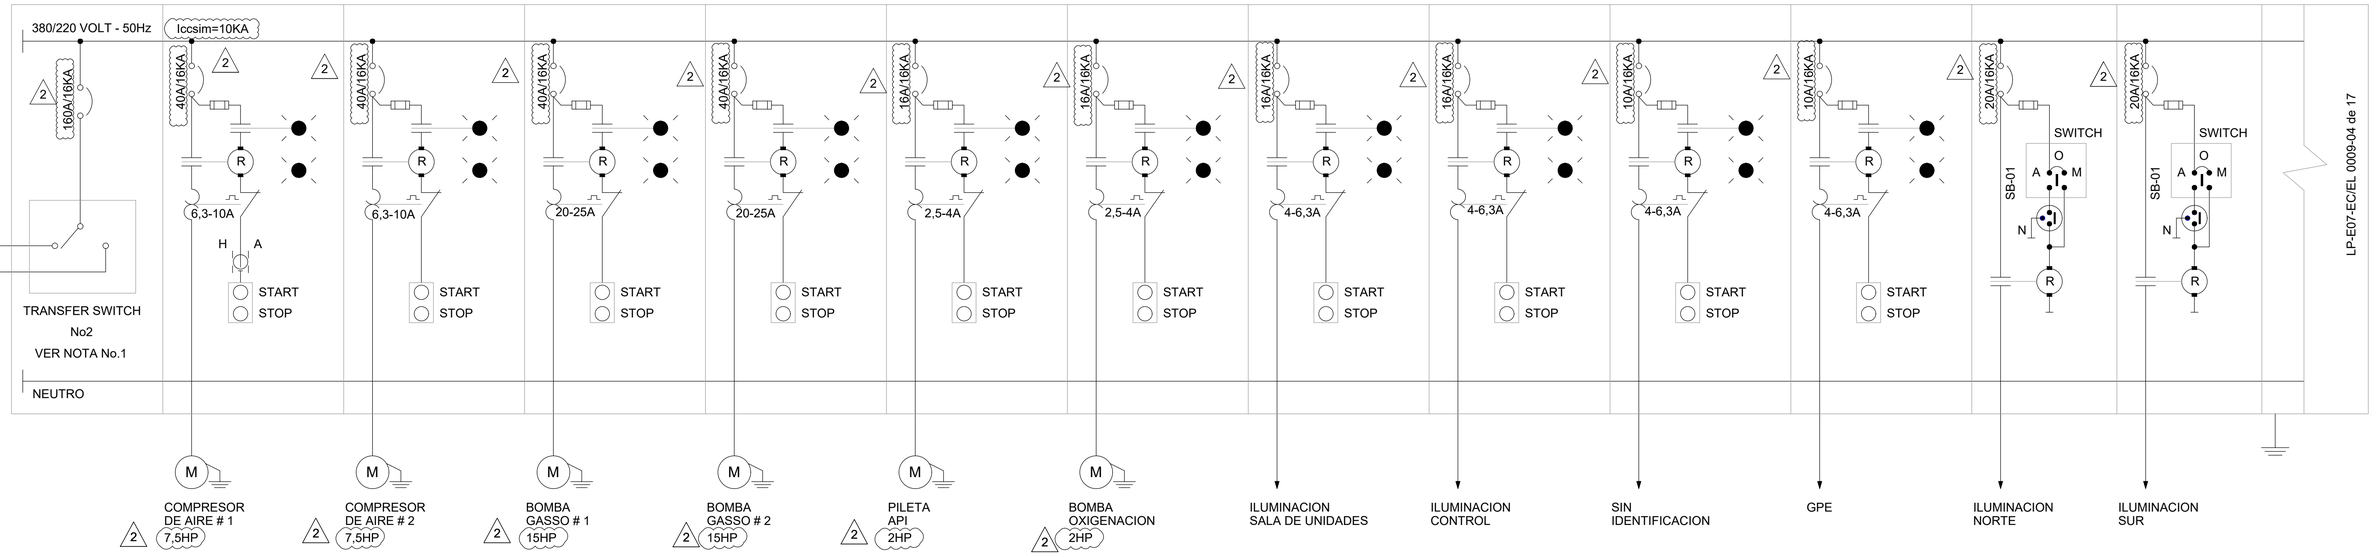

PETROSUR
INGENIERIA EN SERVICIOS PETROLEROS
Dir.: Km. 9 Doble Via La Guardia - Santa Cruz - Bolivia
Isaac Attie 348 - Tarija - Bolivia
Final Calle La Paz - Villamontes
Teléfonos: (03) 5317001
Fax: (591-3) 525104
Casilla de correo: 2760 - Santa cruz - Bolivia
http://www.petrosursrl.com
e-mail: petrosur@petrosur.com

REFERENCIAS

DIAGRAMA UNIFILAR ORIGINAL	LP-E07-EC/EL 0106-01 de 11
DIAGRAMA UNIFILAR AMPLIACION	LP-E07-EC/EL 0106-03 de 11

NOTAS GENERALES

1.- EL TRANSFER SWITCH ES EL QUE ACTUALMENTE EXISTE, Y DEBE SER REINSTALADO EN EL NUEVO MCC-001.
2.- TODOS LOS COMPONENTES INTERIORES DEL MCC SON NUEVOS.

SIMBOLOGIA

- FOTOCELDA
- BOBINA DE RELÉ
- FASE
- NEUTRO
- TIERRA
- LUMINARIA VAPOR DE SODIO
- CONTACTO NA DE CONTACTOR
- TOMACORRIENTES MONOFASICO
- 2 RE - INGENIERÍA APROBADO PARA CONSTRUCCIÓN, IPE BOLIVIA.

IPE-PROY. No.: 2010-1200
LP-E07-EC-EL 0006-02 de 11=2.dwg

YPFB TRANSPORTE S.A.	
GERENTE DE PROY.:	Ing. Gonzalo Arce
REVISOR 1:	Ing. Jorge Dorado
REVISOR 2:	Ing. Juan Pablo Pino
REVISOR 3:	Ing. Fernando Mérida
CONTRATISTA	
GERENTE DE PROY.:	Ing. Jorge Rojas
REVISOR 1:	Ing. David Roca
REVISOR 2:	
REVISOR 3:	

FECHA	DIBUJO	REVISOR Calidad	REVISOR Técnico	APROBO	REV.N°	DESCRIPCION	EMPRESA
07-May-11	M. Aldayuz	D. Roca	D. Roca	J. Rojas	3	Planos según Construcción	PETROSUR SRL
09-Ago-10	R.Corcus	H. Callau	A. Rosales	A. Rosales	2	Re - Ingeniería Aprobado Para Construcción.	IPE - BOLIVIA
08-Ago-08	R.Corcus	W. Chavez	A. Rosales	A. Rosales	0	Diseño Para Construción.	IPE - BOLIVIA

YPFB Transporte S.A.

Ubicación: Estación Sica Sica
Etapa: Conforme a Obra
Código: LP-E07-EC/EL 0106-02 de 11
Proyecto: Instalacion 3°Compresor Sica Sica Diseño para la construcción
Escala: S/E
Título del Plano: Diagrama Unifilar Instalación CCM
Formato: A1 : 594 mm x 841 mm