


DIAGRAMA DE CONEXIONES PANEL TD-003


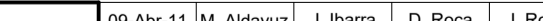
DISYUNTOR	100A/18kA	TRES FASES
	MCC ROOM	380/220 V

UBICADO EN EL CCM

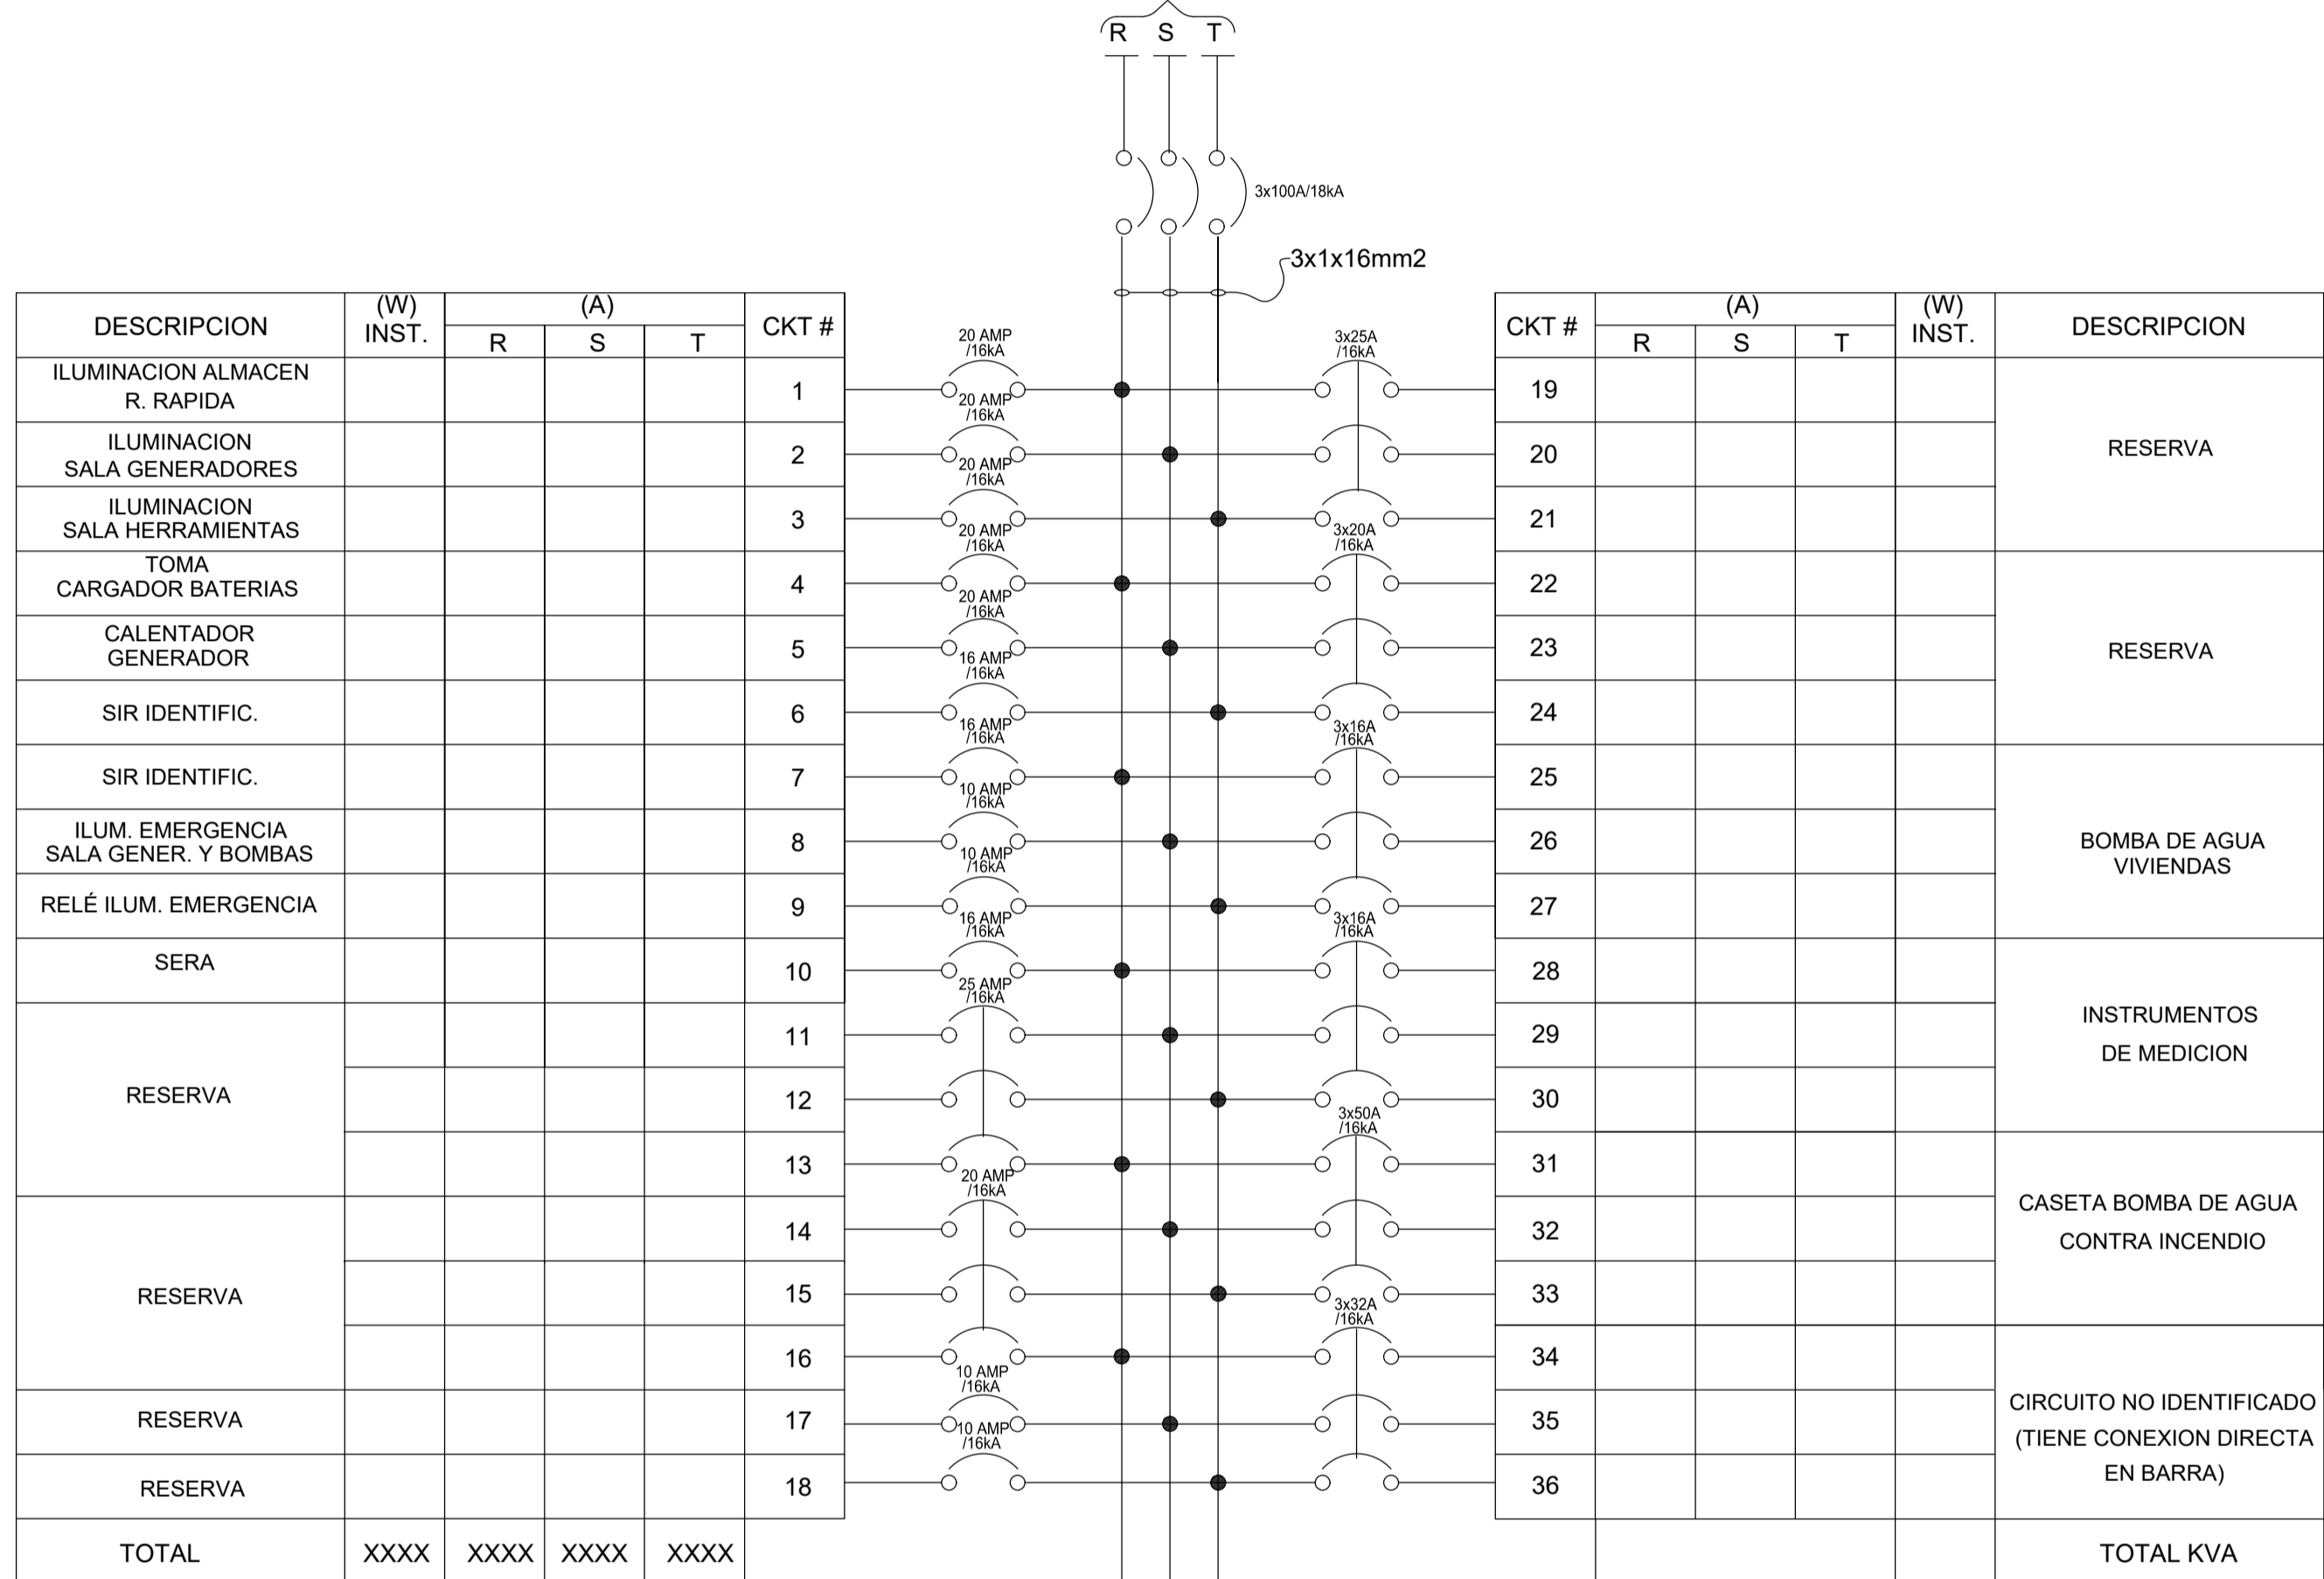

CABLE DE NEUTRO
1X16mm²
(A BARRA DE NEUTRO
DEL MCC PARTE INFERIOR)

TABLERO TD-02		
Nro.	DESCRIPCION	CAP. (A)
1	ILUMINACION ALMACEN R. RAPIDA	20
2	ILUMINACION SALA DE GENERADORES	20
3	ILUMINACION SALA DE HERRAMIENTAS	20
4	TOMA CARGADOR DE BATERIAS	20
5	CALENTADOR GENERADOR	20
6	SIN IDENTIFICAR	16
7	SIN IDENTIFICAR	16
8	ILUMINACION EMER. SALA GENER. y BOMBAS	10
9	RELÉ ILUMINACION DE EMERGENCIA	10
10	SERA	16
11	RESERVA	25
12		
13		
14	RESERVA	20
15		
16		
17	RESERVA	10
18	RESERVA	10
19	RESERVA	25
20		
21		
22	RESERVA	20
23		
24		
25	BOMBA DE AGUA VIVIENDAS	16
26		
27		
28	INSTRUMENTOS DE MEDICION	16
29		
30		
31	CASETA BOMBA DE AGUA CONTRA INCENDIO	50
32		
33		
32	CIRCUITO NO IDENTIFICADO (TIENE CONEXION DIRECTA EN BARRA)	32
33		
34		

 <p>Dr. Km. 9 Doke Via La Guardia - Santa Cruz - Bolivia Bases: 408-345 - Tarija - Bolivia Froid Calle A Paz - Villamontes Telefonos: (03) 33170491 Fax: (591-3) 325104 Correo de correo: 2160 - Santa Cruz - Bolivia http://www.petrosur.com e-mail: petrosur@petrosur.com</p>	<table border="1"> <thead> <tr> <th>REFERENCIAS</th> <th>NOTAS GENERALES</th> </tr> </thead> <tbody> <tr> <td> 1.-DIAGRAMA UNIFILAR ORIGINAL LP-E07-EC/EL 0106-01 de 11 2.-HOJA DE DATOS MCC-01 IPE-08-948-E-HD-001 </td><td> 1. DIMENSIONES EN MILIMETROS A MENOS QUE SE INDIQUE LO CONTRARIO. </td></tr> </tbody> </table>	REFERENCIAS	NOTAS GENERALES	1.-DIAGRAMA UNIFILAR ORIGINAL LP-E07-EC/EL 0106-01 de 11 2.-HOJA DE DATOS MCC-01 IPE-08-948-E-HD-001	1. DIMENSIONES EN MILIMETROS A MENOS QUE SE INDIQUE LO CONTRARIO.	<table border="1"> <thead> <tr> <th colspan="4">SIMBOLOGIA</th> </tr> </thead> <tbody> <tr> <td colspan="4"> YPFB TRANSPORTE S.A. GERENTE DE PROY.: Ing. Gonzalo Arce REVISOR 1: Ing. Jorge Dorado REVISOR 2: Ing. Juan Pablo Pino REVISOR 3: Ing. Fernando Mérida CONTRATISTA GERENTE DE PROY.: Ing. Jorge Rojas REVISOR 1: Ing. David Roca REVISOR 2: J. Ibarra REVISOR 3: </td></tr> </tbody> </table>	SIMBOLOGIA				YPFB TRANSPORTE S.A. GERENTE DE PROY.: Ing. Gonzalo Arce REVISOR 1: Ing. Jorge Dorado REVISOR 2: Ing. Juan Pablo Pino REVISOR 3: Ing. Fernando Mérida CONTRATISTA GERENTE DE PROY.: Ing. Jorge Rojas REVISOR 1: Ing. David Roca REVISOR 2: J. Ibarra REVISOR 3:				<table border="1"> <thead> <tr> <th>FECHA</th> <th>DIBUJO</th> <th>REVISOR</th> <th>APROBO</th> <th>REV. N°</th> <th>DESCRIPCION</th> <th>EMPRESA</th> </tr> </thead> <tbody> <tr> <td>09-Abr-11</td> <td>M. Aldayuz</td> <td>J. Ibarra</td> <td>D. Roca</td> <td>J. Rojas</td> <td>3</td> <td>Segun Construcción.</td> </tr> <tr> <td>07/Sep/10</td> <td>R. Corcus</td> <td>H. Callaú</td> <td>A. Rosales</td> <td>A. Rosales</td> <td>2</td> <td>Re- Ingeniería Aprobado Para Construcción.</td> </tr> <tr> <td>11/Nov/08</td> <td>W. Daza</td> <td>R. Corcus</td> <td>A. Rosales</td> <td>A. Rosales</td> <td>0</td> <td>Diseño Para Construcción.</td> </tr> </tbody> </table> <div style="text-align: center;">  </div> <table border="1"> <thead> <tr> <th colspan="3">Ubicación:</th> </tr> </thead> <tbody> <tr> <td> Etapa: Conforme a Obra Proyecto: Instalación 3° Compresor Sica Sica Título del Plano: Diagrama de Conexiones Panel TD-003 </td><td> Código: LP-E07-EC/EL 0106-06 de 11 Escala: S/E Formato: A1 : 594 mm x 841 mm </td></tr> </tbody> </table>	FECHA	DIBUJO	REVISOR	APROBO	REV. N°	DESCRIPCION	EMPRESA	09-Abr-11	M. Aldayuz	J. Ibarra	D. Roca	J. Rojas	3	Segun Construcción.	07/Sep/10	R. Corcus	H. Callaú	A. Rosales	A. Rosales	2	Re- Ingeniería Aprobado Para Construcción.	11/Nov/08	W. Daza	R. Corcus	A. Rosales	A. Rosales	0	Diseño Para Construcción.	Ubicación:			Etapa: Conforme a Obra Proyecto: Instalación 3° Compresor Sica Sica Título del Plano: Diagrama de Conexiones Panel TD-003	Código: LP-E07-EC/EL 0106-06 de 11 Escala: S/E Formato: A1 : 594 mm x 841 mm
REFERENCIAS	NOTAS GENERALES	
1.-DIAGRAMA UNIFILAR ORIGINAL LP-E07-EC/EL 0106-01 de 11 2.-HOJA DE DATOS MCC-01 IPE-08-948-E-HD-001	1. DIMENSIONES EN MILIMETROS A MENOS QUE SE INDIQUE LO CONTRARIO.	
SIMBOLOGIA	
YPFB TRANSPORTE S.A. GERENTE DE PROY.: Ing. Gonzalo Arce REVISOR 1: Ing. Jorge Dorado REVISOR 2: Ing. Juan Pablo Pino REVISOR 3: Ing. Fernando Mérida CONTRATISTA GERENTE DE PROY.: Ing. Jorge Rojas REVISOR 1: Ing. David Roca REVISOR 2: J. Ibarra REVISOR 3:	
FECHA	DIBUJO	REVISOR	APROBO	REV. N°	DESCRIPCION	EMPRESA	
09-Abr-11	M. Aldayuz	J. Ibarra	D. Roca	J. Rojas	3	Segun Construcción.	
07/Sep/10	R. Corcus	H. Callaú	A. Rosales	A. Rosales	2	Re- Ingeniería Aprobado Para Construcción.	
11/Nov/08	W. Daza	R. Corcus	A. Rosales	A. Rosales	0	Diseño Para Construcción.	
Ubicación:	
Etapa: Conforme a Obra Proyecto: Instalación 3° Compresor Sica Sica Título del Plano: Diagrama de Conexiones Panel TD-003	Código: LP-E07-EC/EL 0106-06 de 11 Escala: S/E Formato: A1 : 594 mm x 841 mm	