PANEL TD-003 (MODOFICADO)

PANEL DE BOMBAS E ILUMINACION EXISTENTE (PUENTE DE BORNERAS A NUEVO MCC)

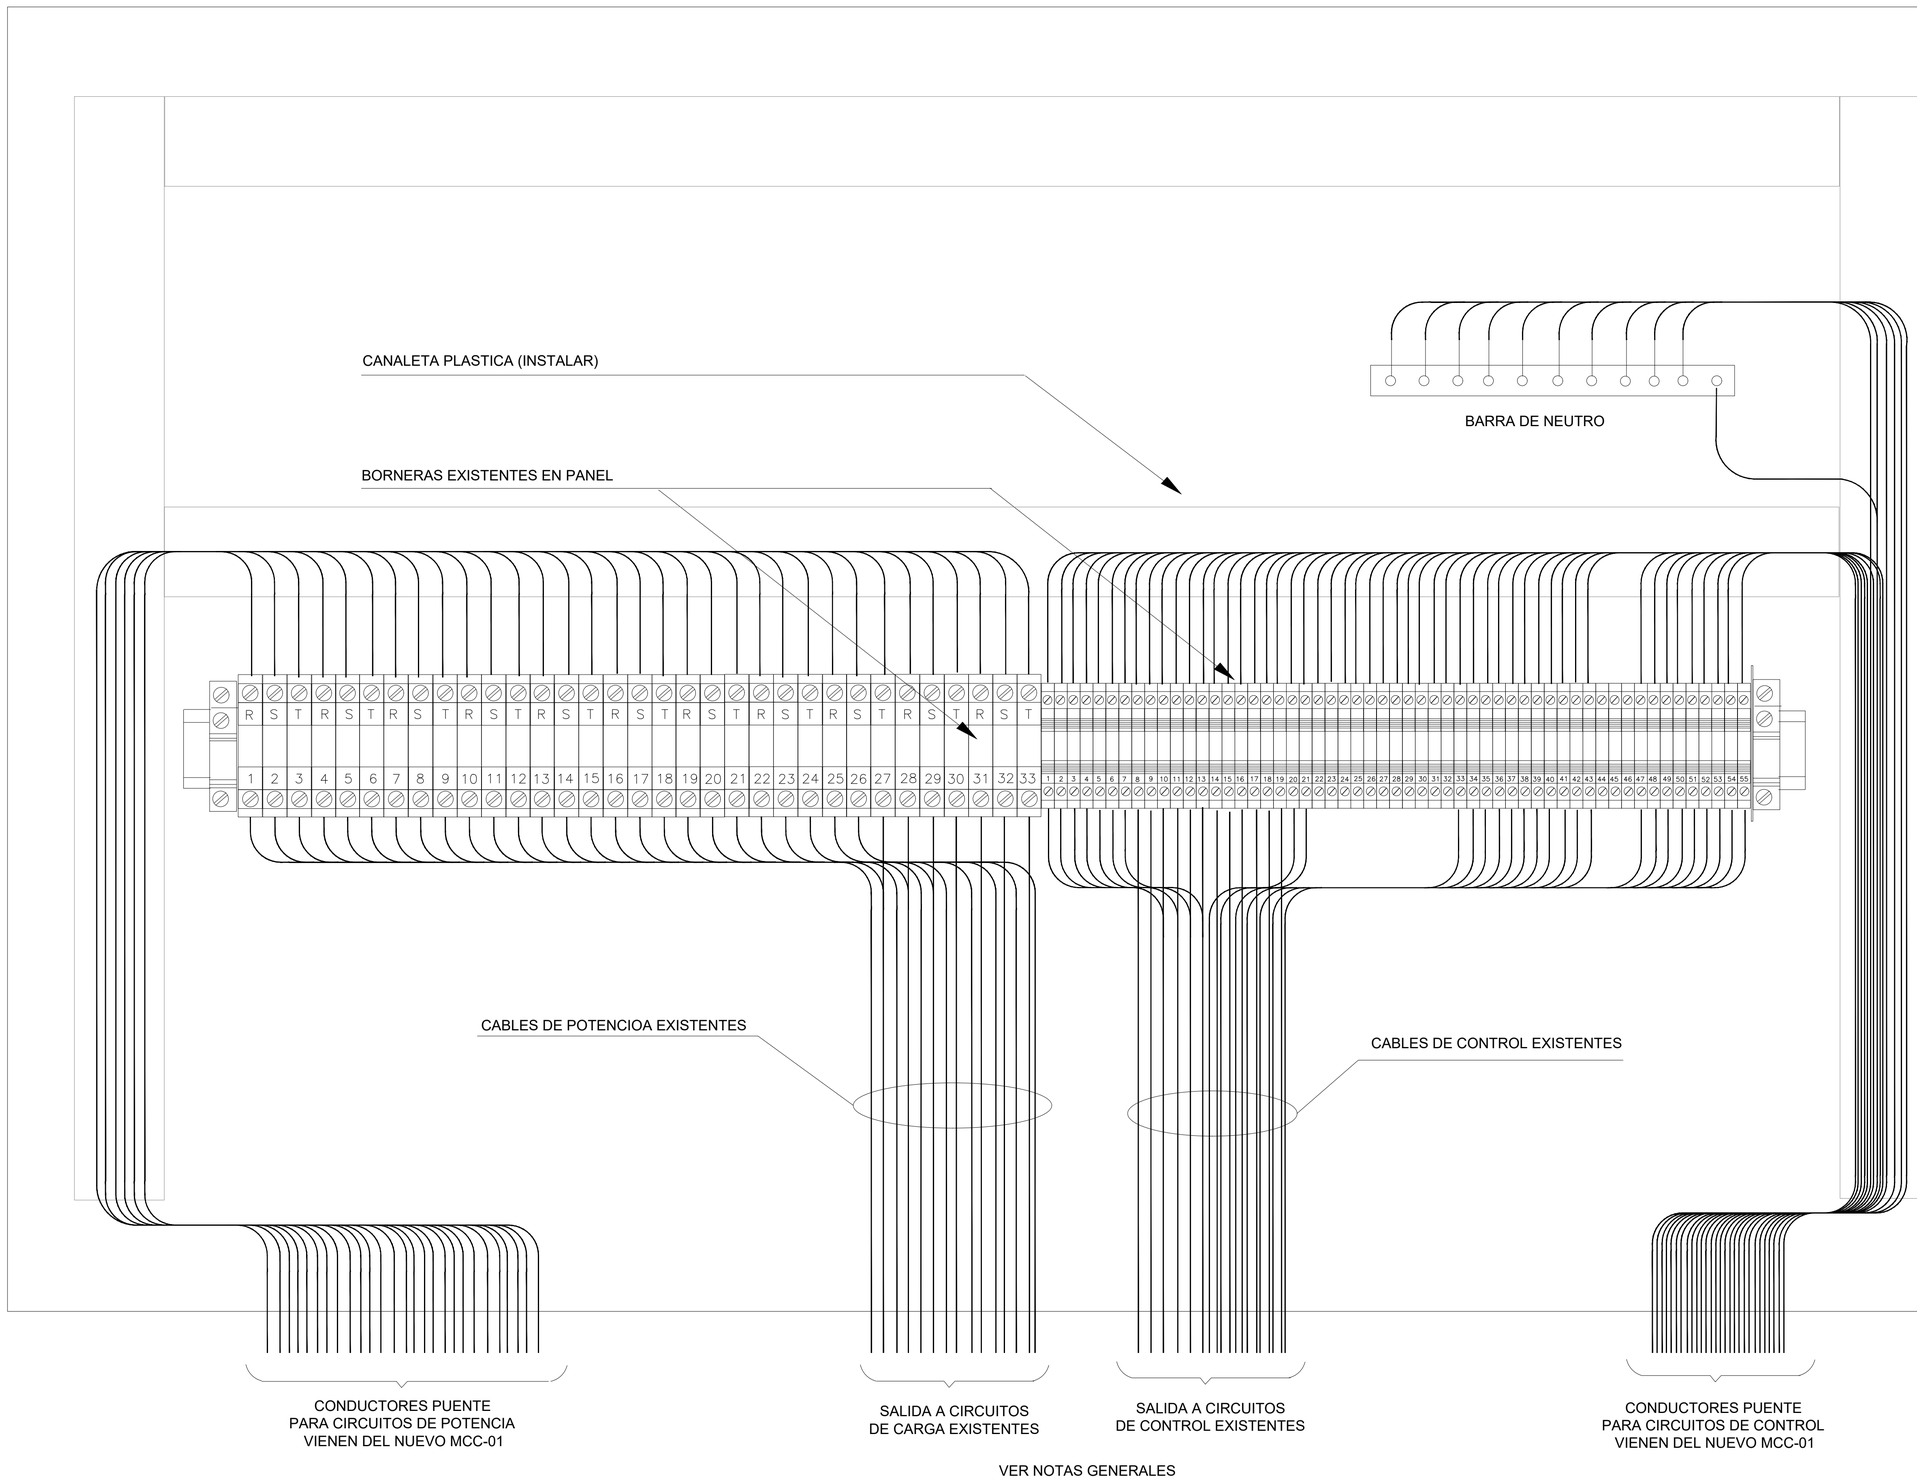

VER NOTAS GENERALES

PETROSUR
INGENIERIA EN DERIVADOS PETROLEROS

Dir.: Km. 9 Doble Via La Guardia - Santa Cruz - Bolivia
Base: Atlai 345 - Tarija - Bolivia
Final Calle La Paz - Villamontes
Telefonos: (03) 5317004-01
Fax: (591-3) 525104
Casilla de correo: 2760 - Santa cruz - Bolivia
http://www.petrosursrl.com
e-mail: petrosur@petrosur.com

REFERENCIAS

1.-DIAGRAMA UNIFILAR ORIGINAL	LP-E07-EC/EL 0106-01 de 11
2.-HOJA DE DATOS DE MCC-01.	IPE-08-948-E-HD-001=0
3.-INSTALACIONES ELECTRICAS - AREA SALA DE CONTROL	LP-E07-EC/EL 0109-02 de 04

NOTAS GENERALES

1. EL PANEL ES EXISTENTE, SE DEBE TRASLADAR TODOS LOS COMPONENTES, DISYUNTORES, CONTACTORES, SWITCH, PULSADORES Y LUCES DE SEÑAL, A LOS CUBICALES ASIGNADOS EN EL NUEVO MCC-001.
2. LAS BORNERAS ACTUALMENTE EXISTENTES PERMANECEN EN EL PANEL, DEBEN SER INTERCONECTADOS CON EL NUEVO MCC-001.
3. LOS CALIBRES DE LOS CABLES QUE HACEN DE PUENTE ENTRE EL NUEVO MCC-001 Y LA REGLETA DE BORNES DEL PANEL EXISTENTE, DEBEN SER LOS MISMOS CON LOS QUE ACTUALMENTE LLEVA LA INSTALACION INTERIOR DEL PANEL EXISTENTE.
4. AL MOMENTO DE PROCEDER A DESCONECTAR LO COMPONENTES DEL PANEL, SE DEBERÁ MARCAR LOS CABLES QUE CONECTAN CON LAS BORNERAS DE SALIDA DEL PANEL, PARA PODER REEMPLAZAR POR LOS CABLES QUE CUMPLIRAN LA FUNCION DE PUENTE QUE VENDRAN DESDE CADA CUBICAL DEL NUEVO MCC-001 HASTA LOS BORNES DEL PANEL EXISTENTE, PARA MANTENER IMVARIABLE LA FUNCIONALIDAD DEL SISTEMA.

SIMBOLOGIA

YPFB TRANSPORTE S.A.	
GERENTE DE PROY.:	Ing. Gonzalo Arce
REVISOR 1:	Ing. Jorge Dorado
REVISOR 2:	Ing. Juan Pablo Pino
REVISOR 3:	Ing. Fernando Mérida
CONTRATISTA	
GERENTE DE PROY.:	Ing. Jorge Rojas
REVISOR 1:	Ing. David Roca
REVISOR 2:	J. Ibarra
REVISOR 3:	

FECHA	DIBUJO	REVISOR Calidad	REVISOR Técnico	APROBO	REV.N°	DESCRIPCION	EMPRESA
09-Abr-11	M. Aldayuz	J. Ibarra	D. Roca	J. Rojas	3	Segun Construcción.	PETROSUR SRL
07/Sep/10	R.Corcus	H.Callaú	A. Rosales	A. Rosales	2	Re- Ingeniería Aprobado Para Construcción.	IPE Bolivia.
11/Nov/08	W.Daza	R.Corcus	A. Rosales	A. Rosales	0	Diseño Para Construcción.	IPE Bolivia.

YPFB Transporte S.A.

Ubicación:	Estación Sica Sica		
Etapa:	Conforme a Obra	Código:	LP-E07-EC/EL 0106-10 de 11
Proyecto:	Instalacion 3°Compresor Sica Sica Diseño para la construcción	Escala:	S/E
Título del Plano:	Diagrama de Interconexión desde Panel TD-003 al MCC-01	Formato:	A1 : 594 mm x 841 mm