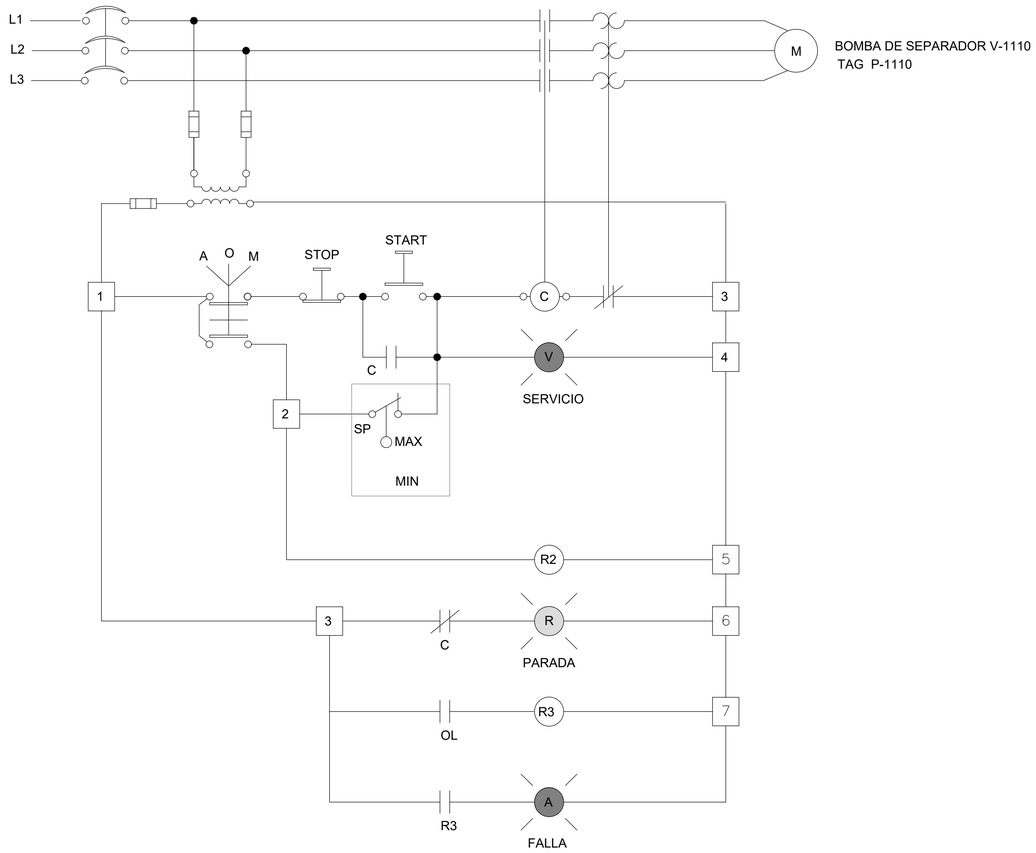

SP = SWITCH DE PRESION MINIMA Y MAXIMA

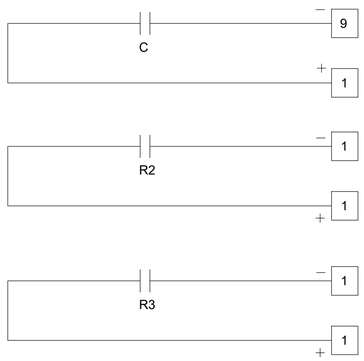

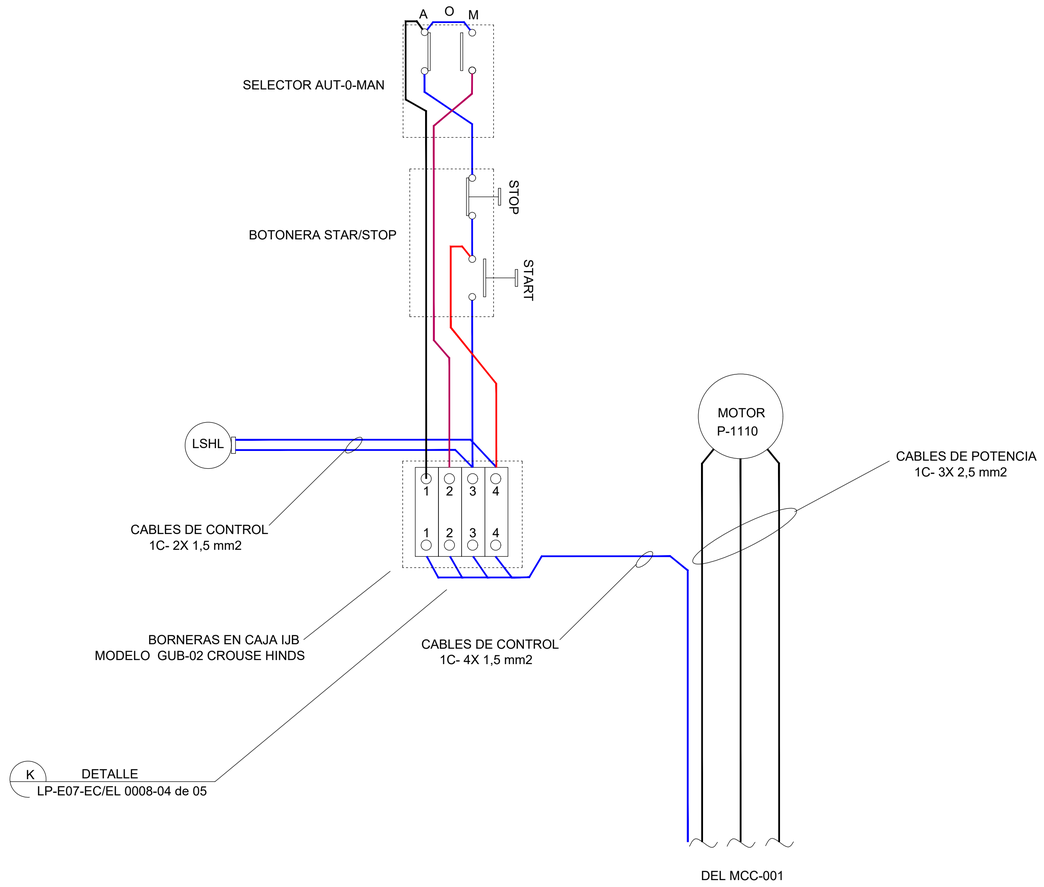

REFERENCIAS		NOTAS GENERALES	SIMBOLOGIA
1.- DIAGRAMA UNIFILAR AMPLIACION	LP-E07-EC/EL 0106-03 de 11	1. EL TAG DE LA BOMBA DEL SEPARADOR V-1110 ES: P-1110	
2.- DETALLES TIPICOS DE LUMINARIAS EXTERIORES	LP-E07-EC/EL 0108-04 de 05		

PETROSUR
INGENIERIA EN SERVICIOS PETROLEROS
Dir.: Km. 9 Doble Via La Guardia - Santa Cruz - Bolivia
Isaac Attie 348 - Tarija - Bolivia
Final Calle La Paz - Villamontes
Telefonos: (03) 531700-01
Fax: (591-3) 525104
Casilla de correo: 2760 - Santa cruz - Bolivia
http://www.petrosursrl.com
e-mail: petrosur@petrosur.com

YPFB TRANSPORTE S.A.	
GERENTE DE PROY.:	Ing. Gonzalo Arce
REVISOR 1:	Ing. Jorge Dorado
REVISOR 2:	Ing. Juan Pablo Pino
REVISOR 3:	Ing. Fernando Mérida
CONTRATISTA	
GERENTE DE PROY.:	Ing. Jorge Rojas
REVISOR 1:	Ing. David Roca
REVISOR 2:	J. Ibarra
REVISOR 3:	

FECHA	DIBUJO	Calidad REVISOR	Técnico REVISOR	APROBO	REV.N°	DESCRIPCION	EMPRESA
09-Abr-11	M. Aldayuz	J. Ibarra	D. Roca	J. Rojas	2	Segun Construcción.	PETROSUR SRL
05/Mar/09	W.Daza	R.Corcus	A. Rosales	A. Rosales	1	Aprobado Para Construcción. IPE	IPE Bolivia.
11/Nov/08	W.Daza	R.Corcus	A. Rosales	A. Rosales	0	Diseño Para Construcción.	IPE Bolivia.

YPFB Transporte S.A.

Ubicación:	Estación Sica Sica
Etapa: Conforme a Obra	Código: LP-E07-EC/EL 0106-11 de 11
Proyecto: Instalacion 3°Compresor Sica Sica Diseño para la construcción	Escala: S/E
Titulo del Plano: Diagrama de Conexión Bomba de Separador V-1110	Formato: A1 : 594 mm x 841 mm