CAMPO		GABINETE EN SALA DE CONTROL	LOGICA DE CONTROL
INSTRUMENTO	CAJA DE CONEXIONADO		
P&ID.	SERVICIO	FUNCION	LAZO

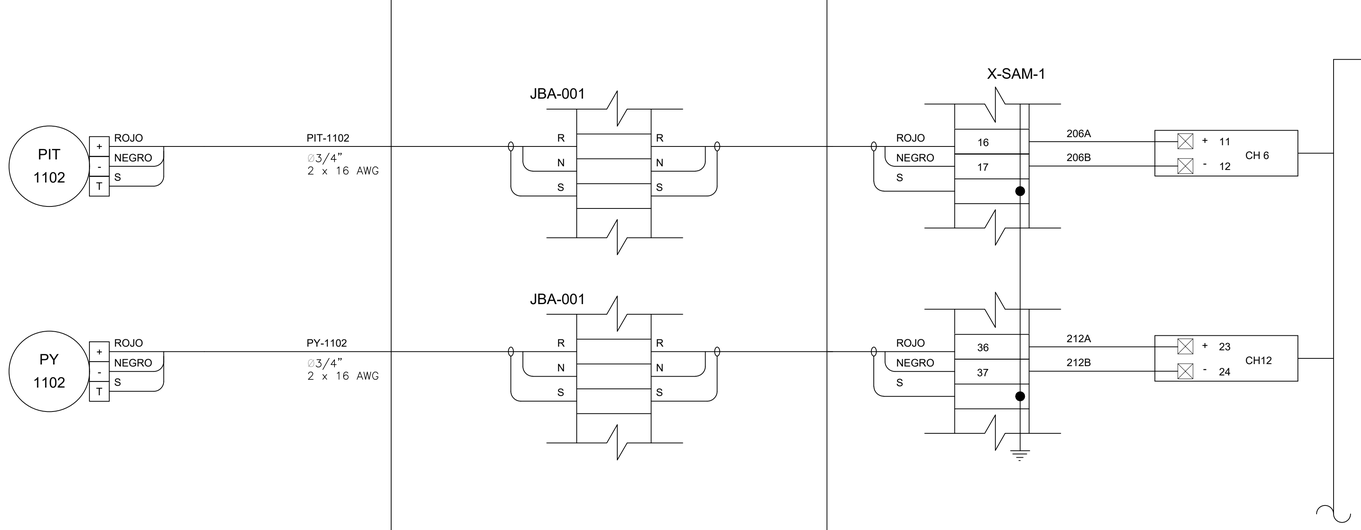

PETROSUR
INGENIERIA EN SERVICIOS PETROLEROS
Dir.: Km. 9 Doble Via La Guardia - Santa Cruz - Bolivia
Isaac Attie 348 - Tarija - Bolivia
Final Calle La Paz - Villamontes
Telefonos: (03) 5317700-01
Fax: (591-3) 525104
Casilla de correo: 2760 - Santa cruz - Bolivia
http://www.petrosursrl.com
e-mail: petrosur@petrosur.com

DOCUMENTOS DE REFERENCIA

1. LP - E07 - EC / IC 0006 - 01 de 15 DIAGRAMA DE CONEXIONADO TARJETA SAM-1

IPE-PROY. No.: 2008-948
ARCHIVO : LP-E07-EC-IC 0006-08 de 15=1.dwg

SIMBOLOGIA

NOTAS GENERALES

1. INFORMACION DE INSTALACIONES ACTUALES PROPORCIONADA POR TRS Y RELEVAMIENTO DE CAMPO.
2. IPE SOLO SE RESPONSABILIZA CON LOS CONEXIONADOS CORRESPONDIENTES A LA INSTALACION DEL 3° COMPRESOR.

YPFB TRANSPORTE S.A.	
GERENTE DE PROY.:	Ing. Gonzalo Arce
REVISOR 1:	Ing. Jorge Dorado
REVISOR 2:	Ing. Orlando Cuellar
REVISOR 3:	Ing. Fernando Mérida
CONTRATISTA	
GERENTE DE PROY.:	Ing. Jorge Rojas
REVISOR 1:	Ing. David Roca
REVISOR 2:	Ing. J. Ibarra
REVISOR 3:	

FECHA	DIBUJO	REVISOR Calidad	REVISOR Técnico	APROBO	REV.N°	DESCRIPCION	EMPRESA
03-May-11	M. Aldayuz	D. Roca	D. Roca	J. Rojas	2	Planos según Construcción	PETROSUR SRL.
18/Dic/08	J. Saldivias	W. Chavez	A. Rosales	A. Rosales	1	Re - Ingeniería Aprobado Para Construcción.	IPE - BOLIVIA
29/Ago/08	J. Saldivias	W. Chavez	A. Rosales	A. Rosales	0	Diseño Para Construción.	IPE - BOLIVIA

YPFB Transporte S.A.

Ubicación:	Estación Sica Sica
Etapa:	Conforme a Obra
Código:	LP-E07-EC/IC 0106-08 de 15
Proyecto:	Instalacion 3°Compresor Sica Sica Diseño para la construcción
Escala:	S/E
Título del Plano:	DIAGRAMAS DE LAZOS TARJETA SAM-1
Formato:	A1 : 594 mm x 841 mm