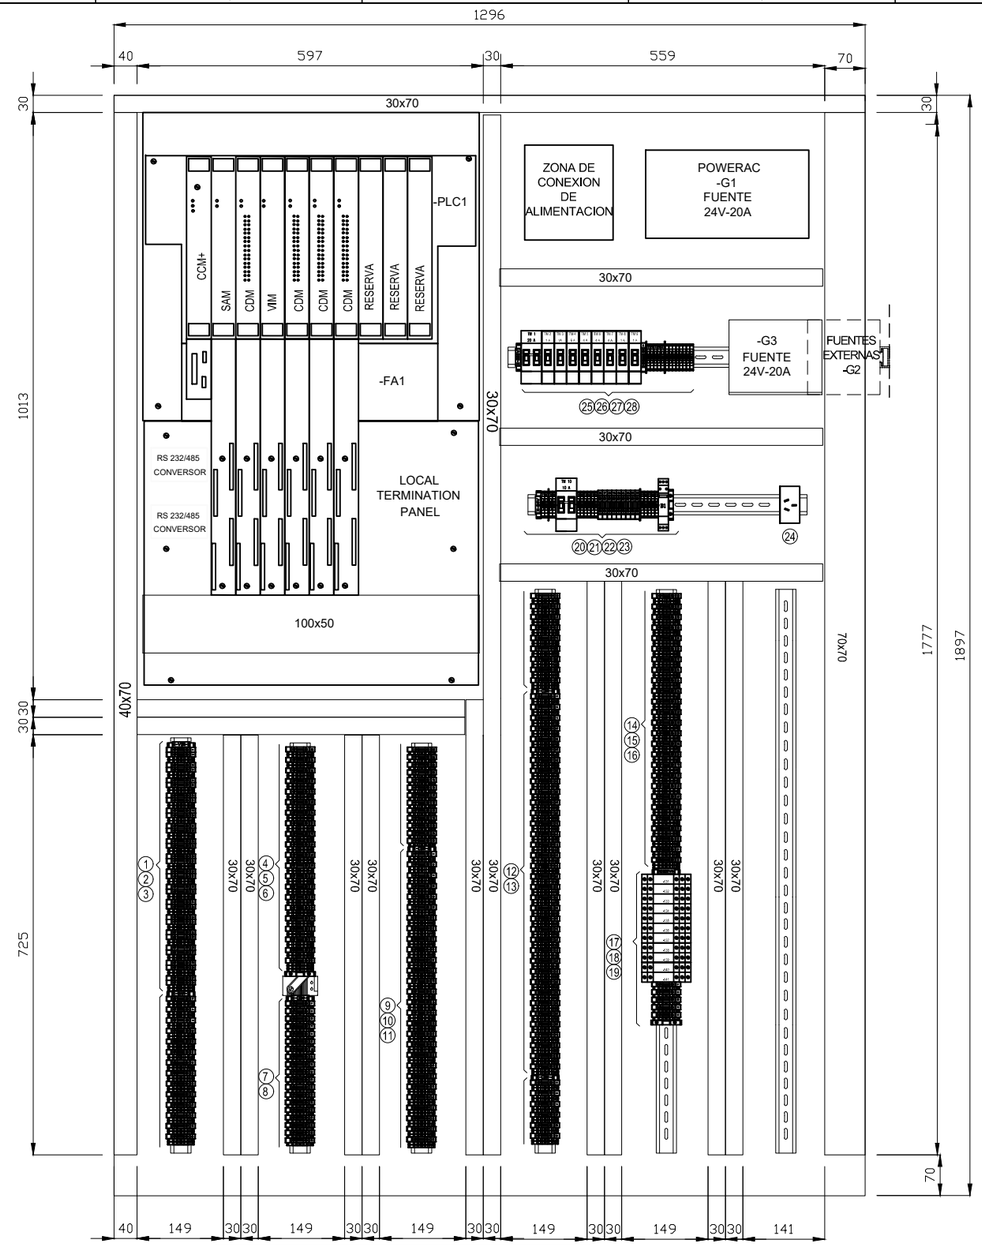

PETROSUR
INGENIERIA EN SERVICIOS PETROLEROS

Dir.: Km. 9 Doble Vía La Guardia - Santa Cruz - Bolivia
Isaac Attié 348 - Tarija - Bolivia
Final Calle La Paz - Villamontes
Teléfonos: (03) 531700-01
Fax: (591-3) 525104
Casilla de correo: 2760 - Santa cruz - Bolivia
http://www.petrosursrl.com
e-mail: petrosur@petrosur.com

NOTAS GENERALES

1. LP - E07 - EC / IC 0006 - 01 de 15
2. LP - E07 - EC / IC 0006 - 02 de 15
3. LP - E07 - EC / IC 0006 - 03 de 15
4. LP - E07 - EC / IC 0006 - 04 de 15
5. LP - E07 - EC / IC 0006 - 05 de 15
6. LP - E07 - EC / IC 0006 - 06 de 15
7. LP - E07 - EC / IC 0006 - 07 de 15
8. LP - E07 - EC / IC 0006 - 14 de 15
9. LP - E07 - EC / IC 0006 - 15 de 15
10. LP - E07 - EC / IC 0008 - 07 de 08

DIAGRAMA DE CONEXIONADO TARJETA SAM-1
DIAGRAMA DE CONEXIONADO TARJETA CDM-1
DIAGRAMA DE CONEXIONADO TARJETA VIM-1
DIAGRAMA DE CONEXIONADO TARJETA CDM-2
DIAGRAMA DE CONEXIONADO TARJETA CDM-3
DIAGRAMA DE CONEXIONADO TARJETA CDM-4
DIAGRAMA DE CONEXIONADO AUXILIARES
DIAGRAMA DE CONEXIONADO 220VAC
DIAGRAMA DE CONEXIONADO 24VDC
TOPOGRAFICO GABINETE

DOCUMENTOS DE REFERENCIA

IPE-PROY. No.: 2008-948
ARCHIVO : LP-E07-EC-IC 0008-06 de 09=1.dwg

YPFB TRANSPORTE S.A.

GERENTE DE PROY.:	Ing. Gonzalo Arce
REVISOR 1:	Ing. Jorge Dorado
REVISOR 2:	Ing. Juan Pablo Pino
REVISOR 3:	Ing. Fernando Mérida

CONTRATISTA

GERENTE DE PROY.:	Ing. Jorge Rojas
REVISOR 1:	Ing. David Roca
REVISOR 2:	Ing. John Ibarra
REVISOR 3:	

FECHA	DIBUJO	REVISOR Calidad	REVISOR Técnico	APROBO	REV.N°	DESCRIPCION	EMPRESA
10-May-11	M. Aldayuz	J. Ibarra	D. Roca	J.Rojas	3	Según Construcción	PETROSUR SRL.
09-Ago-10	G. Rodriguez	H. Callu	A. Rosales	A. Rosales	2	Re-Ingeniería Aprobado para Construcción	IPE-BOLIVIA
11-Nov-08	R. Roca	W. Chavez	A. Rosales	A. Rosales	0	Diseño para Construcción	IPE-BOLIVIA

YPFB Transporte S.A.

Ubicación: Estación Sica Sica (La Paz)

Etapa: Conforme a Obra

Código: LP-E07-EC/IC 0108-06 de 09

Proyecto: INSTALACION 3° COMPRESOR SICA SICA
DISEÑO PARA CONSTRUCCION

Escala: S/E

Título del Plano: DETALLE TIPICO
LAYOUT GABINETE

Formato: Tabloide: 279 mm x 432 mm