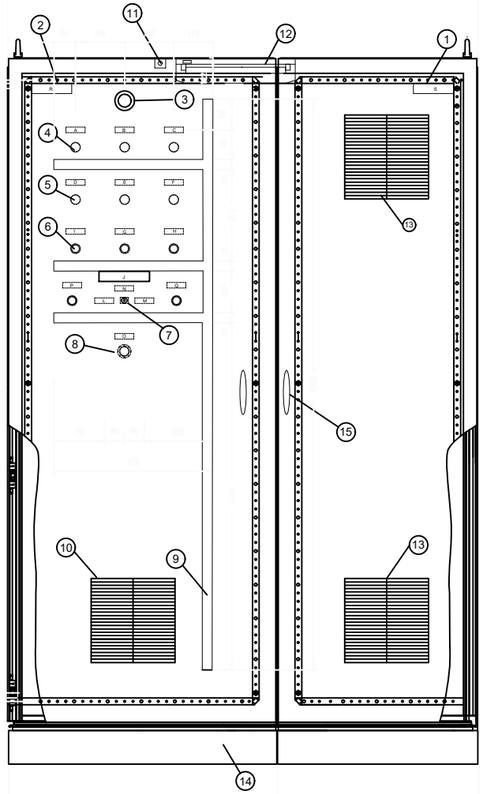

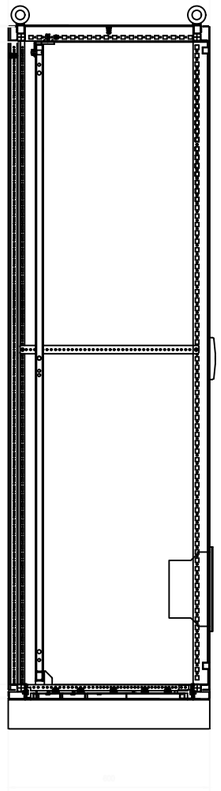

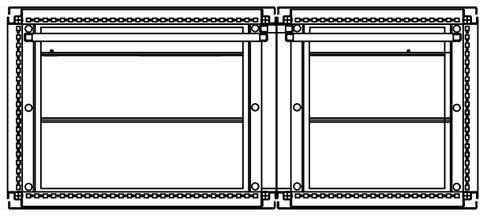

DISTRIBUCION
DE ELEMENTOS
EN LA PUERTA
DEL PANEL

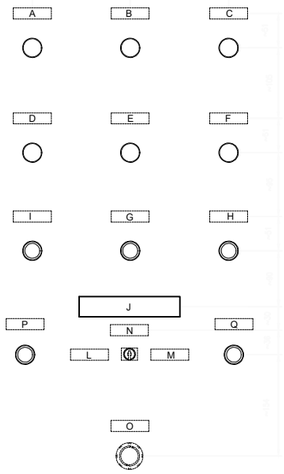

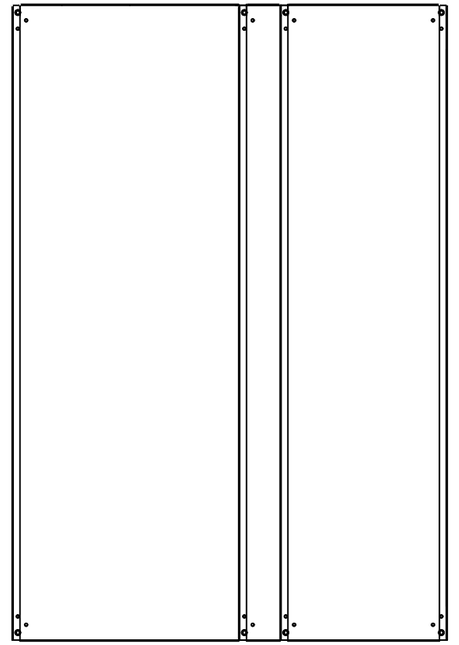

REFERENCIAS

1- CARTEL PANEL DE SEGURIDAD
2- CARTEL IDENTIFICADOR DE GABINETE
3- ALARMA AUDIBLE
4- OJOS DE BUEY ROJOS
5- OJOS DE BUEY AMARILLOS
6- PULSADORES AZULES Y VERDES
7- LLAVE SELECTORA
8- PARADA DE EMERGENCIA
9- CABLE CANAL 30 X 30
10- VENTILADOR DEL GABINETE
11- INTERRUPTOR DE PUERTA
12- ILUMINACION DE GABINETE
13- FILTRO DE VENTILACIÓN
14- ZOCALO
15- MANIJA PARA APERTURA (2)

SELECCION POR GRUPO DE INSTRUMENTOS: (L) Y (M)

A. OJO DE BUEY ROJO - ALARMA PRESENTE
B. OJO DE BUEY ROJO - DETECCION DE FUEGO
C. OJO DE BUEY ROJO - ALTO NIVEL MEZ. EXP./HUMO
D. OJO DE BUEY AMARILLO - FALLA EN CAMPO
E. OJO DE BUEY AMARILLO - DIAGNÓSTICO EN PLC
F. OJO DE BUEY AMARILLO - BYPASS ACTIVADO
G. PULSADOR COLOR AZUL - REARME
H. PULSADOR COLOR VERDE - HABILITACION
I. PULSADOR COLOR AZUL - SILENCIAR ALARMA
J. BYPASS INSTRUMENTOS
L. FUEGO/MEZ. EXPL./HUMO
M. PRESION
N. DESACTIVADO
O. PARADA DE EMERGENCIA
P. PULSADOR COLOR AZUL - SHUTDOWN RESET
Q. pULSADOR COLOR VERDE - PRESSURIZE STATION
R. SICA SICA
S. PANEL DE SEGURIDAD

PETROSUR
INGENIERIA EN SERVICIOS PETROLEROS

Dir.: Km. 9 Doble Via La Guardia - Santa Cruz - Bolivia
Isaac Attié 348 - Tarija - Bolivia
Final Calle La Paz - Villamontes
Teléfonos: (03) 531700-01
Fax: (591-3) 525104
Casilla de correo: 2760 - Santa cruz - Bolivia
http://www.petrosursrl.com
e-mail: petrosur@petrosur.com

NOTAS GENERALES

1. LP - E07 - EC / IC 0008 - 08 de 08
2. LP - E07 - EC / IC 0008 - 06 de 08
3. SC - E03G - ECEB / ME 0111 - 03 de 05

DETALLE DE CARTELES
LAYOUT GABINETE
TOPOGRAFICO DE GABINETE (OCONI)

DOCUMENTOS DE REFERENCIA

IPE-PROY. No.: 2008-948
ARCHIVO : LP-E07-EC-IC 0008-07 de 09=1.dwg

YPFB TRANSPORTE S.A.	
GERENTE DE PROY.:	Ing. Gonzalo Arce
REVISOR 1:	Ing. Jorge Dorado
REVISOR 2:	Ing. Juan Pablo Pino
REVISOR 3:	Ing. Fernando Mérida

CONTRATISTA	
GERENTE DE PROY.:	Ing. Jorge Rojas
REVISOR 1:	Ing. David Roca
REVISOR 2:	Ing. John Ibarra
REVISOR 3:	

FECHA	DIBUJO	REVISOR Calidad	REVISOR Técnico	APROBO	REV.N°	DESCRIPCION	EMPRESA
10-May-11	M. Aldayuz	J. Ibarra	D. Roca	J.Rojas	3	Según Construcción	PETROSUR SRL.
09-Ago-10	G. Rodriguez	H. Callu	A. Rosales	A. Rosales	2	Re-Ingeniería Aprobado para Construcción	IPE-BOLIVIA
11-Nov-08	R. Roca	W. Chavez	A. Rosales	A. Rosales	0	Diseño para Construcción	IPE-BOLIVIA

YPFB Transporte S.A.

Ubicación: Estación Sica Sica (La Paz)

Etapa: Conforme a Obra

Código: LP-E07-EC/IC 0108-07 de 09

Proyecto: INSTALACION 3° COMPRESOR SICA SICA
DISEÑO PARA CONSTRUCCION

Escala: S/E

Título del Plano: DETALLE TIPICO
GABINETE

Formato: Tabloide: 279 mm x 432 mm