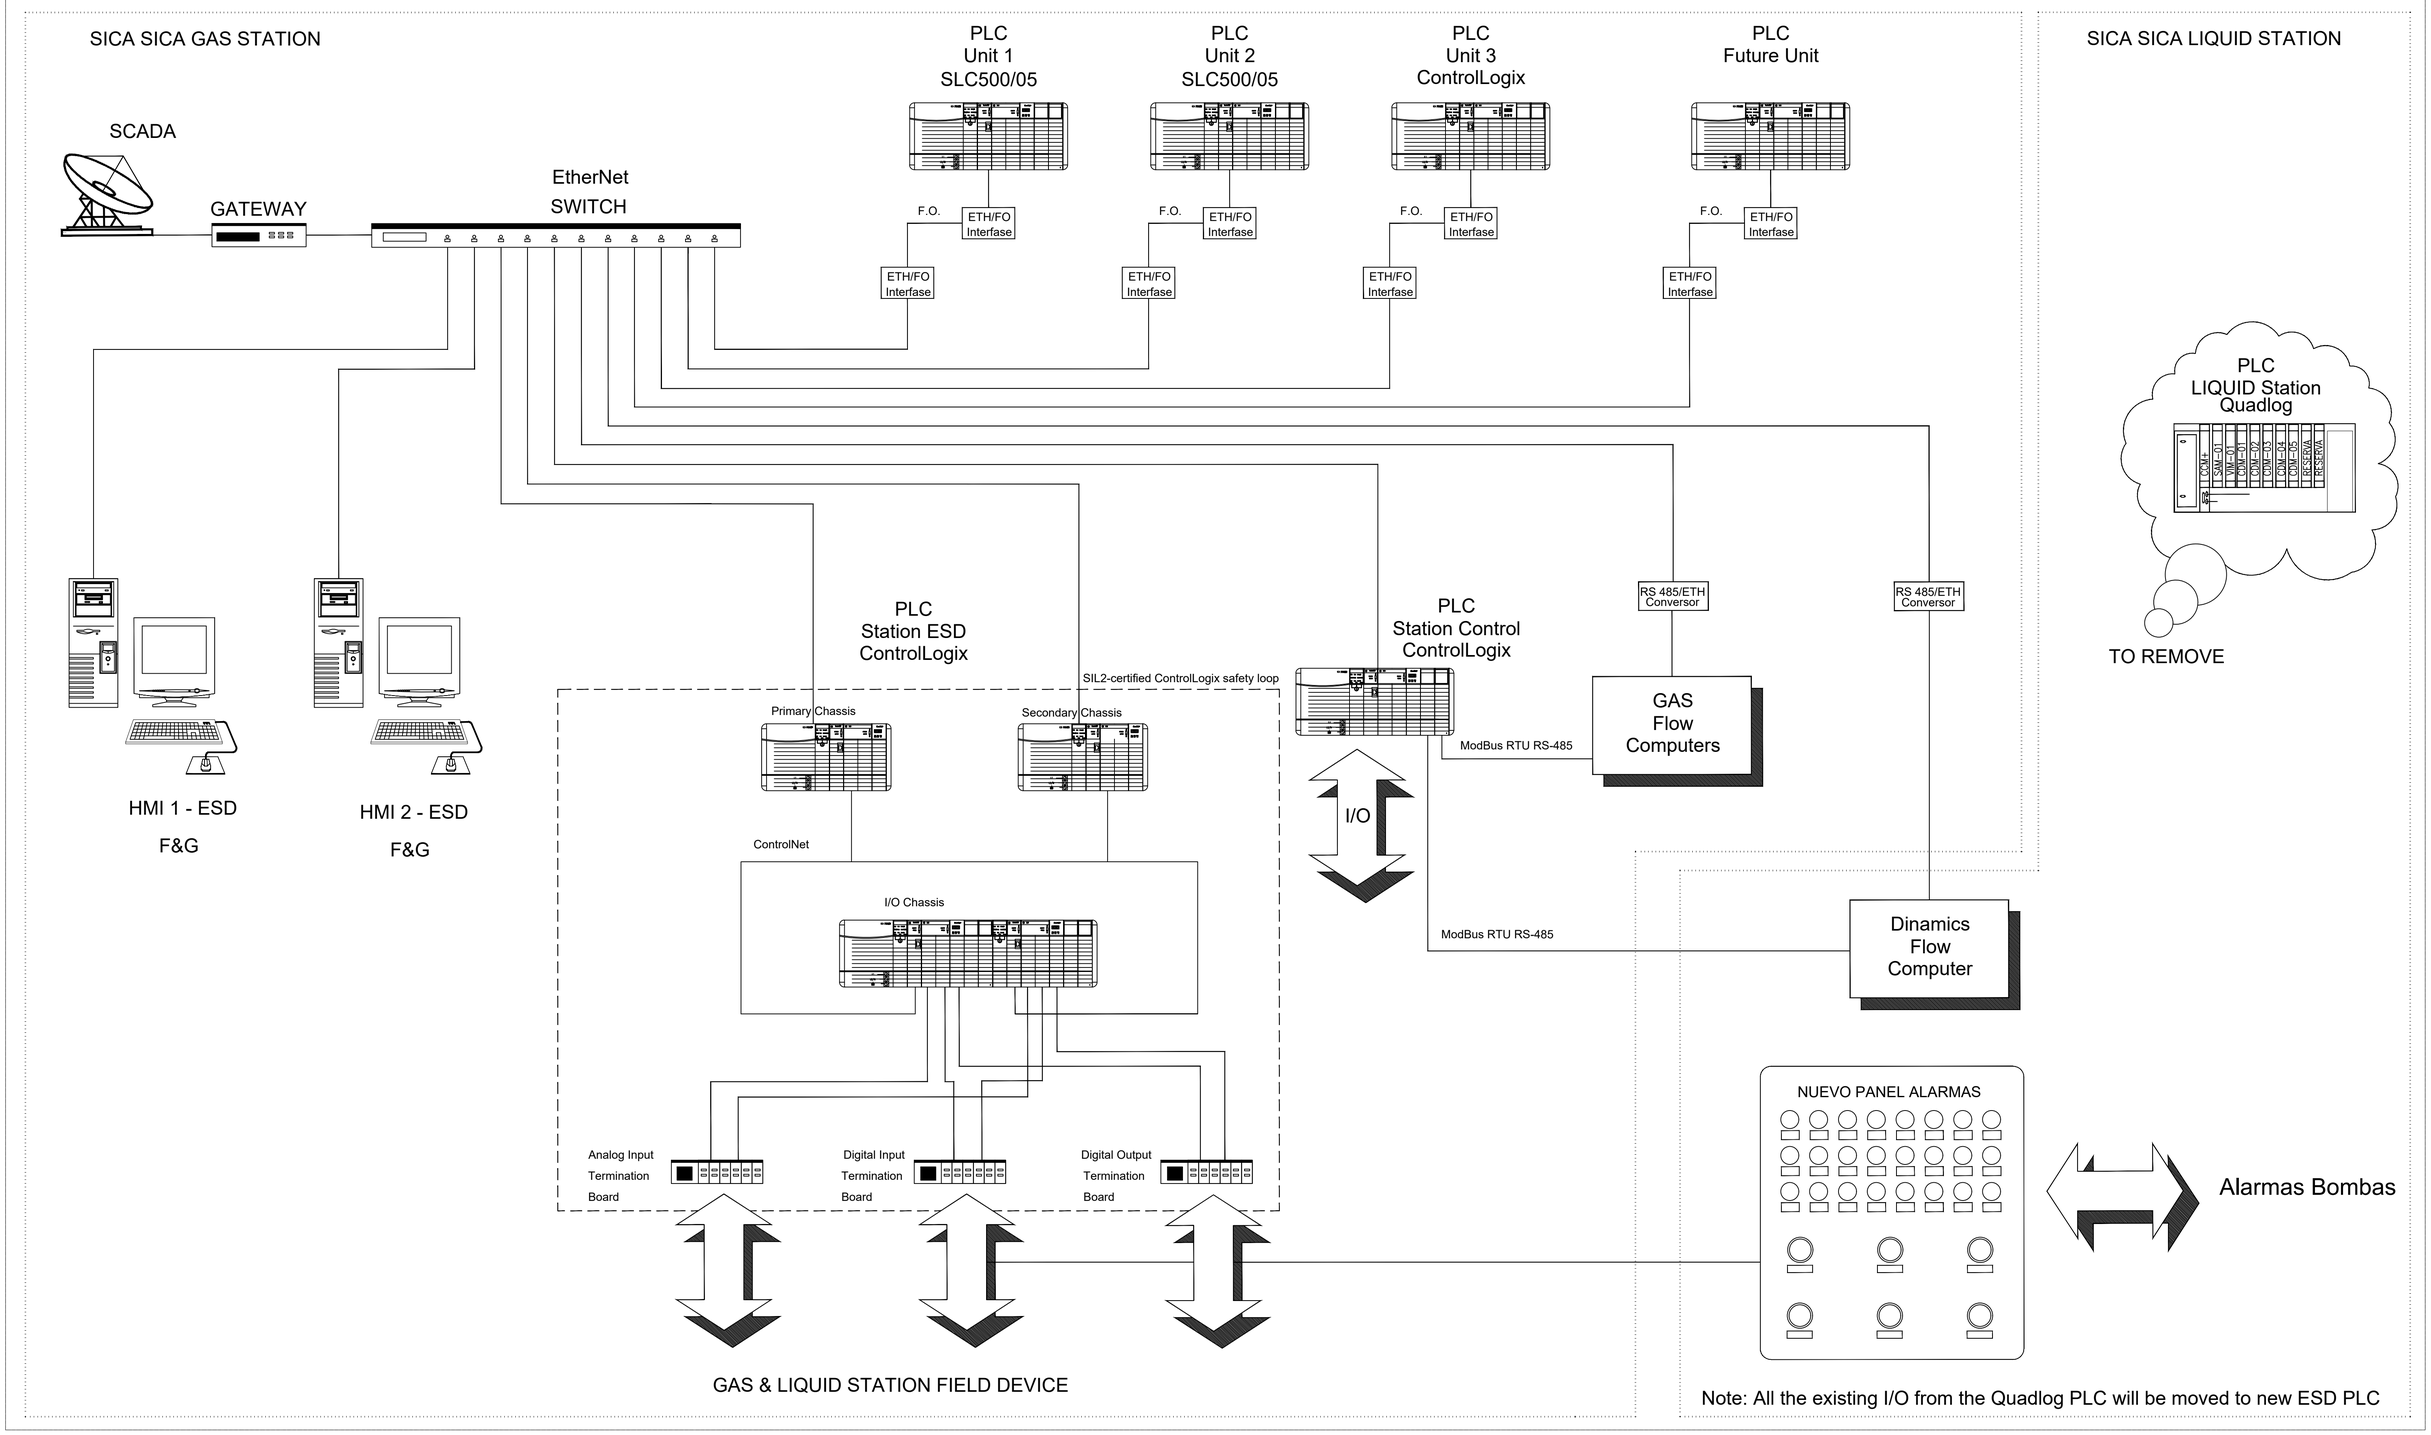

PETROSUR
INGENIERIA EN SERVICIOS PETROLEROS
Dir.: Km. 9 Doble Vía La Guardia - Santa Cruz - Bolivia
Isaac Attié 348 - Tarija - Bolivia
Final Calle La Paz - Villamontes
Teléfonos: (03) 5317704-01
Fax: (591-3) 5291104
Casilla de correo: 2760 - Santa cruz - Bolivia
http:/www.petrosursrl.com
e-mail: petrosur@petrosur.com

IPE-PROY. No.: 2010-1200

DOCUMENTOS DE REFERENCIA

SIMBOLOGIA

NOTAS GENERALES

1.- ESTE PLANO REPRESENTA LA NUEVA ARQUITECTURA PROPORCIONADA POR YPFB TRANSPORTE PARA LA ESTACION

YPFB TRANSPORTE S.A.	
GERENTE DE PROY.:	Ing. Gonzalo Arce
REVISOR 1:	Ing. Jorge Dorado
REVISOR 2:	Ing. Orlando Cuellar
REVISOR 3:	Ing. Fernando Mérida
CONTRATISTA	
GERENTE DE PROY.:	Ing. Jorge Rojas
REVISOR 1:	Ing. David Roca
REVISOR 2:	Ing. J. Ibarra
REVISOR 3:	

FECHA	DIBUJO	REVISOR Calidad	REVISOR Técnico	APROBO	REV.N°	DESCRIPCION	EMPRESA
03-May-11	M. Aldayuz	D. Roca	D. Roca	J. Rojas	2	Planos según Construcción	PETROSUR SRL.
18/Dic/08	J. Saldivias	W. Chavez	A. Rosales	A. Rosales	1	Re - Ingeniería Aprobado Para Construcción.	IPE - BOLIVIA
29/Ago/08	J. Saldivias	W. Chavez	A. Rosales	A. Rosales	0	Diseño Para Construción.	IPE - BOLIVIA

YPFB Transporte S.A.

Ubicación: Estación Sica Sica

Etapa: Conforme a Obra

Código: LP-E07-EC/IC 0108-09 de 09

Proyecto: Instalacion 3°Compresor Sica Sica
Diseño para la construcción

Escala: S/E

Título del Plano: DIAGRAMA DE ARQUITECTURA DEL SISTEMA

Formato: A1 : 594 mm x 841 mm