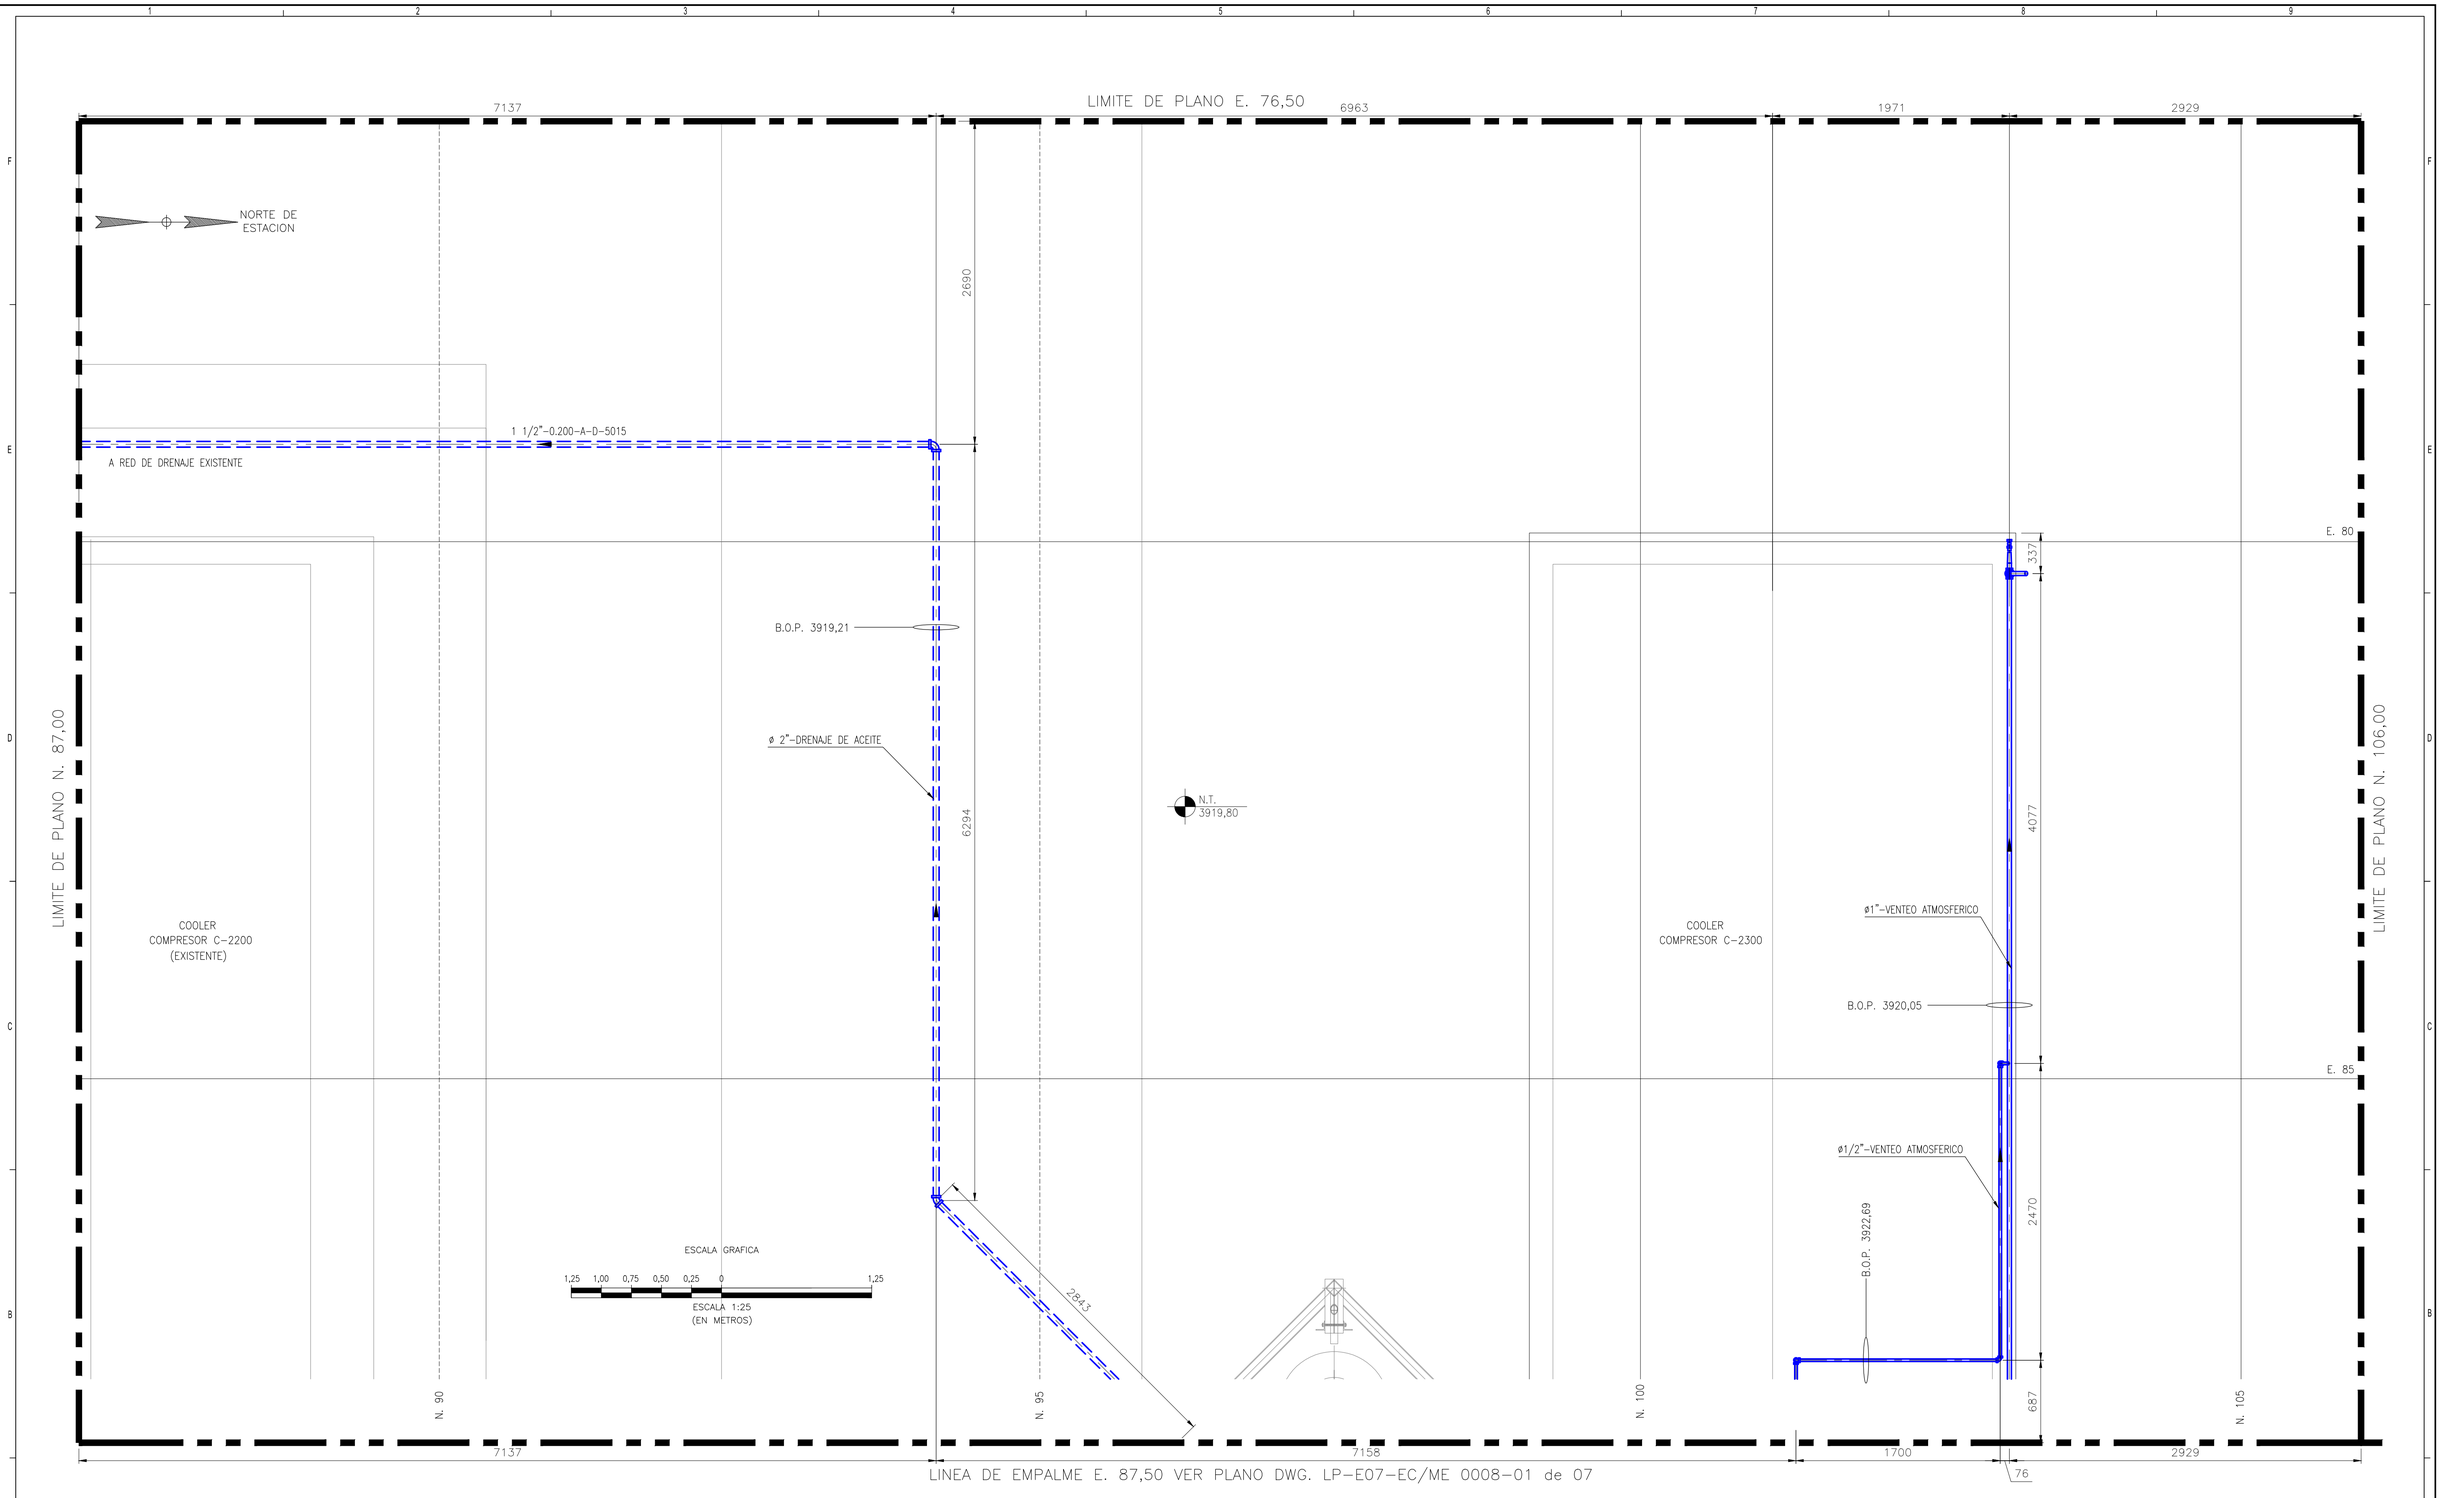

PETROSUR
INGENIERIA EN SERVICIOS PETROLEROS
Dir.: Km. 9 Doble Vía La Guardia - Santa Cruz - Bolivia
Isaac Attié 348 - Tarija - Bolivia
Final Calle La Paz - Villamontes
Teléfonos: (03) 53170040
Fax: (591-3) 525104
Casilla de correo: 2760 - Santa cruz - Bolivia
http://www.petrosursrl.com
e-mail: petrosur@petrosur.com

REFERENCIAS

1.- KEY PLAN GENERAL	LP-E07-EC/ME 0102-01 de 01
2.- ESCALERA METALICA - AREA COMPRESORES	LP-E07-EC/CI 0108-12 de 25
3.- SOPORTES PS-01 & PS-02 - AREA COMPRESORES	LP-E07-EC/CI 0108-10 de 25
4.- AREA DE COMPRESORES - ELEVACIONES Y DETALLES	LP-E07-EC/ME 0108-05 de 07

No DE PROY. IPE: 2008-948
LP-E07-EC-ME 0108-02 de 07=1.DWG

NOTAS GENERALES

1. LAS COORDENADAS Y ELEVACIONES SE INDICAN EN METROS
2. REFERENCIAS: MATERIALES E INSTRUMENTOS A SER PROPORCIONADOS POR TRS
3. ABREVIATURAS:
   - B.O.P.= NIVEL INFERIOR DE LA TUBERIA
   - ℄= CENTRO DE LINEA
   - N.T.N.= NIVEL DEL TERRENO NATURAL
4. TODA TUBERIA AEREA DEBERÁ SER PINTADA, CON PINTURA ANTICORROSIVA Y ESMALTE POLIURETÁNICO DE ALTA RESISTENCIA MIN. 60% SOLIDOS DEL COLOR QUE LA CORRESPONDA DE ACUERDO A ESTANDARES DE TRS.

SIMBOLOGIA

- TUBERIA AEREA (EXISTENTE)
- TUBERIA ENTERRADA (EXISTENTE)
- TUBERIA AEREA (NUEVA)
- TUBERIA ENTERRADA (NUEVA)
- VALVULA DE RETENCION
- VALVULA BOLA
- VALVULA GATE
- JUNTA AISLANTE

YPFB TRANSPORTE S.A.	
GERENTE DE PROY.:	Ing. Gonzalo Arce
REVISOR 1:	Ing. Jorge Dorado
REVISOR 2:	Ing. Juan Pablo Pino
REVISOR 3:	Ing. Fernando Mérida
CONTRATISTA	
GERENTE DE PROY.:	Ing. Jorge Rojas
REVISOR 1:	Ing. David Roca
REVISOR 2:	J. Ibarra
REVISOR 3:	

FECHA	DIBUJO	Calidad	Técnico	REVISOR	APROBO	REV.N°	DESCRIPCION	EMPRESA
09-Abr-11	M. Aldayuz	J. Ibarra	D. Roca	J. Rojas	2		Segun Construcción.	PETROSUR SRL
05/Mar/09	W.Daza	R.Corcus	A. Rosales	A. Rosales	1		Aprobado Para Construcción.	IPE Bolivia.
11/Nov/08	W.Daza	R.Corcus	A. Rosales	A. Rosales	0		Diseño Para Construcción.	IPE Bolivia.

YPFB Transporte S.A.

Ubicación: Estación Sica Sica
Etapa: Conforme a Obra
Código: LP-E07-EC/ME 0108-02 de 07
Proyecto: Instalacion 3°Compresor Sica Sica
Diseño para la construcción
Escala: 1:25
Título del Plano: INSTALACIONES MECANICAS
AREA DE COOLER C-2300
Formato: A1 : 594 mm x 841 mm