



Señalética Vial

Rev. 2

Documento al que pertenece: ITO.010 Guía para el uso de Colores y Señalización de Equipos e Instalaciones de YPFB TRANSPORTE S.A
Vigente desde: 26.06.2023

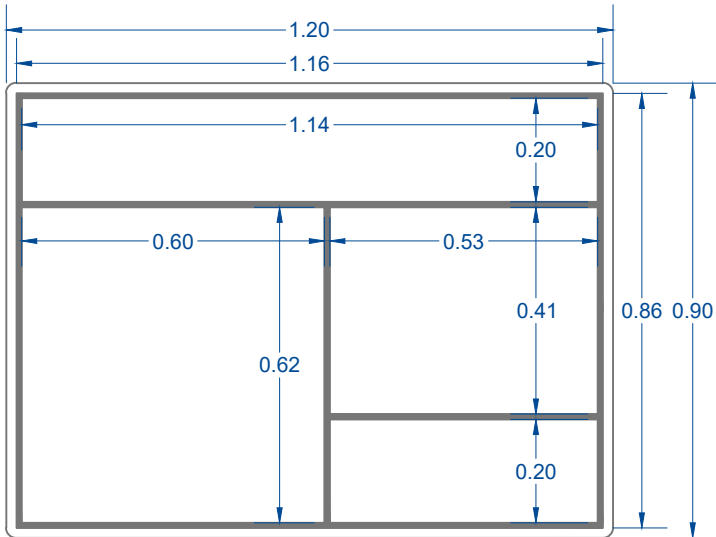

Unidades Expresadas en Metros

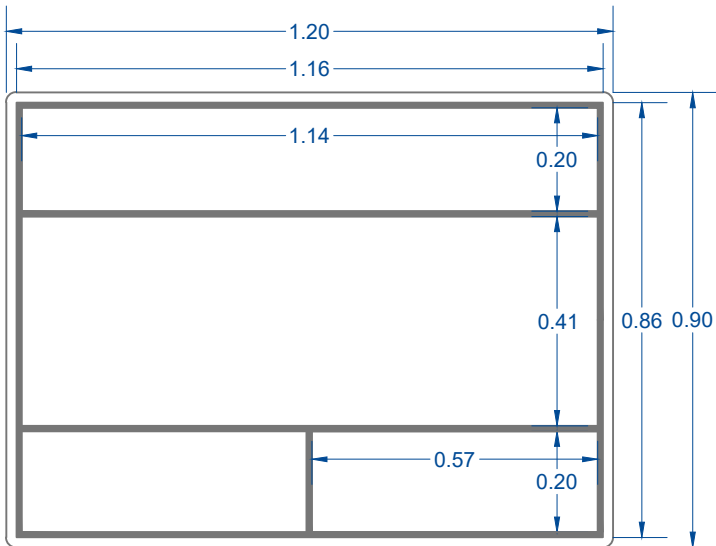

Unidades Expresadas en Metros

Tipo A - En acceso Principal

Ejemplo para Estación Buena Vista



Especificaciones Generales:

Materiales :


- Acero Galvanizado mínimo 2.0 mm de espesor
 - Chapa galvanizada N" 14 (2 mm. de espesor)
 - Chapa de Aluminio de 3 mm. de espesor SAE 1010/1020
 - El diseño de la señalización se lo realiza por software de diseño para una correcta previzualización.
 - El corte de la lámina es por plotter / cutter.
- Las láminas que hacen a la composición gráfica (fondo y figura) del cartel son autoadhesivas o termoadhesivas.

Los colores usados, responden al Instructivo ITO 10

- Verde = RAL 6029
- Azul = RAL 5015

Tipo B - En estación

Ejemplo para Estación Buena Vista

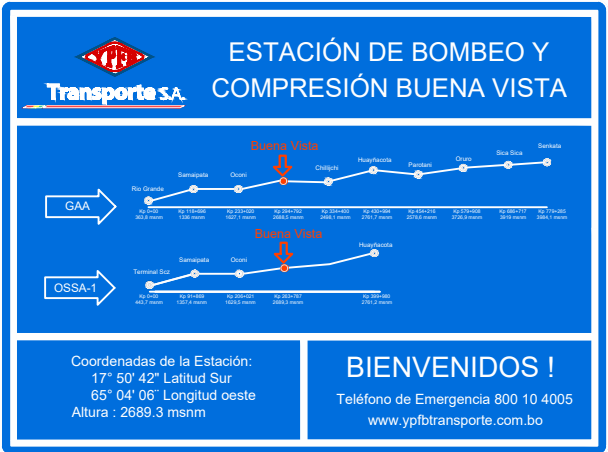

Señalización Tipo A (Datos de ruta)

Estará ubicada en el tramo principal (Carretera, Red Vial) y brindará información general de la ruta, distancias, y coordenadas de referencia.

Señalización Tipo B (Datos de estación)

Estará ubicada en el ingreso a la Estación, para que el usuario identifique dicha instalación y su relación a las demás estaciones del mismo sistema, además de coordenadas y Altura en msnm.

YPFB TRANSPORTE S.A.										
GERENTE DE PROY.: Roberto Antezana		31-May-23	M. Canavire	M. Canavire	G. Farfan	C. Caballero	1	Revision de Anexos ITO 010		YPFB TR.
REVISOR 1: Jorge Claros		03-Sep-18	R. Rojas	M. Canavire	J. Claros	R. Antezana	0	Conforme a Obra		YPFB TR.
REVISOR 2: Marcelo Canavire		FECHA	DIBUJO	Calidad	Técnico	APROBÓ	REV.N°	DESCRIPCIÓN	EMPRESA	
REVISOR 3:				REVISOR						
CONTRATISTA		<div><div>YPFB Transporte S.A.</div></div>						Ubicación: Estación Buena Vista (Cbba.)		
GERENTE DE PROY.:								Etapas: Conforme a Obra		Código: CB-E04-TI-01-11-01 de 01
REVISOR 1:		Proyecto: Típico Señalética Estaciones YPFB TRANSPORTE S.A. - Identidad Corporativa						Escala: S/E		
REVISOR 2:		Título del Plano: Anexo 3 - ITO 010 Señalización Tipo A y Tipo B						Formato: Tabloide: 279 mm x 432 mm		
REVISOR 3:										