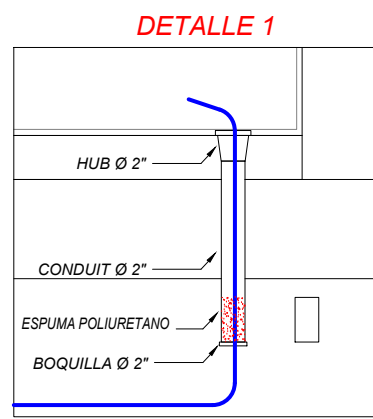
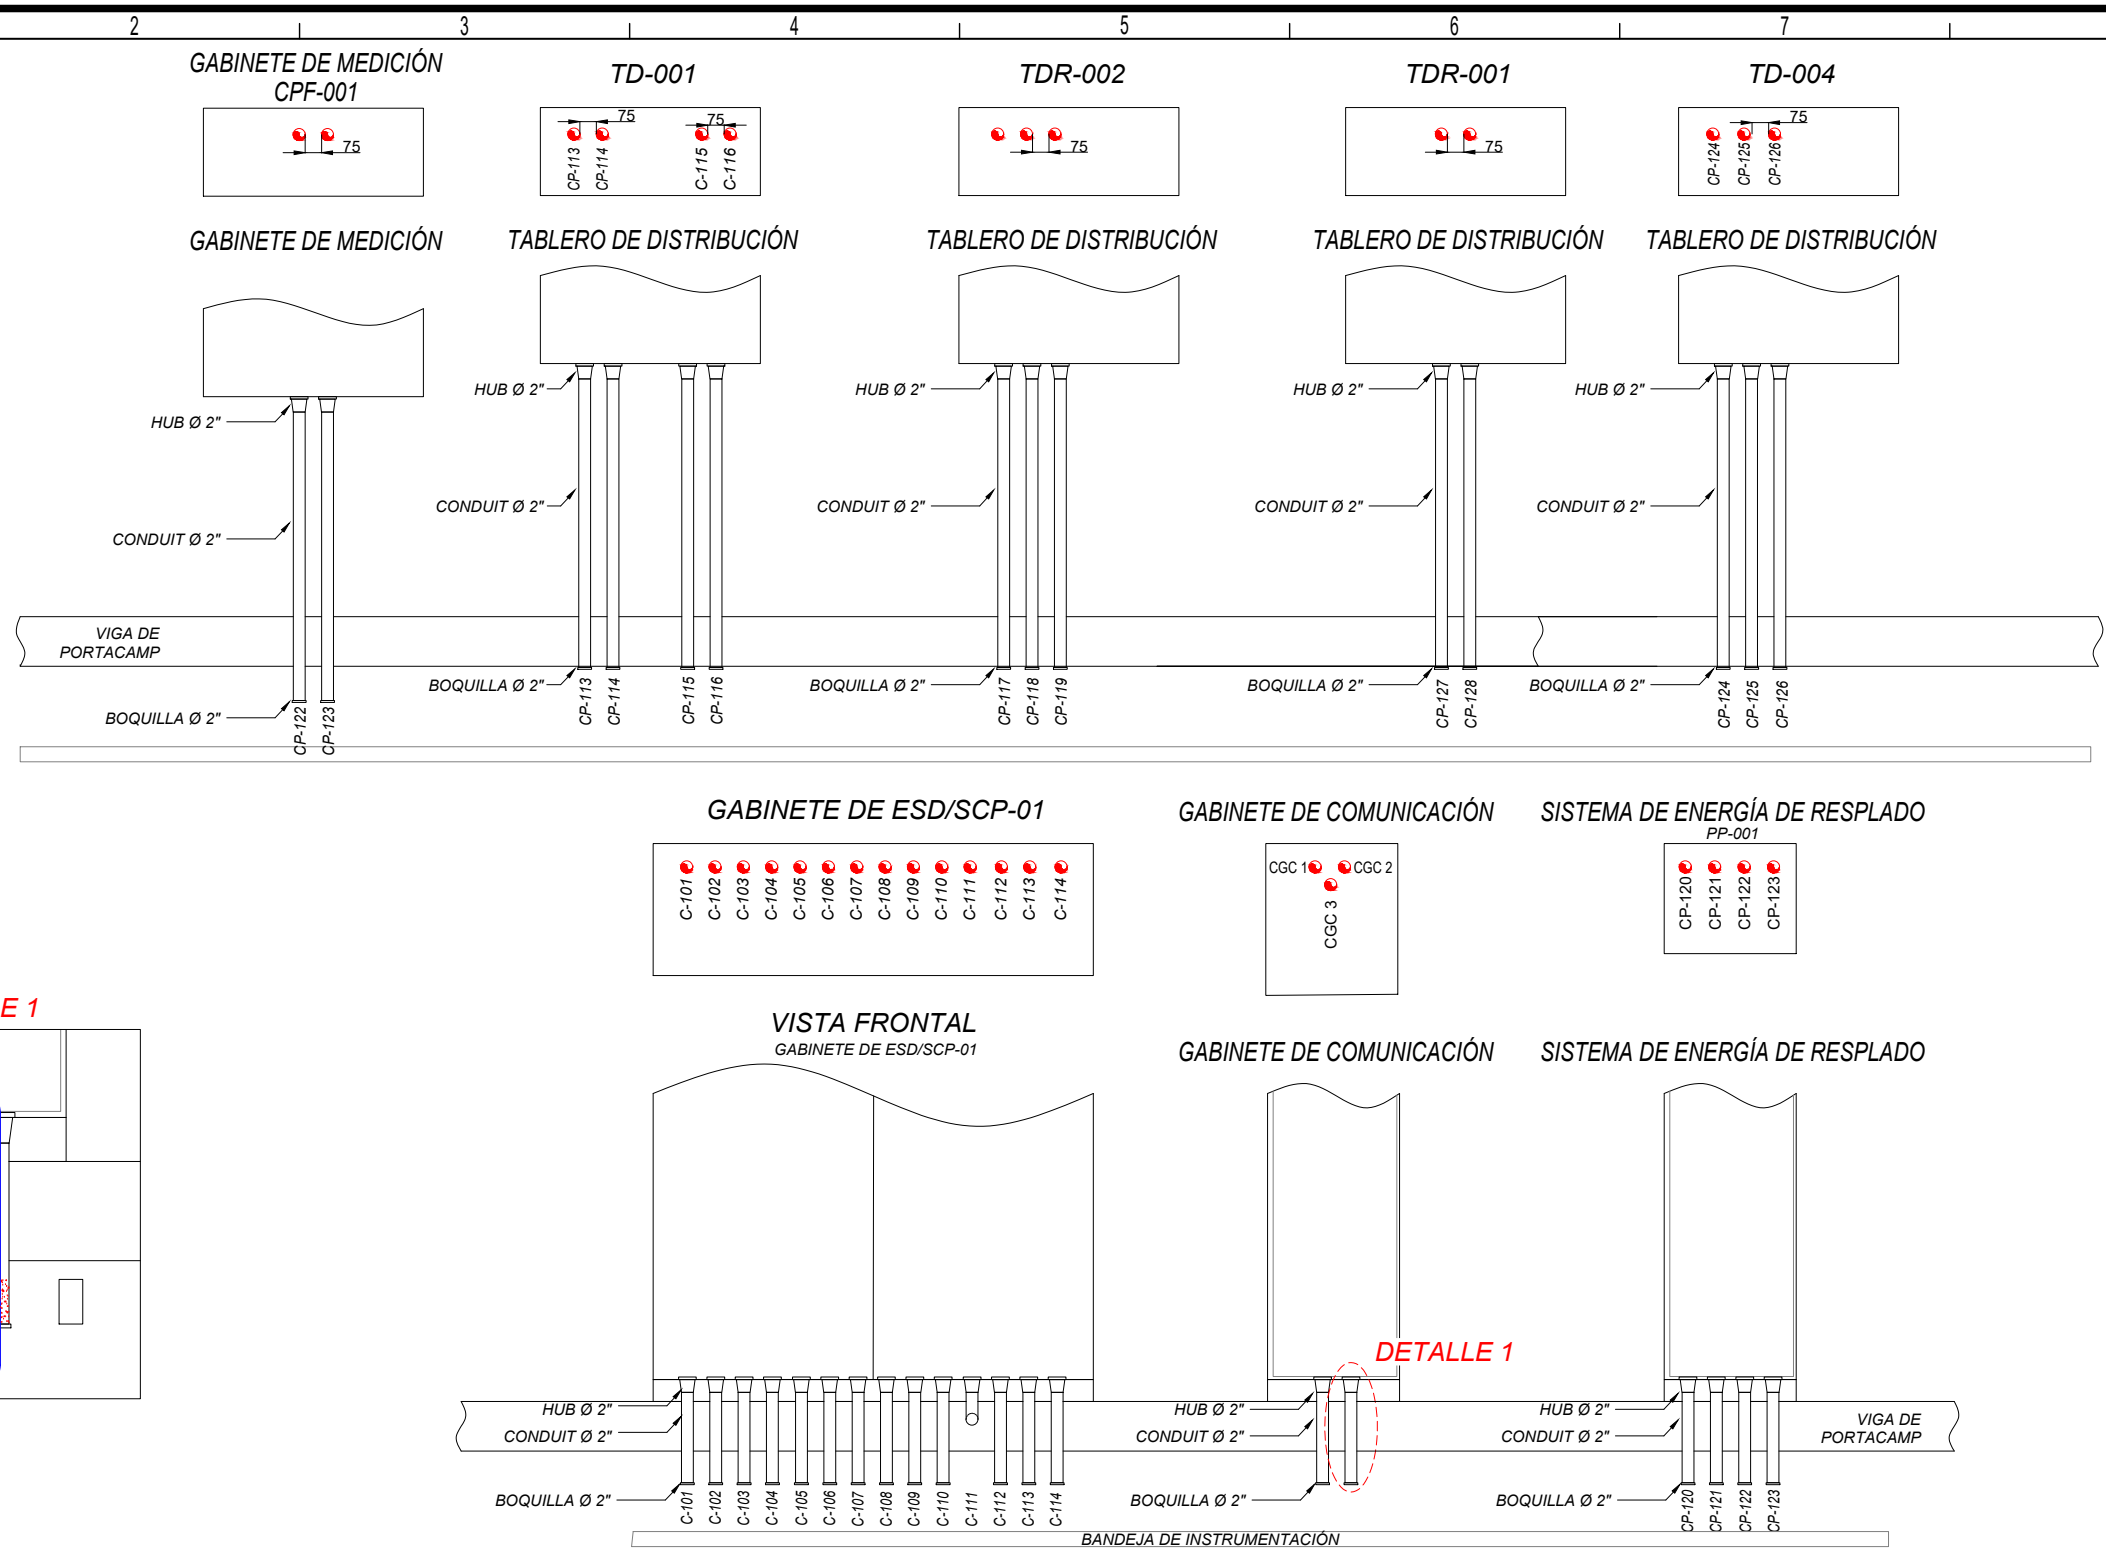


F  
E  
D  
C  
B  
A



Av. San Martín C/Fermin Peralta #108  
Ed. Torre Delta II Ofi. 2B  
Fono. (591) (03) 62000290  
Casilla de Correo: 847  
www.ipe.bo  
informaciones@ipe.bo

#### DOCUMENTOS DE REFERENCIA

SC-E30-IC-01-09-06 de 06 Plano Vista de Planta y Detalles de Canalización, Sala Eléctrica (Ingeniería y Construcción para el Proyecto E°C° Colpa Fase I)

#### SIMBOLOGIA

- CONDUIT DE Ø2"
- CABLE
- ESPUMA DE POLIURETANO

#### NOTAS

1. LAS MEDIDAS ESTÁN EXPRESADAS EN MILÍMETROS.

#### YPFB TRANSPORTE S.A.

RESPONSABLE DE PROY.: Marvin Guerrero

REVISOR 1: Jafeth Achá

REVISOR 2: Felix Zárate

REVISOR 3: Marcelo Canavire

#### CONTRATISTA

RESPONSABLE DE PROY.: Andrés Aguilar

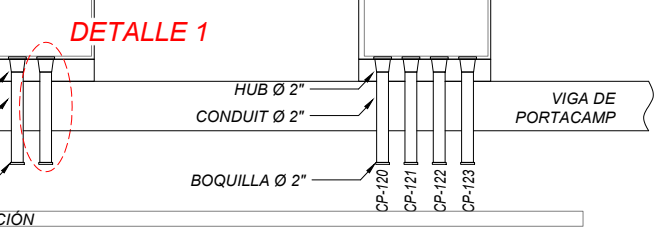
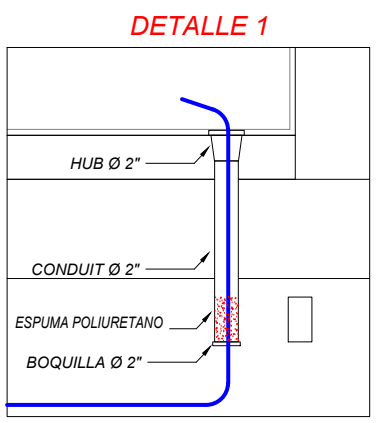
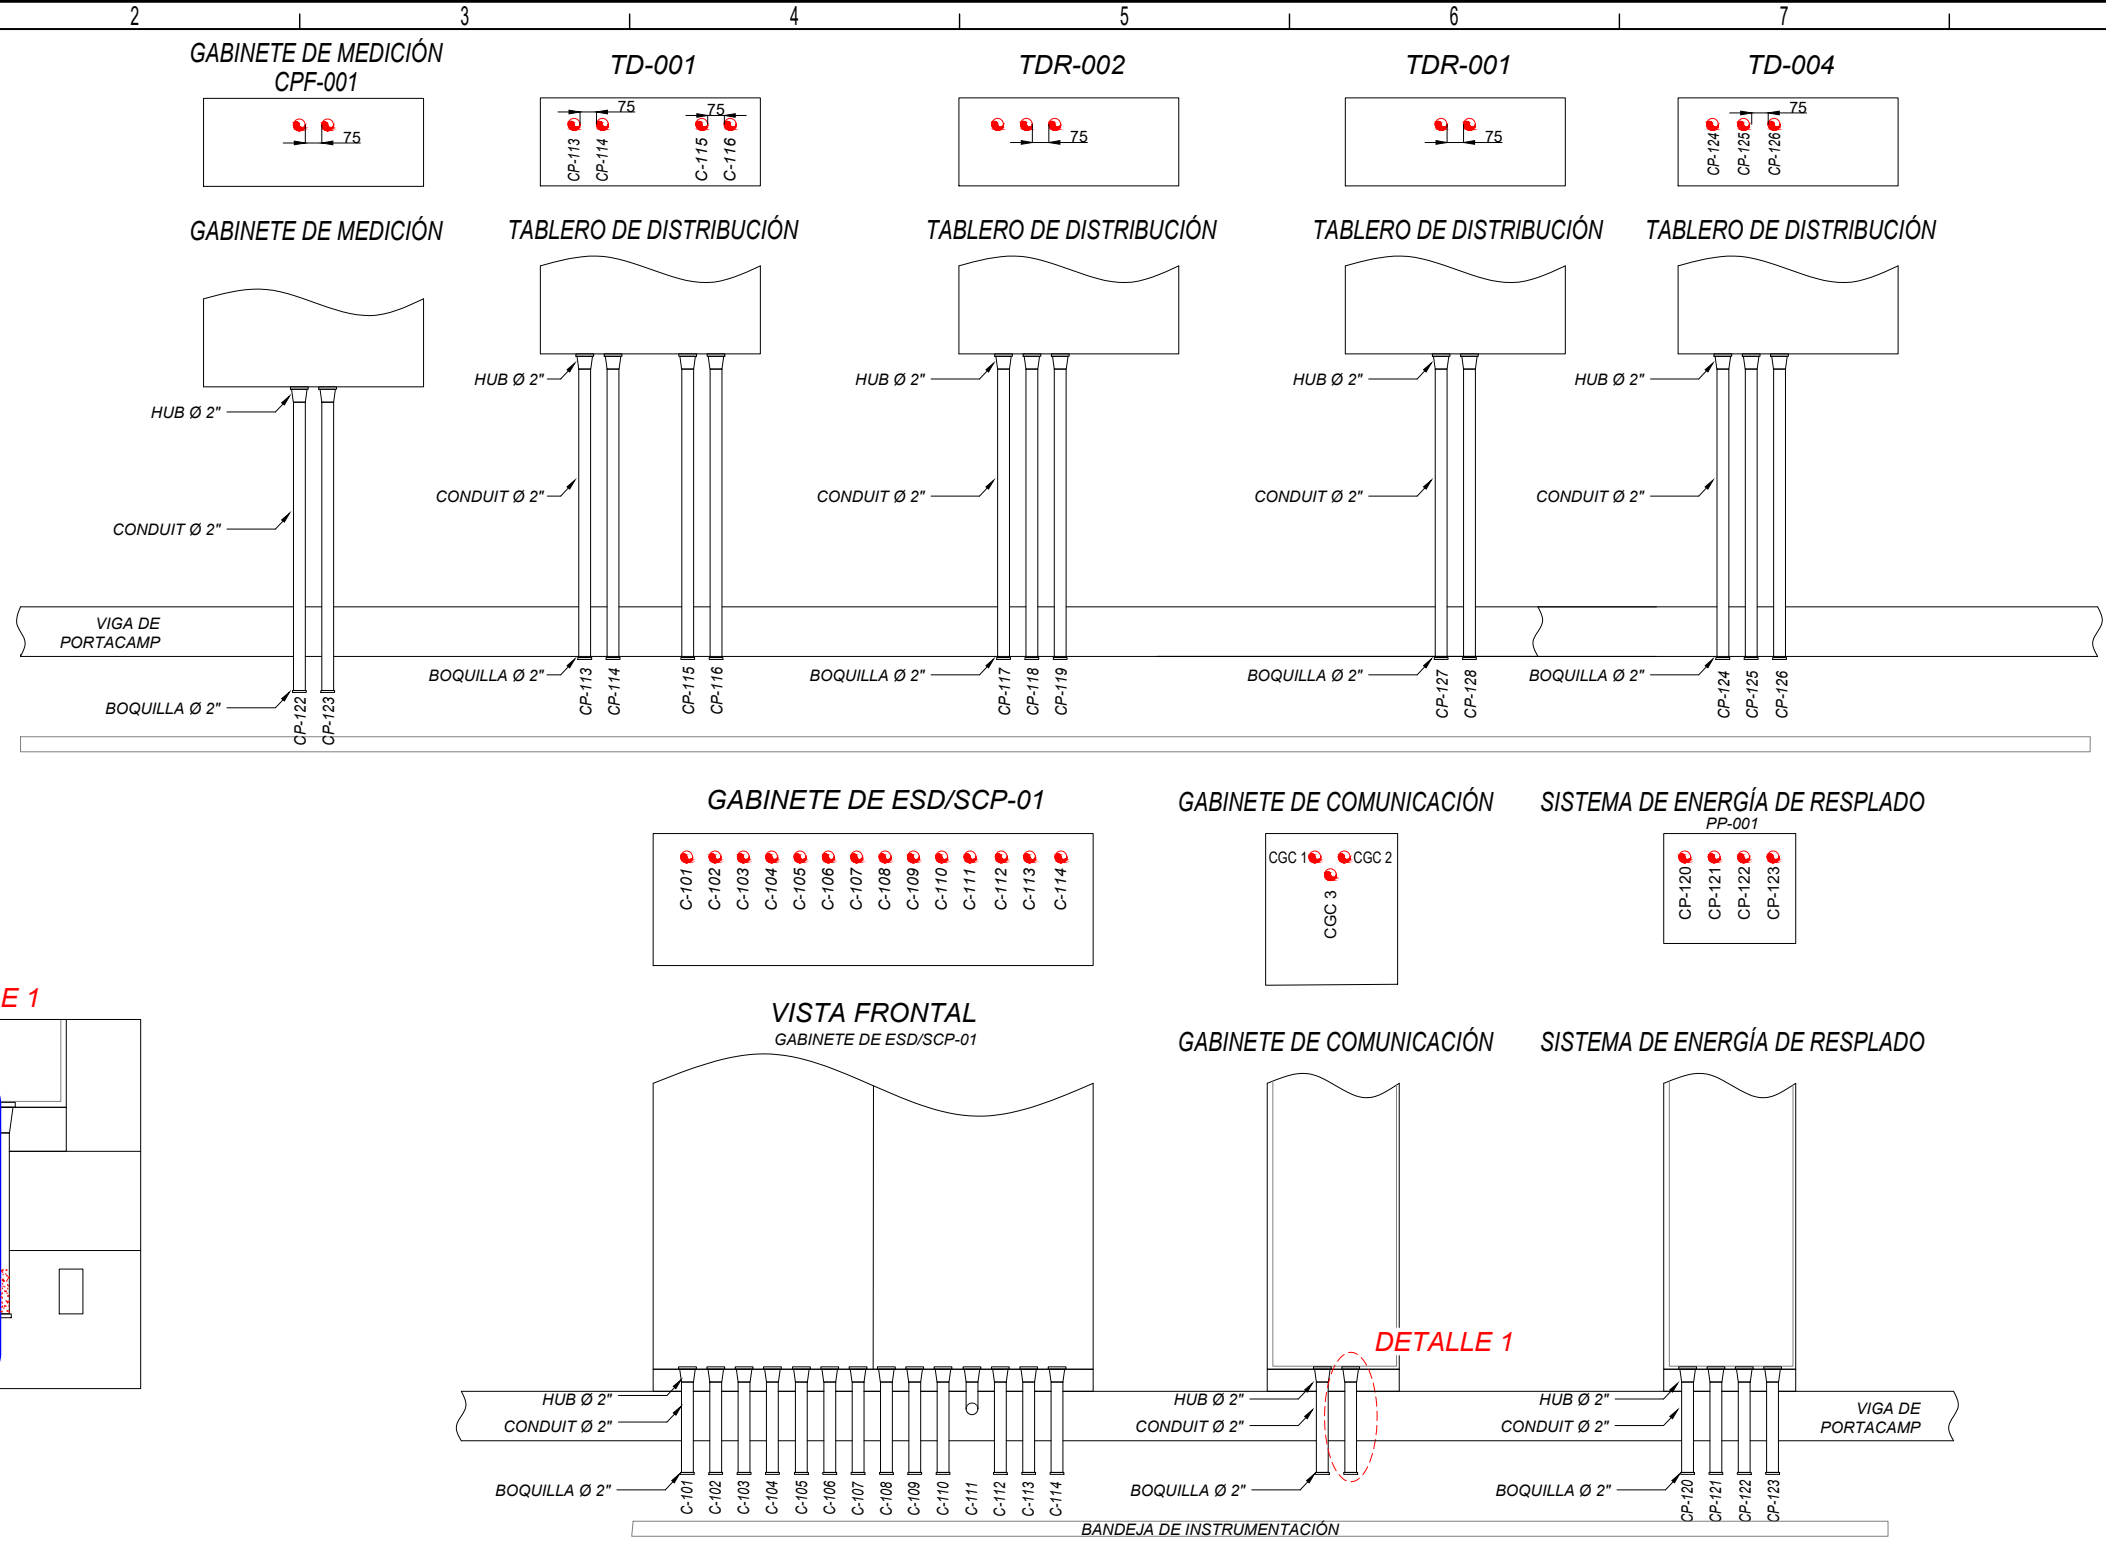
REVISOR 1: Marcia Vargas



REVISOR 2: Jenny Fuentes

REVISOR 3: Fabiana Rivera

01-Nov-25	V.Lopez	F.Rivera	A.Aguilar	J.Ferrufino	A	Para Revisión del Cliente	IPE BOLIVIA SRL
FECHA	DIBUJO	Calidad	Técnico	APROBÓ	REV.N°	DESCRIPCIÓN	EMPRESA
						Ubicación: Estación Colpa (SCZ)	
Proyecto: Ingeniería Básica y de Detalle Para la Implementación de la 4ta y 5ta UCG en la E°C° Colpa						Escala: S/E	
Título del Plano: Plano Vistas de Planta y Detalles de Canalización, Sala Eléctrica						Formato: Tabloide: 279 mm x 432 mm	

F  
E  
D  
C  
B  
A



<div></div> <div>Av. Doble Vía a la Guardia, Km. 3¼, entre 4to y 5to Anillo +591-3-3529270 +591-3-3523713</div> <div>http://www.bolinter.com bolinter@bolinter.com</div>	DOCUMENTOS DE REFERENCIA		YPFB TRANSPORTE S.A.													
	1.	SC-E30-IC-00-05-04 de 04	LAYOUT GENERAL DISTRIBUCIÓN SISTEMA FIRE & GAS	GERENTE DE PROY.: Ivan Meneses	09/Sep/24	I. Pabón	R.Monasterio	J. Medrano	F.Argandoña	1	Conforme a Obra	Bolinter Ltda.				
				REVISOR 1: Jafeth Achá	07/May/24	V. Lopez	R.Monasterio	W. Chavez	F.Argandoña	0	Aprobado para Construcción	Bolinter Ltda.				
				REVISOR 2: Walter Escobar	FECHA	DIBUJO	Calidad REVISOR Técnico		APROBÓ	REV.N°	DESCRIPCIÓN	EMPRESA				
				REVISOR 3: Álvaro Castro	<div><div>Transporte S.A.</div></div>							Ubicación:		Colpa-Bélgica (SCZ)		
	SIMBOLOGIA			BOLINTER LTDA								Etapa:		Código:		
				GERENTE DE PROY.: Franklin Argandoña								Conforme a Obra		SC-E30-IC-01-09-06 de 06		
				REVISOR 1: Wilbert Mendez	Proyecto: Ingeniería y Construcción Para el Proyecto Estación de Compresión Colpa Fase I							Escala:		s/e		
				REVISOR 2: Jorge Medrano								Formato:		Tabloide: 279 mm x 432 mm		
	NOTAS			REVISOR 3: Rudy Monasterio	Título del Plano: Plano Vistas de Planta y Detalles de Canalización, Canalización Sala Eléctrica											
1. LAS MEDIDAS ESTAN EXPRESADAS EN MILIMETROS.																