


V-910/920/930  
Filtro de Gas Combustible  
Peco Mod. 90-1-FG24

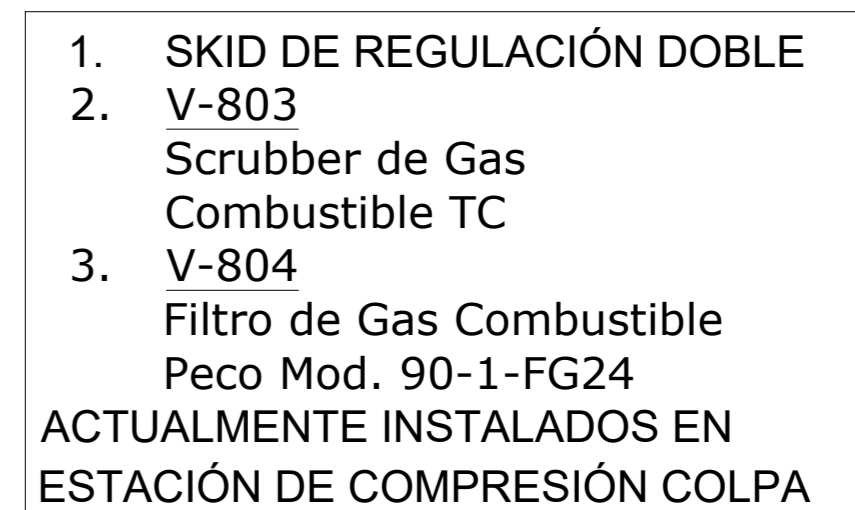

CONTRATISTA:				<b>Transporte S.A.</b>		Ubicación:		Descripción	
GENENTE DE YVYS: Franklin Argente		Etapas:		Conforme a Obra		Código:		SC-E14-PR-01-03-01 de 016	
REVISOR 1: Carlos Tercero		Proyecto:		Ingeniería y Construcción para la Estación de Compresión Cofa Fase I		Escala:		S/E	
REVISOR 2: Carlos Tercero		Título del plano:		Diagrama de Tuberas e Instrumentación (P&ID)		Formato:		A4	
REVISOR 3: Rudy Manzano								594 mm x 941 mm	