N+8°W

LISTA DE MATERIALES			
No.	TAM. [pulg]	DESCRIPCIÓN	CANT. [mm][pza]
1	16X10	REDUCER, CONC S/80, ASTM A-234 GR WPB	1
2	16	FLG WELD NECK, 600LB, SCH 80, ASTM A105	1
3	10	FLG, RFWN 600LB S/80 BORE, ASTM A-105	1
4	16	GASKET, 600LB, 1/8" THK	2
5	16	GASKET, 1/8" THK, 600LB	1
6	10	GASKET, 1/8" THK, 600LB	1
7	1.1/2	(20) STUD BOLTS W/ NUTS, 267 LG, ASTM	3
		A193/194 GR B7/2H (254 MM LG)	
8	1.1/4	(16) STUD BOLTS W/ NUTS, 229 LG, ASTM	1
		A193/194 GR B7/2H (216 MM LG)	
9	16	BALL VALVE, 600LB FLG	1
10	10	BALL VALVE, 600LB FLG	1

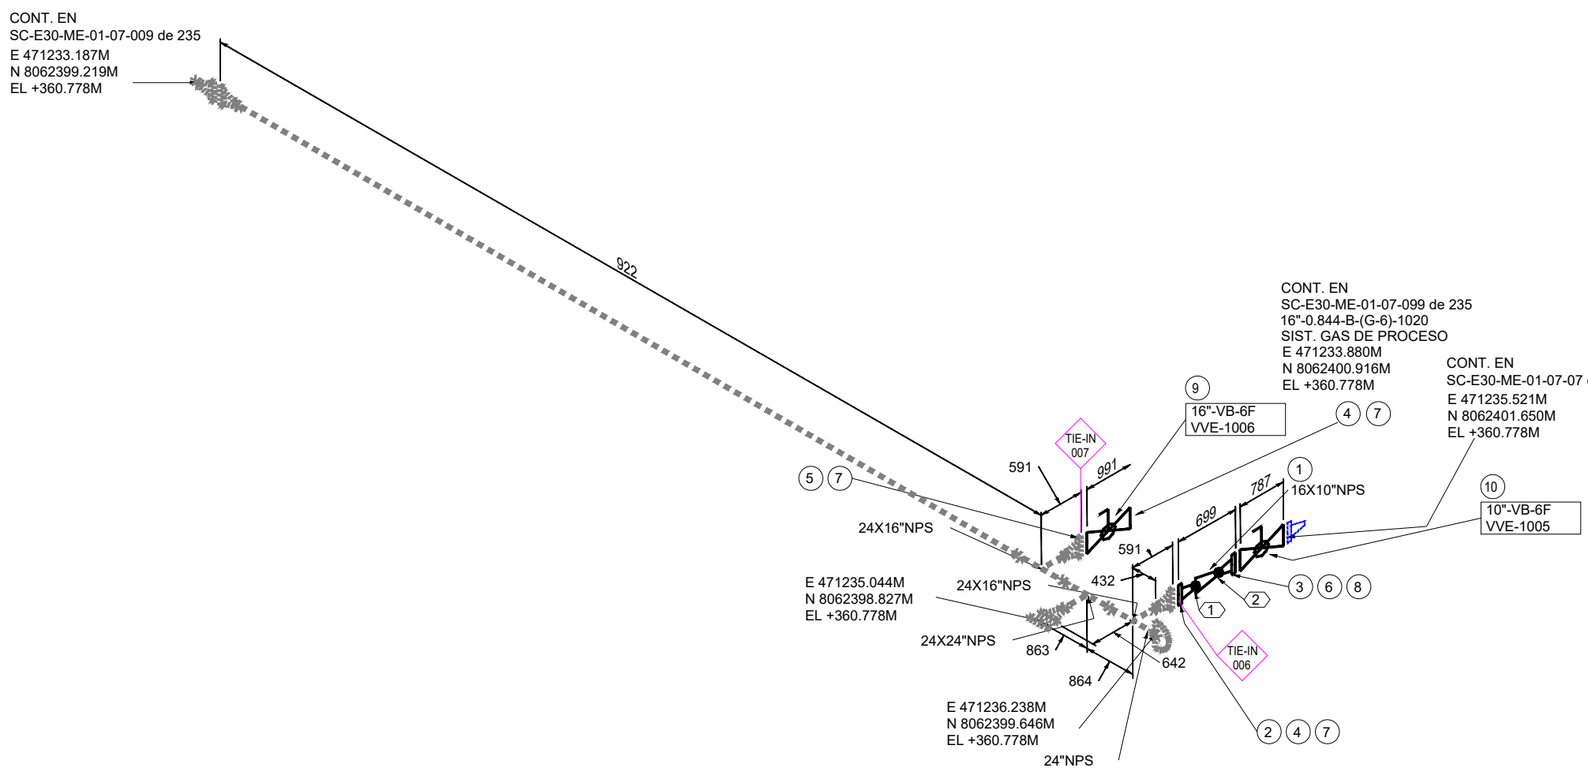

REPRESENTACIÓN 3D

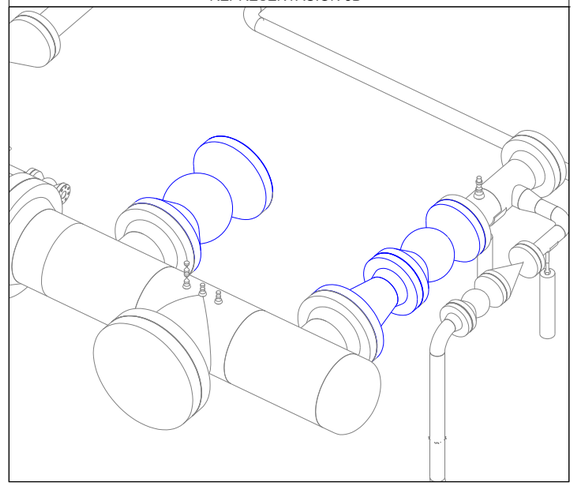

Bolinter

Av. Doble Vía a la Guardia, Km. 3½, entre 4to y 5to Anillo
+591-3-3529270
+591-3-3523713

http://www.bolinter.com
bolinter@bolinter.com

Max. Presión Operación: 1000 Psig | END: 100% | Min. Presión Prueba: 1500 Psig
Temperatura de Diseño: 120° F | Tratamiento Térmico: No | Hidraúlica ☒ Neumática ☐

Pintura: Si ☒ No ☐ | Aislación: Si ☐ No ☒ | Servicio: Gas de Proceso

SIMBOLOGÍA

- Tub. Nueva Aérea
- Tub. Nueva Ent.
- Tub. Exist. Aérea
- Tub. Exist. Ent.
- Junta Soldada
- Junta Enchufe
- Junta Roscada
- Continuación de Línea
- Sentido de Flujo
- Cambio de Condición Aéreo/Enterrado
- XX — Ítem
- XX — Nº Juntas
- ST — Soportes
- XX / XXX — Instrumento Indicador
- TIE-IN XXX — Tie-In

NOTAS GENERALES

1. Medidas en Milímetros a Menos que se Especifique lo Contrario.
2. Código de Diseño ASME B31.3.

YPFB TRANSPORTE S.A.

GERENTE DE PROY.: Ivan Meneses
REVISOR 1: Jafeth Acha
REVISOR 2: Felix Zarate
REVISOR 3: Walter Escobar

CONTRATISTA

GERENTE DE PROY.: Franklin Argandoña
REVISOR 1: Wilbert Mendez
REVISOR 2: Jorge Togo
REVISOR 3: Rudy Monasterio

FECHA	DIBUJO	REVISOR Calidad	REVISOR Técnico	APROBÓ	REV.N°	DESCRIPCIÓN	EMPRESA
02/Sep/24	R. Mendoza	R. Monasterio	J. Togo	F. Argandoña	1	Conforme a Obra	Bolinter Ltda.
07/May/24	B.Sandóval	R.Monasterio	W. Chávez	F.Argandoña	0	Aprobado para Construcción	Bolinter Ltda.

YPFB Transporte S.A.

Ubicación: Colpa - Belgica (SCZ)
Etapa: Conforme a Obra
Código: SC-E30-ME-01-07-008 de 235
Proyecto: Ingeniería y Construcción para el proyecto Estación de Compresión Colpa Fase I
Escala: S/E
Título del Plano: Isométrico 10"-0.594-B(G-6)1005 Sistema de Succión VVE-1005, VVE-1006 y Tie-In 007
Formato: Tabloide: 279 mm x 432 mm

Formato Tabloide - YPFB TRANSPORTE S.A. Rev. 3