N+8°W

LÍNEA DE PATEO ÁREA TRAMPA GCW

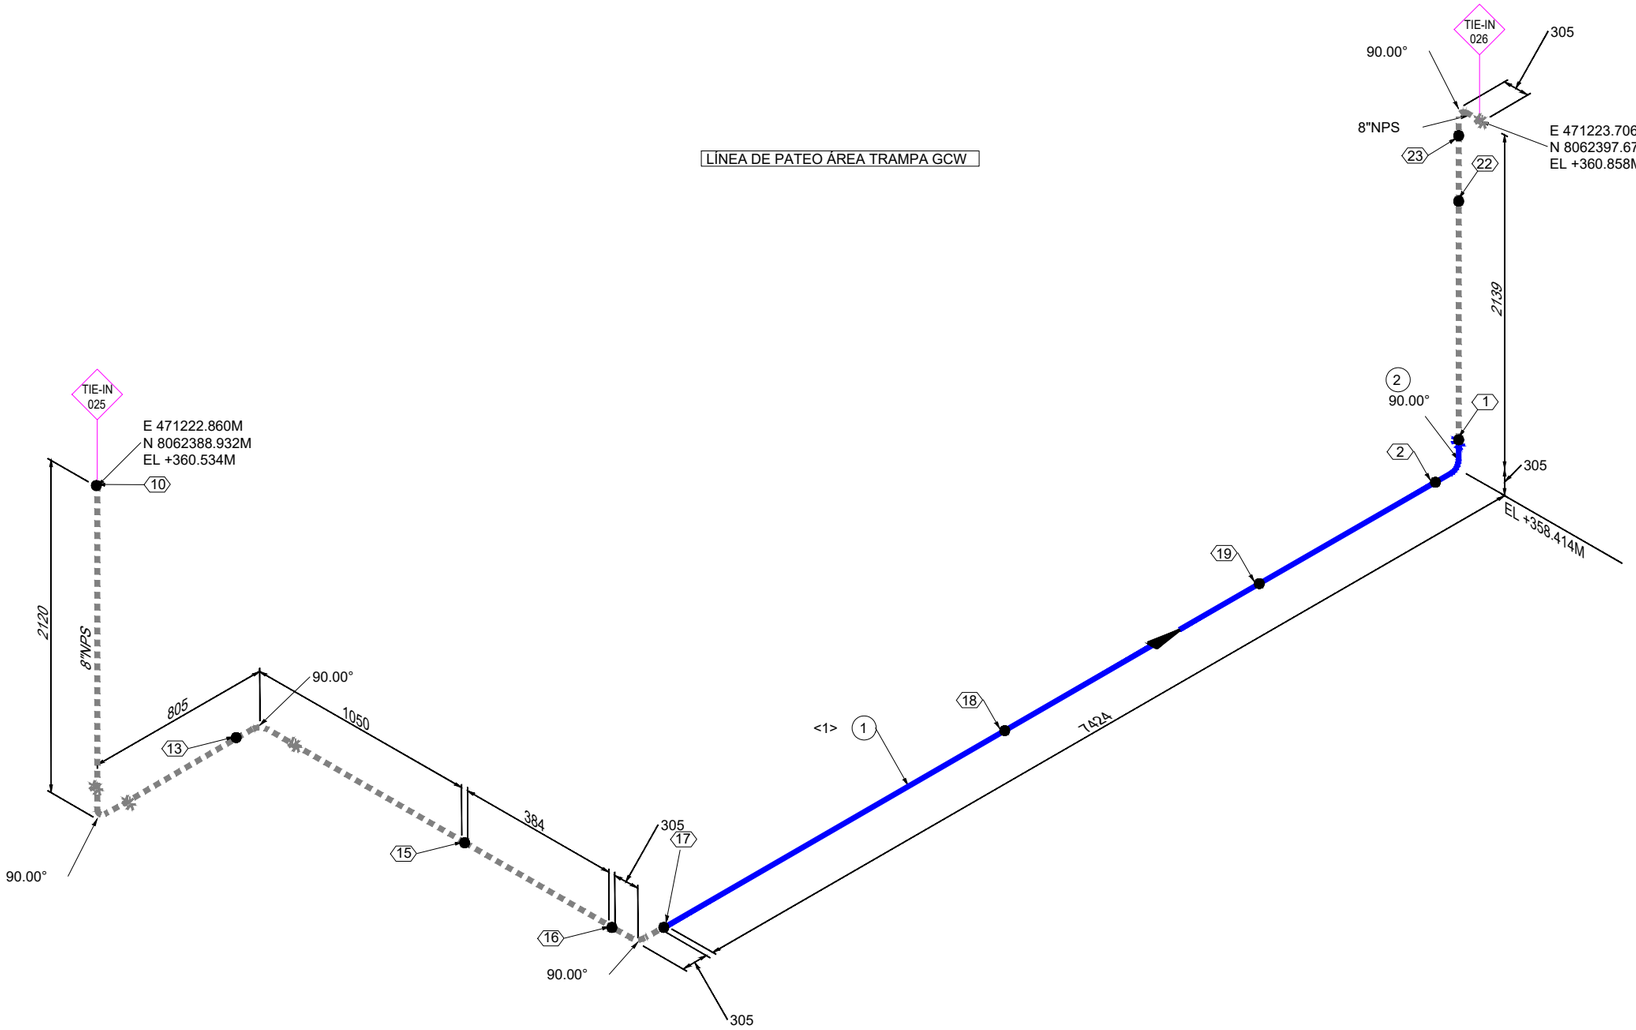

LISTA DE MATERIALES			
No.	TAM. [pulg]	DESCRIPCIÓN	CANT. [mm][pza]
1	8	TUBERÍA SIN COSTURA, ASTM A-106 GR. B, SCH.	7119 mm
		80, ASME B36.10, BW.	
2	8	CODO 90º RL, ASTM A-234 GR. WPB, SCH. 80,	1
		ASME B16.9, BW.	

LISTA DE CORTE				
PZA.	TAM.	LONG.	EXT. 1	EXT. 2
<1>	8"	7119	BISELADO	BISELADO

REPRESENTACIÓN 3D

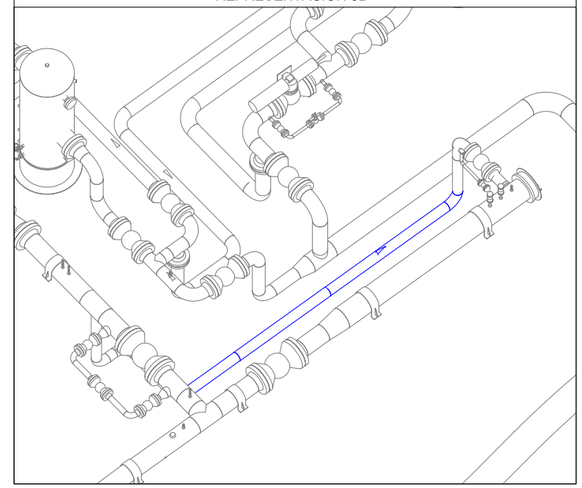

Bolinter

Av. Doble Vía a la Guardia, Km. 3½, entre 4to y 5to Anillo
+591-3-3529270
+591-3-3523713

http://www.bolinter.com
bolinter@bolinter.com

Presión de Diseño:1480 Psig	Max. Presión Op.: 780 Psig	Min. Presión Prueba: 2220 Psig
Temp. de Diseño: 100º F	Tratamiento Térmico: No	Hidraúlica ☒ Neumática ☐

Pintura: Si ☒ No ☐	Aislación: Si ☐ No ☒	END: 100%	Servicio: Gas de Proceso

SIMBOLOGÍA

- Tub. Nueva Aérea
- Tub. Nueva Ent.
- Tub. Exist. Aérea
- Tub. Exist. Ent.
- Junta Soldada
- Junta Enchufe
- Junta Roscada
- Continuación de Línea
- Sentido de Flujo
- Cambio de Condición Aéreo/Enterrado
- XX — Ítem
- XX — Nº Juntas
- XX / XXX — Instrumento Indicador
- TIE-IN XXX — Tie-In

NOTAS GENERALES

1. Medidas en Milímetros a Menos que se Especifique lo Contrario.
2. Código de Diseño ASME B31.8.

YPFB TRANSPORTE S.A.	
GERENTE DE PROY.:	Ivan Meneses
REVISOR 1:	Jafeth Acha
REVISOR 2:	Felix Zarate
REVISOR 3:	Walter Escobar
CONTRATISTA	
GERENTE DE PROY.:	Franklin Argandoña
REVISOR 1:	Wilbert Mendez
REVISOR 2:	Jorge Togo
REVISOR 3:	Rudy Monasterio

FECHA	DIBUJO	REVISOR Calidad	REVISOR Técnico	APROBÓ	REV.Nº	DESCRIPCIÓN	EMPRESA
02/Sep/24	R. Mendoza	R. Monasterio	J. Togo	F. Argandoña	1	Conforme a Obra	Bolinter Ltda.
03/Sep/23	B.Sandóval	R.Monasterio	W. Chávez	F.Argandoña	0	Aprobado para Construcción	Bolinter Ltda.

YPFB Transporte S.A.

Ubicación:	Colpa - Belgica (SCZ)
Etapa: Conforme a Obra	Código: SC-E30-ME-01-07-111 de 235
Proyecto: Ingeniería y Construcción para el proyecto Estación de Compresión Colpa Fase I	Escala: S/E
Título del Plano: Isométrico 8"-0.500-B(G-6)-1070 Sistema Gas de Proceso TIE-IN 025; TIE-IN 026	Formato: Tabloide: 279 mm x 432 mm

Formato Tabloide - YPFB TRANSPORTE S.A. Rev 3