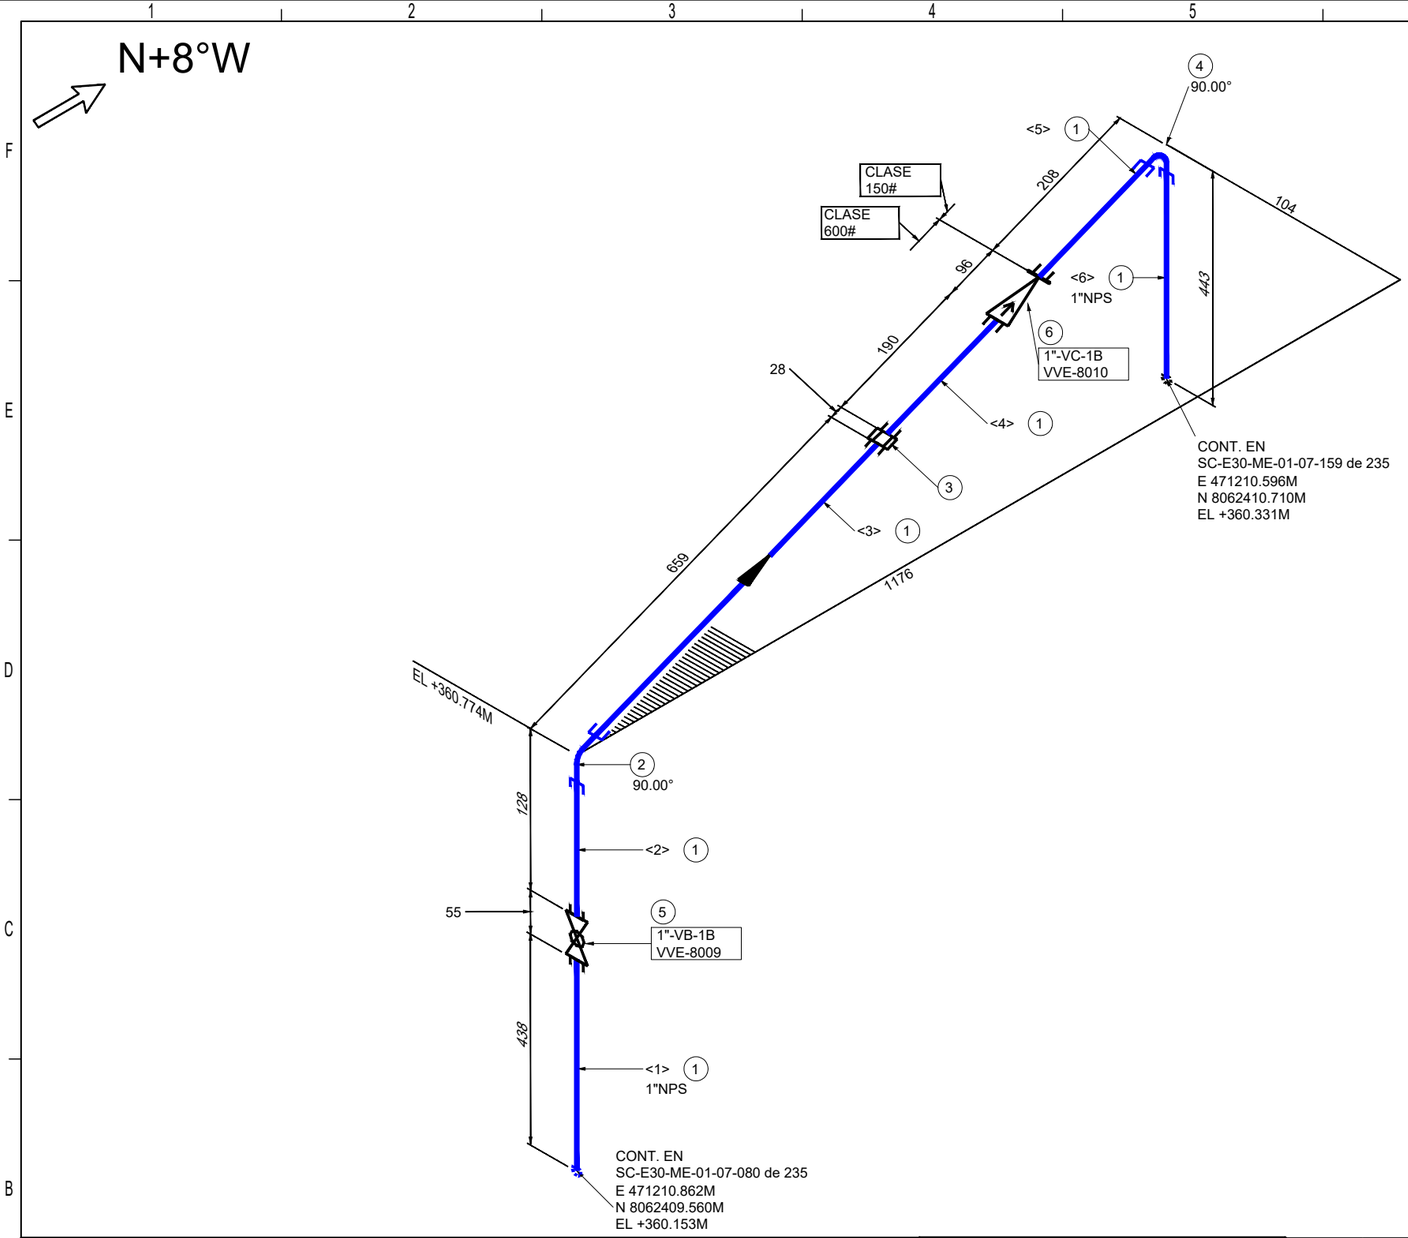

LISTA DE MATERIALES			
No.	TAM. [pulg]	DESCRIPCIÓN	CANT. [mm][pza]
1	1	TUBERÍA SIN COSTURA, ASTM A-106 GR. B, SCH.	1955 mm
		80, ASME B36.10	
2	1	CODO 90º, ASTM A-105, 3000#, ASME B16.11,	1
		NPT.	
3	1	UNION PATENTE, ASTM A-105, 3000#, MSS SP-83,	1
		NPT.	
4	1	CODO 90º, ASTM A-105, 3000#, ASME B16.11,	1
		NPT.	
5	1	VÁLVULA BOLA, PASO TOTAL A PRUEBA DE FUEGO,	1
		MSS SP-84 / API 6D / API 6F, 3000 PSI, CUERPO	
		Y BOLA ASTM A-105 Gr. WCB, NPT.	
6	1	VÁLVULA CHECK, MSS SP-84 / API 602, 1500#,	1
		CUERPO ASTM A-105, TIPO PISTÓN, ASIENTO	
		SUAVE, NPT.	

LISTA DE CORTE				
PZA.	TAM.	LONG.	EXT. 1	EXT. 2
<1>	1"	438	BISELADO	ROSCADO
<2>	1"	100	ROSCADO	ROSCADO
<3>	1"	631	ROSCADO	ROSCADO
<4>	1"	190	ROSCADO	ROSCADO
<5>	1"	180	ROSCADO	ROSCADO
<6>	1"	416	ROSCADO	BISELADO

REPRESENTACIÓN 3D

Bolinter

Av. Doble Vía a la Guardia, Km. 3½, entre 4to y 5to Anillo
+591-3-3529270
+591-3-3523713

http://www.bolinter.com
bolinter@bolinter.com

Presión de Diseño:740 Psig | Presión de Operación:450 Psig | Min. Presión Prueba: 1110 Psig
Temp. de Diseño: 100º F | Tratamiento Térmico: No | Hidraúlica ☒ Neumática ☐

Pintura: Si ☒ No ☐ | Aislación: Si ☐ No ☒ | END: 100% | Servicio: Venteo

SIMBOLOGÍA

- Tub. Nueva Aérea
- Tub. Nueva Ent.
- Tub. Exist. Aérea
- Tub. Exist. Ent.
- Junta Soldada
- Junta Enchufe
- Junta Roscada
- Continuación de Línea
- Sentido de Flujo
- Cambio de Condición Aéreo/Enterrado
- XX — Ítem
- XX — Nº Juntas
- XX / XXX — Instrumento Indicador
- TIE-IN / XXX — Tie-In

NOTAS GENERALES

1. Medidas en Milímetros a Menos que se Especifique lo Contrario.
2. Código de Diseño ASME B31.8.

YPFB TRANSPORTE S.A.

GERENTE DE PROY.: Ivan Meneses
REVISOR 1: Jafeth Acha
REVISOR 2: Felix Zarate
REVISOR 3: Walter Escobar

CONTRATISTA

GERENTE DE PROY.: Franklin Argandoña
REVISOR 1: Wilbert Mendez
REVISOR 2: Jorge Togo
REVISOR 3: Rudy Monasterio

FECHA	DIBUJO	REVISOR Calidad	REVISOR Técnico	APROBÓ	REV.Nº	DESCRIPCIÓN	EMPRESA
02/Sep/24	R. Mendoza	R. Monasterio	J. Togo	F. Argandoña	1	Conforme a Obra	Bolinter Ltda.
07/May/24	B.Sandóval	R.Monasterio	W. Chávez	F.Argandoña	0	Aprobado para Construcción	Bolinter Ltda.

YPFB Transporte S.A.

Ubicación: Colpa - Belgica (SCZ)
Etapa: Conforme a Obra
Código: SC-E30-ME-01-07-169 de 235
Proyecto: Ingeniería y Construcción para el proyecto Estación de Compresión Colpa Fase I
Escala: S/E
Título del Plano: Isométrico 1"-0.179-B(V-1)-8006 Sistema de Venteo
Formato: Tabloide: 279 mm x 432 mm

Formato Tabloide - YPFB TRANSPORTE S.A. Rev 3