N+8°W

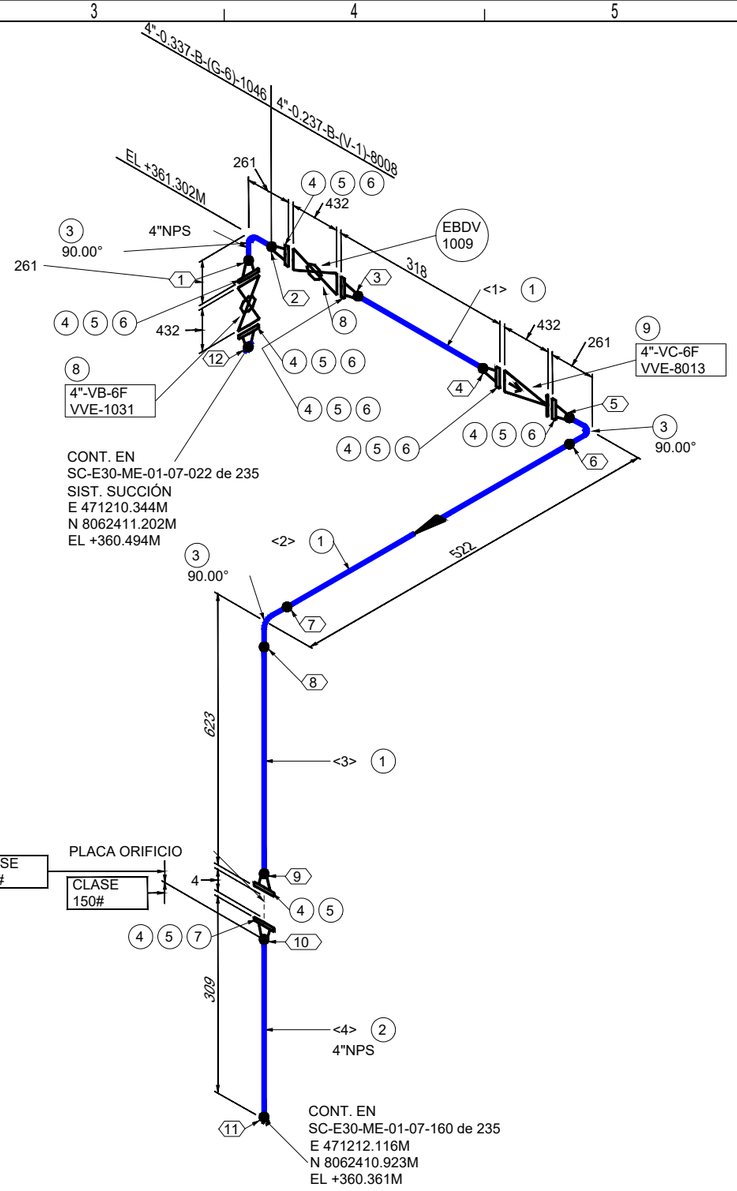

LISTA DE MATERIALES

No.	TAM. [pulg]	DESCRIPCIÓN	CANT. [mm][pza]
1	4	TUBERÍA SIN COSTURA, ASTM A-106 GR. B, SCH.	680 mm
		80, ASME B36.10, BW.	
2	4	TUBERÍA SIN COSTURA, ASTM A-106 GR. B, SCH.	200 mm
		40, ASME B36.10, BW.	
3	4	CODO 90º RL, ASTM A-234 GR. WPB, SCH. 80,	3
		ASME B16.9, BW.	
4	4	BRIDA WN/RF, ASTM A-105, SCH. 80, 600#, ASME	8
		B16.5	
5	4	EMPAQUETADURA, 304SS ESPIRALADA ANILLO	8
		CENTRADOR INTERNO Y EXTERNO / SIN ASBESTOS,	
		600#, ASME B16.20, e=1/8"	
6	7/8	(8) ESPARRAGOS C/2 TUERCAS, ASTM A-193 Gr. B7	6
		ZINC, ASME B18.2.1/A-194 Gr. 2H ZINC, ASME	
		B18.2.2, (4"-600#) (DIAM=7/8" LG=160MM)	
7	7/8	(8) ESPARRAGOS C/2 TUERCAS, ASTM A-193 Gr. B7	1
		ZINC, ASME B18.2.1/A-194 Gr. 2H ZINC, ASME	
		B18.2.2, (4"-600#) (DIAM=7/8" LG=170MM)	
8	4	VÁLVULA BOLA, PASO TOTAL, TRUNNION, OPERADO	2
		A VOLANTE CON ENGRANAJE, API 6D, 600#, RF,	
		CUERPO Y BOLA ASTM A-105	
9	4	VÁLVULA CHECK, API 6D / API 594 / API 602,	1
		600#, RF, CUERPO A216 WCB, TIPO SWING,	
		ASIENTO DE TEFLÓN REFORZADO	

LISTA DE CORTE

PZA.	TAM.	LONG.	EXT. 1	EXT. 2
<1>	4"	100	BISELADO	BISELADO
<2>	4"	218	BISELADO	BISELADO
<3>	4"	362	BISELADO	BISELADO
<4>	4"	200	BISELADO	BISELADO

REPRESENTACIÓN 3D

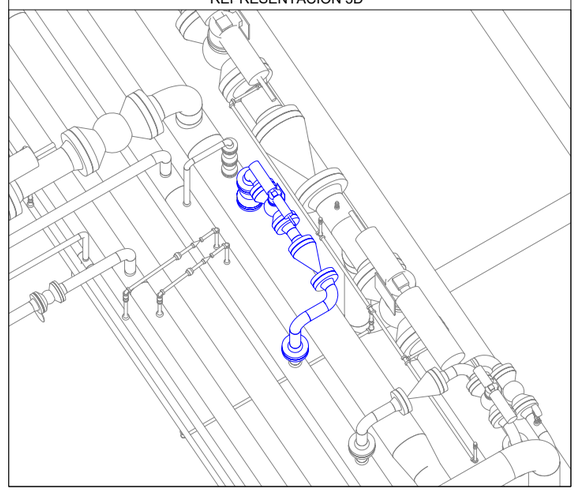

Bolinter
Av. Doble Vía a la Guardia, Km. 3½, entre 4to y 5to Anillo
+591-3-3529270
+591-3-3523713
http://www.bolinter.com
bolinter@bolinter.com

Presión de Diseño:740 Psig | Presión de Operación:450 Psig | Min. Presión Prueba: 1110 Psig
Temp. de Diseño: 100º F | Tratamiento Térmico: No | Hidraúlica ☒ Neumática ☐
Pintura: Si ☒ No ☐ | Aislación: Si ☐ No ☒ | END: 100% | Servicio: Venteo

SIMBOLOGÍA

- Tub. Nueva Aérea
- Tub. Nueva Ent.
- Tub. Exist. Aérea
- Tub. Exist. Ent.
- Junta Soldada
- Junta Enchufe
- Junta Roscada
- Continuación de Línea
- Sentido de Flujo
- Cambio de Condición Aéreo/Enterrado
- XX — Ítem
- XX — Nº Juntas
- XX / XXX — Instrumento Indicador
- TIE-IN XXX — Tie-In

NOTAS GENERALES

1. Medidas en Milímetros a Menos que se Especifique lo Contrario.
2. Código de Diseño ASME B31.8.

YPFB TRANSPORTE S.A.	
GERENTE DE PROY.:	Ivan Meneses
REVISOR 1:	Jafeth Acha
REVISOR 2:	Felix Zarate
REVISOR 3:	Walter Escobar
CONTRATISTA	
GERENTE DE PROY.:	Franklin Argandoña
REVISOR 1:	Wilbert Mendez
REVISOR 2:	Jorge Togo
REVISOR 3:	Rudy Monasterio

FECHA	DIBUJO	REVISOR Calidad	REVISOR Técnico	APROBÓ	REV.Nº	DESCRIPCIÓN	EMPRESA
02/Sep/24	R. Mendoza	R. Monasterio	J. Togo	F. Argandoña	1	Conforme a Obra	Bolinter Ltda.
07/May/24	B.Sandóval	R.Monasterio	W. Chávez	F.Argandoña	0	Aprobado para Construcción	Bolinter Ltda.

YPFB Transporte S.A.

Ubicación:	Colpa - Belgica (SCZ)
Etapa: Conforme a Obra	Código: SC-E30-ME-01-07-171 de 235
Proyecto:	Ingeniería y Construcción para el proyecto Estación de Compresión Colpa Fase I
Título del Plano:	Isométrico 4"-0.337-B-(G-6)-1046 Sistema de Venteo EBDV 1009
Escala:	S/E
Formato:	Tabloide: 279 mm x 432 mm

Formato Tabloide - YPFB TRANSPORTE S.A. Rev 3