


LISTA DE MATERIALES				
No.	TAM. [pulg]	DESCRIPCIÓN	CANT. [mm][pza]	
1	1	TUBERÍA SIN COSTURA, ASTM A-106 GR. B, SCH. 80, ASME B36.10	666 mm	
2	1	TUBERÍA SIN COSTURA, ASTM A-106 GR. B, SCH. 80, ASME B36.10	854 mm	
3	1X1	TE NORMAL, ASTM A-105, 3000#, ASME B16.11, NPT.	1	
4	1	UNION PATENTE, ASTM A-105, 3000#, MSS SP-83, NPT.	2	
5	1	CODO 90°, ASTM A-105, 3000#, ASME B16.11, NPT.	2	
6	1	NIPLE HEXAGONAL, ASTM A-106 GR. B, 3000#, NPT. (61 MM LG)	2	
7	1	VÁLVULA BOLA, PASO TOTAL A PRUEBA DE FUEGO, MSS SP-84 / MSS SP-99 / MSS SP-110, 2000#, CUERPO Y BOLA ASTM A-351 CF 8M, NPT.	2	

LISTA DE CORTE				
PZA.	TAM.	LONG.	EXT. 1	EXT. 2
<1>	1"	326	ROSCADO	ROSCADO
<2>	1"	276	ROSCADO	ROSCADO
<3>	1"	64	ROSCADO	ROSCADO
<4>	1"	806	BISELADO	BISELADO
<5>	1"	48	BISELADO	ROSCADO

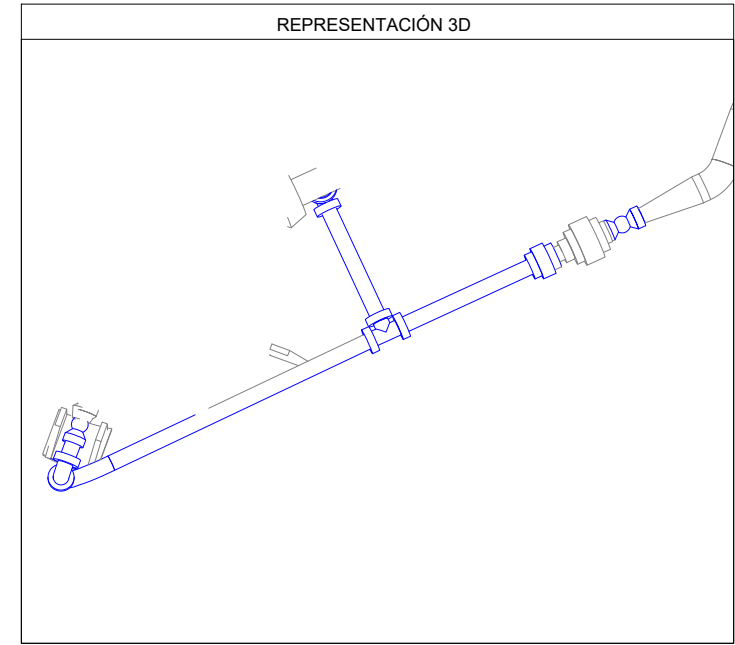

Av. Doble Vía a la Guardia, Km. 3½, entre 4to y 5to Anillo
+591-3-3529270
+591-3-3523713
<http://www.bolinter.com>
bolinter@bolinter.com

Presión de Diseño: 285 Psig
Temp. de Diseño: 100° F

Presión de Operación: 40 Psig
Tratamiento Térmico: No

Min. Presión Prueba: 428 Psig
Hidráulica ☒ Neumática ☐

Pintura: Si ☒ No ☐ Aislación: Si ☐ No ☒ END: 100% Servicio: Drenaje de Condensado

SIMBOLOGÍA

		Ítem	Nº Juntas
		XX XXX	TIE-IN XXX
		Instrumento	Tie-In

NOTAS GENERALES

1. Medidas en Milímetros a Menos que se Especifique lo Contrario.

2. Código de Diseño ASME B31.8.

YPFB TRANSPORTE S.A.

GERENTE DE PROY.: Ivan Meneses

REVISOR 1: Jafeth Acha

REVISOR 2: Felix Zarate

REVISOR 3: Walter Escobar

CONTRATISTA

GERENTE DE PROY.: Franklin Argandoña

REVISOR 1: Wilbert Mendez

REVISOR 2: Jorge Togo

REVISOR 3: Rudy Monasterio

02/Sep/24	R. Mendoza	R. Monasterio	J. Togo	F. Argandoña	1	Conforme a Obra	Bolinter Ltda.	
07/May/24	B. Sandóval	R. Monasterio	W. Chávez	F. Argandoña	0	Aprobado para Construcción	Bolinter Ltda.	
FECHA	DIBUJO	Calidad	Técnico	REVISOR	APROBÓ	REV.Nº	DESCRIPCIÓN	EMPRESA
							Ubicación: Colpa - Belgica (SCZ)	
							Etapas: Conforme a Obra	Código: SC-E30-ME-01-07-192 de 235
Proyecto: Ingeniería y Construcción para el proyecto Estación de Compresión Colpa Fase I							Escala: S/E	
Título del Plano: Isométrico 2"-0.218-B(D-1)-9003 Sistema de Drenaje de Condensado Depurador UCG-02							Formato: Tabloide: 279 mm x 432 mm	