


1 2 3 4 5 6 7 8 9

D
E
D
C
B
A

TD-001
TABLERO DE
DISTRIBUCIÓN

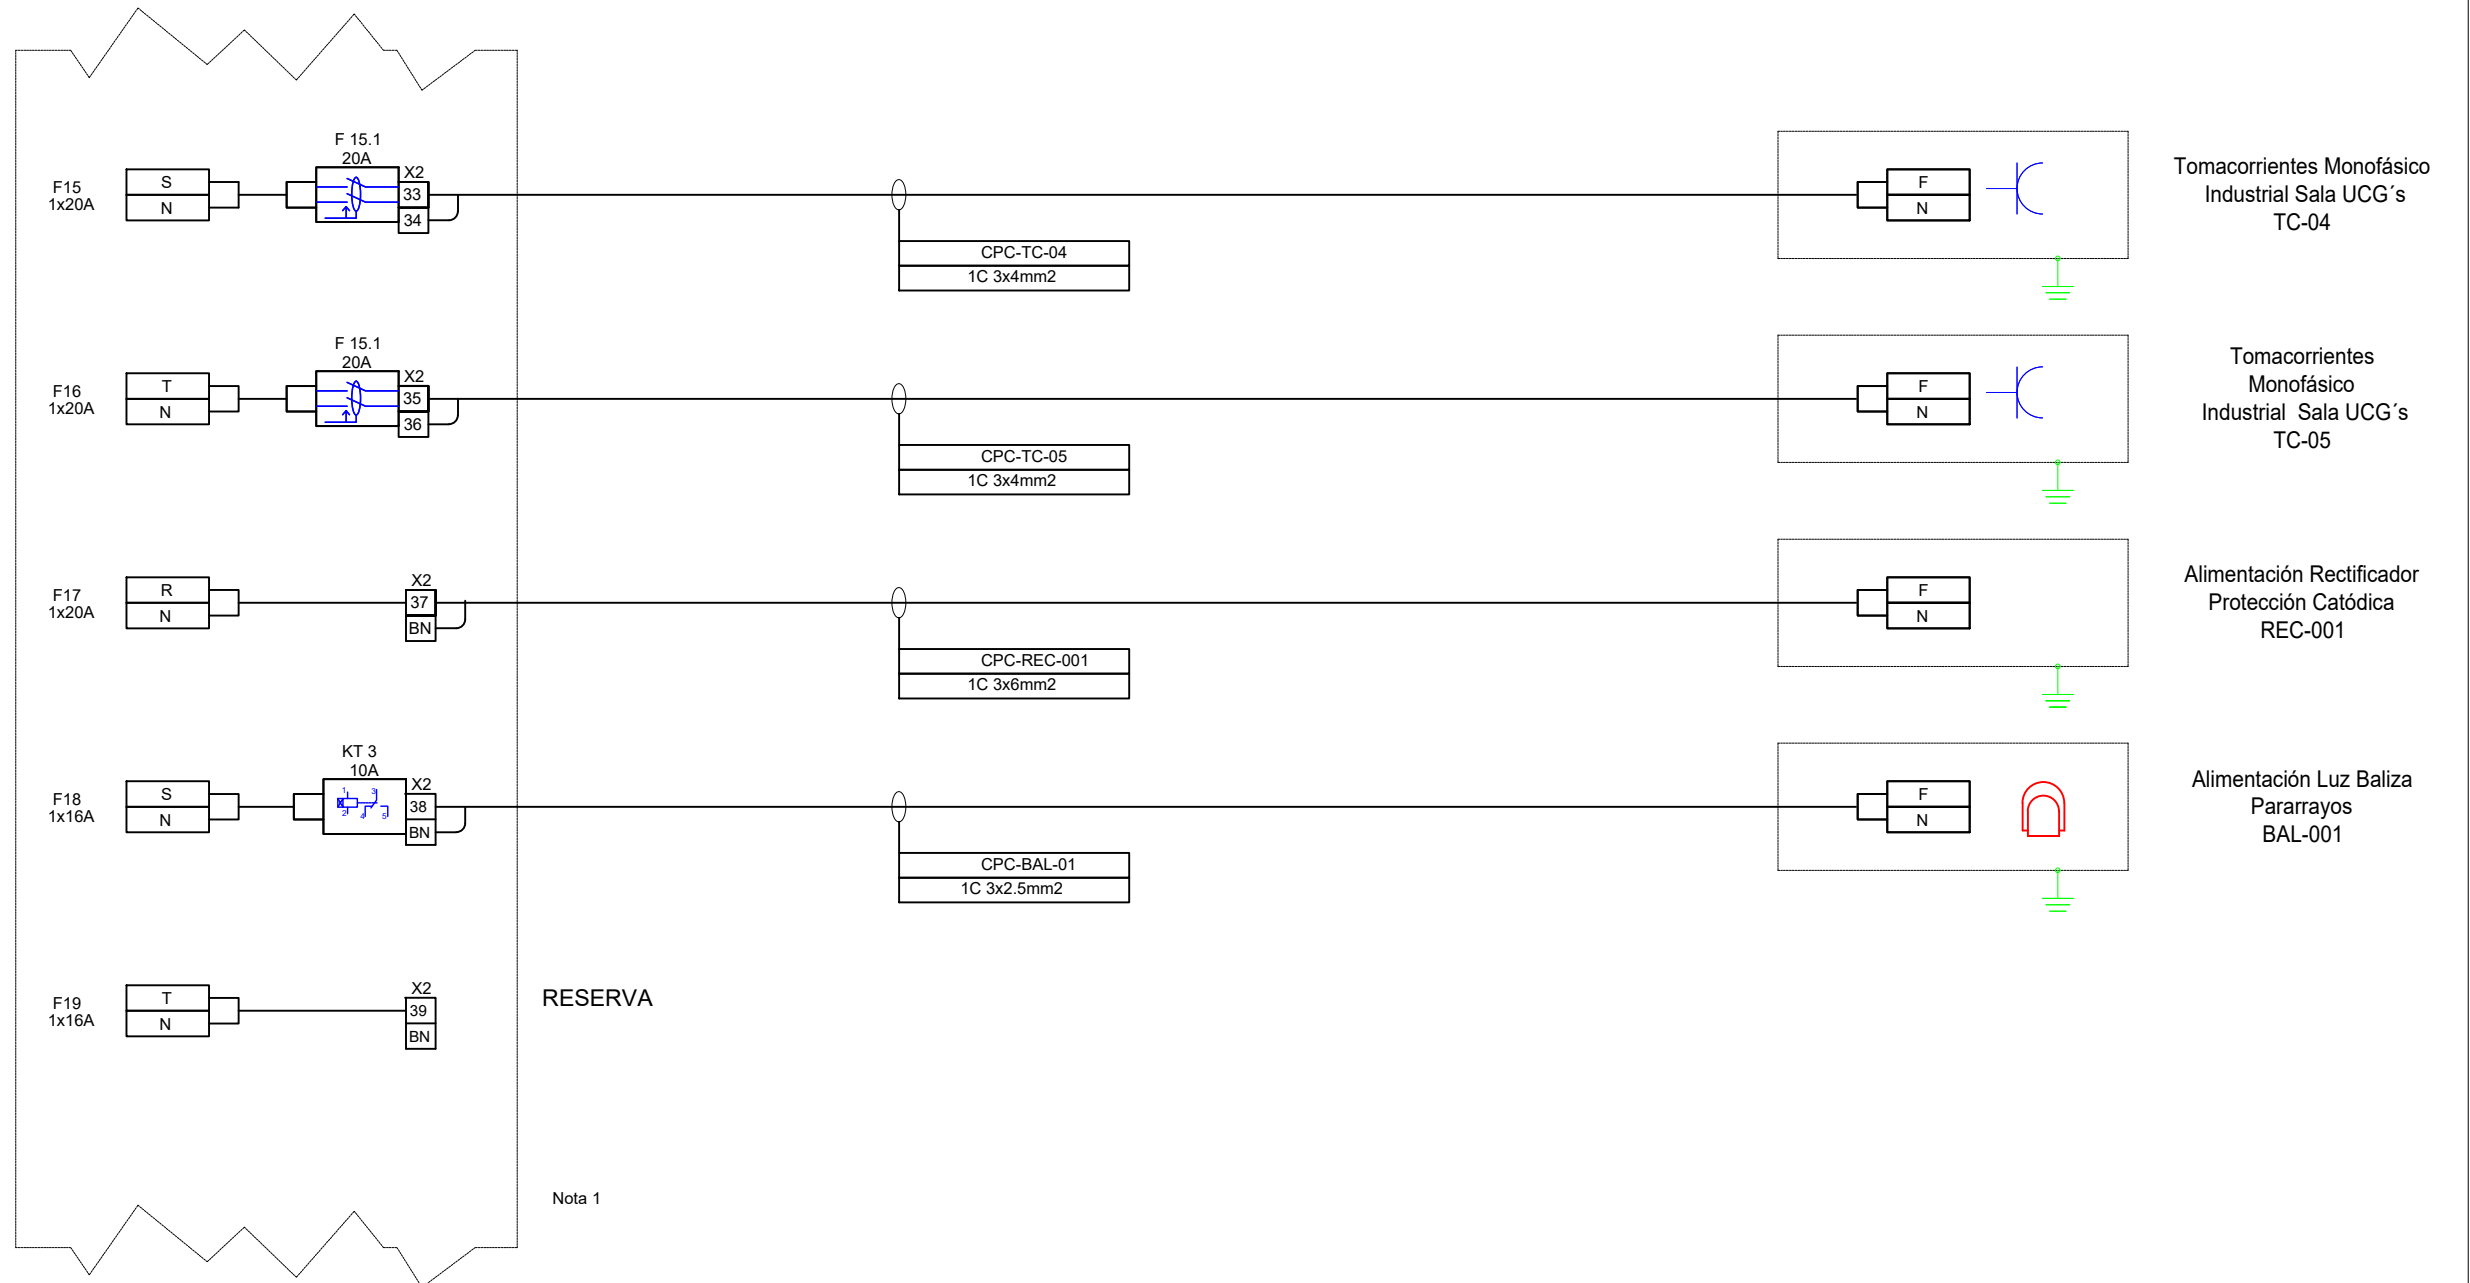

NOTAS GENERALES

- Notas:
- 1. Para ver detalles del conexionado interno del Tablero TD-001, referirse a los Documentos:
 - SC-E30-EL-01-03-23 de 39
 - SC-E30-EL-01-03-24 de 39
 - SC-E30-EL-01-03-25 de 39.

Bolinter

Av. Doble Vía a la Guardia, Km. 3½, entre 4to y 5to Anillo
+591-3-3529270
+591-3-3523713

<http://www.bolinter.com>
bolinter@bolinter.com

YPFB TRANSPORTE S.A.

GERENTE DE PROY.: *Ivan Meneses*
REVISOR 1: *Jafeth Acha*
REVISOR 2: *Walter Escobar*
REVISOR 3: *Álvaro Castro*

CONTRATISTA

GERENTE DE PROY.: *Franklin Argandoña*
REVISOR 1: *Wilbert Mendez*
REVISOR 2: *Jorge Medrano*
REVISOR 3: *Rudy Monasterio*

09/Sep/24	SJ. Togo	R. Monasterio	J. Medrano	F. Argandoña	1	Conforme a Obra	Bolinter Ltda.
07/May/24	J. Marca	R. Monasterio	W. Chavez	F. Argandoña	0	Aprobado para Construcción	Bolinter Ltda.
FECHA	DIBUJO	Calidad REVISOR	Técnico REVISOR	APROBÓ	REV.Nº	DESCRIPCIÓN	EMPRESA
						Ubicación: Colpa-Bélgica (SCZ)	
Proyecto: Ingeniería y Construcción para el Proyecto Estación de Compresión Colpa Fase I						Escala: S/E	
Título del Plano: Diagrama de Conexionado Tablero TD-001 - Plano Nº 4						Formato: A3 : 420 mm x 297 mm	
Etapa: Conforme A Obra						Código: SC-E30-EL-01-03-13 de 39	

1 2 3 4 5 6 7 8 9