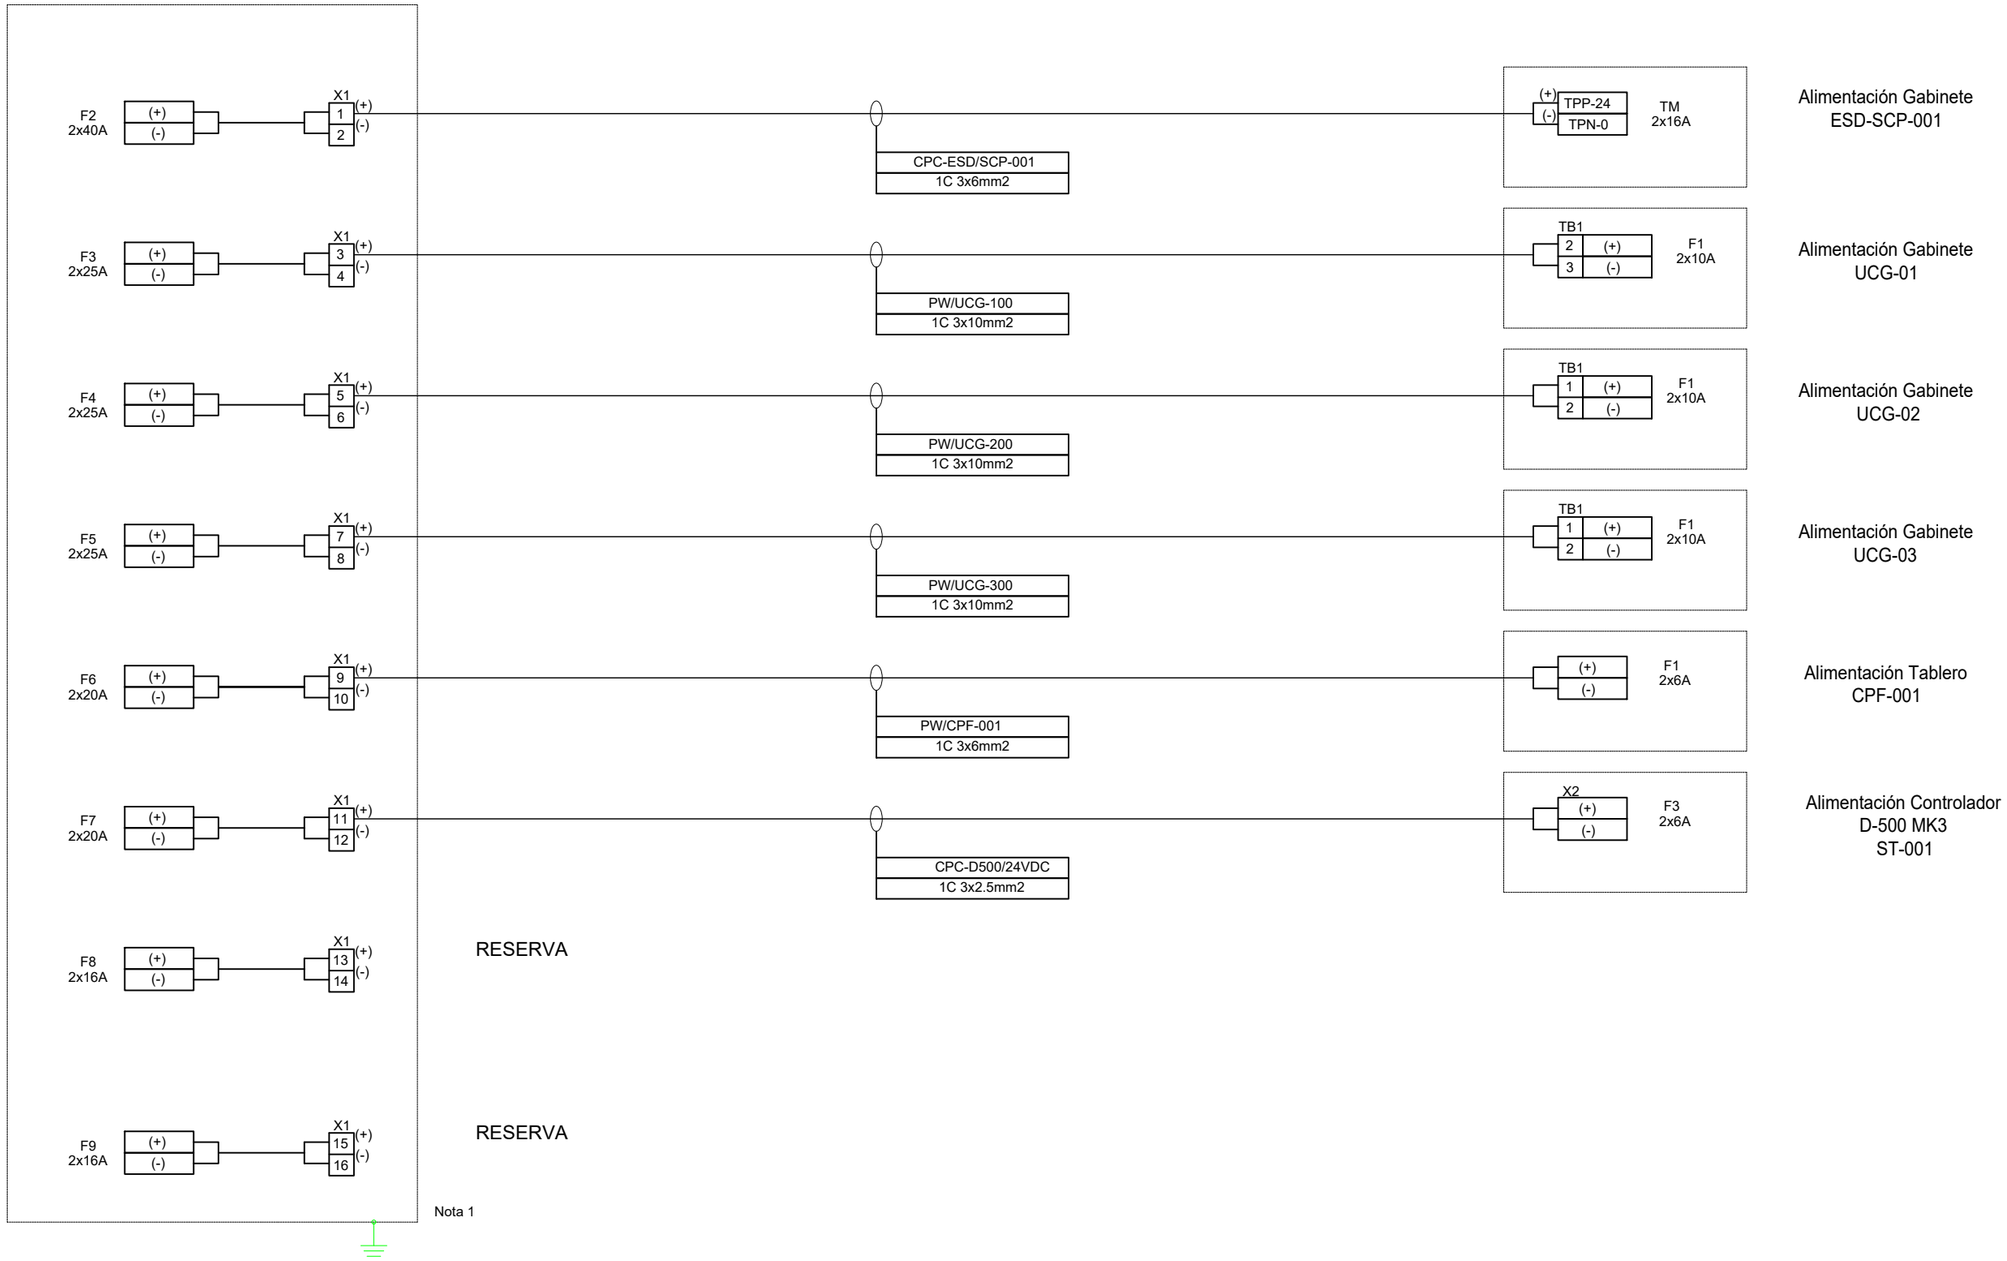

Bolinter
Av. Doble Vía a la Guardia, Km. 3½, entre 4to y 5to Anillo
+591-3-3529270
+591-3-3523713
http://www.bolinter.com
bolinter@bolinter.com

NOTAS GENERALES

Notas
1.- Para ver detalles del conexionado de Potencia y Control del Tablero TDR-001, referirse al Plano SC-E30-EL-01-03-21 de 39.

YPFB TRANSPORTE S.A.	
GERENTE DE PROY.:	*Ivan Meneses*
REVISOR 1:	*Jafeth Acha*
REVISOR 2:	*Walter Escobar*
REVISOR 3:	*Álvaro Castro*
CONTRATISTA	
GERENTE DE PROY.:	*Franklin Argandoña*
REVISOR 1:	*Wilbert Mendez*
REVISOR 2:	*Jorge Medrano*
REVISOR 3:	*Rudy Monasterio*

FECHA	DIBUJO	Calidad REVISOR	Técnico REVISOR	APROBÓ	REV.N°	DESCRIPCIÓN	EMPRESA
09/Sep/24	SJ. Togo	R. Monasterio	J. Medrano	F. Argandoña	1	Conforme a Obra	Bolinter Ltda.
07/May/24	J. Marca	R. Monasterio	W. Chavez	F. Argandoña	0	Aprobado para Construcción	Bolinter Ltda.

YPFB Transporte S.A.

Ubicación:	Colpa-Bélgica (SCZ)
Etapa: Conforme A Obra	Código: SC-E30-EL-01-03-17 de 39
Proyecto: Ingeniería y Construcción para el Proyecto Estación de Compresión Colpa Fase I	Escala: S/E
Título del Plano: Diagrama de Conexionado Tablero TDR-001	Formato: A3 : 420 mm x 297 mm

Formato DIN A3 - YPFB TRANSPORTE S.A. Rev 3