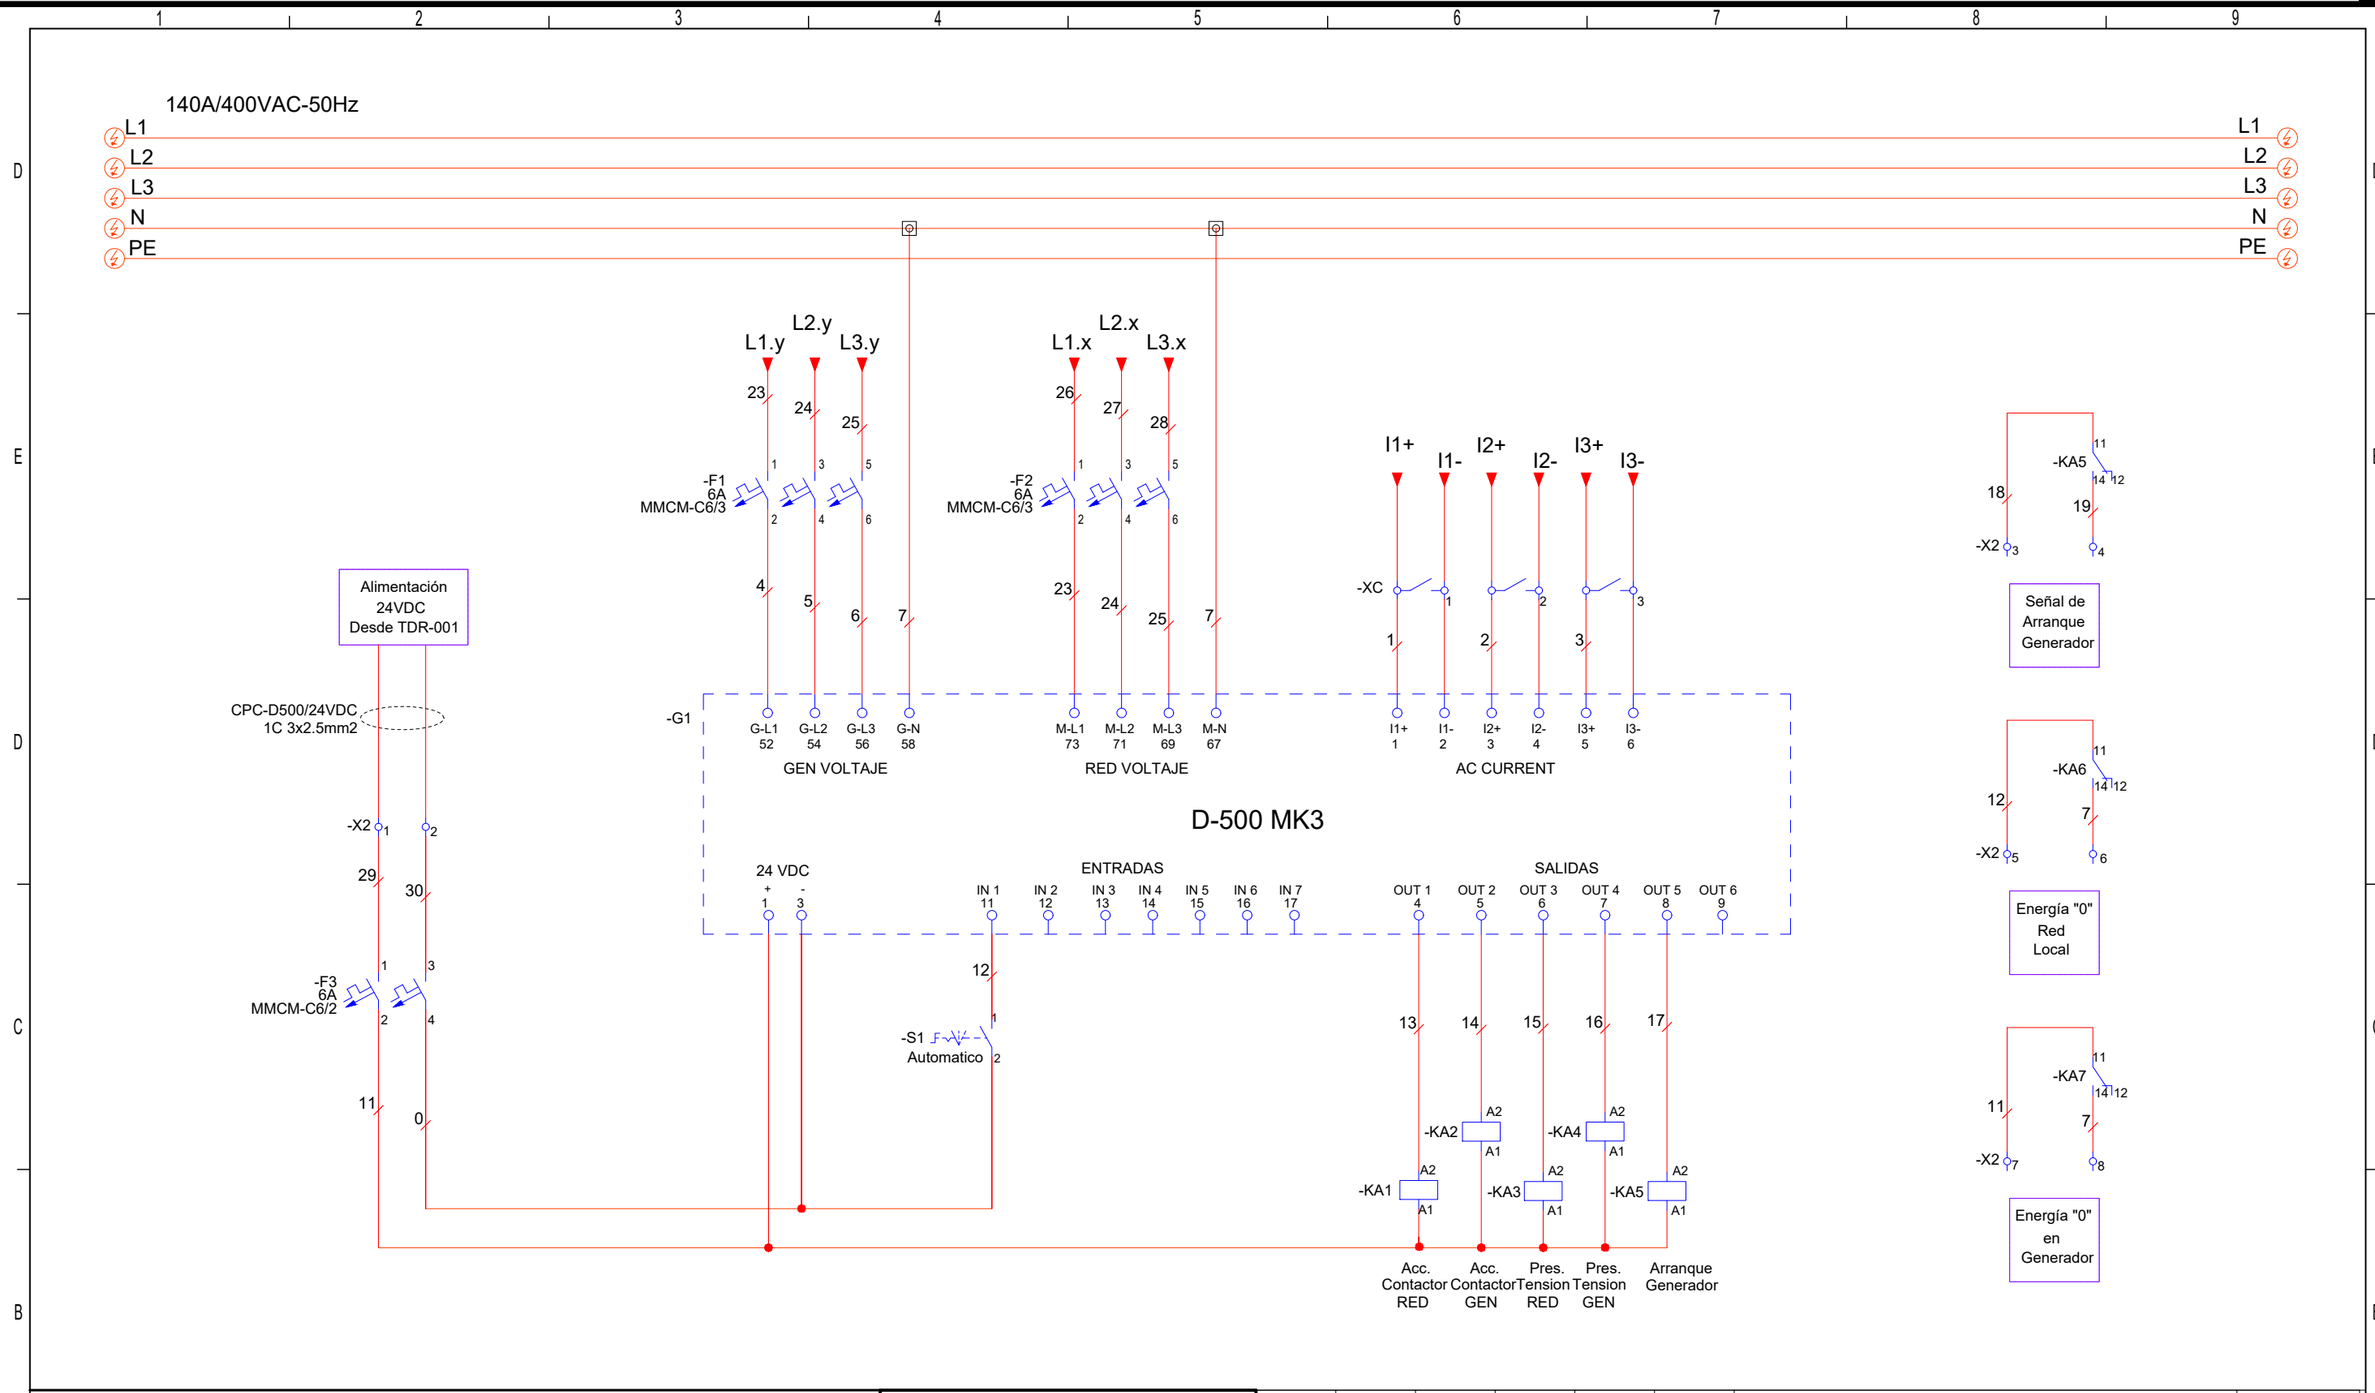

NOTAS GENERALES

Bolinter

Av. Doble Vía a la Guardia, Km. 3½, entre 4to y 5to Anillo
+591-3-3529270
+591-3-3523713

http://www.bolinter.com
bolinter@bolinter.com

YPFB TRANSPORTE S.A.	
GERENTE DE PROY.:	Ivan Meneses
REVISOR 1:	Jafeth Acha
REVISOR 2:	Walter Escobar
REVISOR 3:	Álvaro Castro
CONTRATISTA	
GERENTE DE PROY.:	Franklin Argandoña
REVISOR 1:	Wilbert Mendez
REVISOR 2:	Jorge Medrano
REVISOR 3:	Rudy Monasterio

FECHA	DIBUJO	Calidad REVISOR	Técnico REVISOR	APROBÓ	REV.N°	DESCRIPCIÓN	EMPRESA
09/Sep/24	SJ. Togo	R. Monasterio	J. Medrano	F. Argandoña	1	Conforme a Obra	Bolinter Ltda.
07/May/24	J. Marca	R. Monasterio	W. Chavez	F. Argandoña	0	Aprobado para Construcción	Bolinter Ltda.

YPFB Transporte S.A.

Ubicación:	Colpa-Bélgica (SCZ)	
Etapa: Conforme A Obra	Código: SC-E30-EL-01-03-26 de 39	
Proyecto:	Ingeniería y Construcción para el Proyecto Estación de Compresión Colpa Fase I	Escala: S/E
Título del Plano:	Circuito de Control 24 VDC Tablero ST-001	Formato: A3 : 420 mm x 297 mm

Formato DIN A3 - YPFB TRANSPORTE S.A. Rev 3