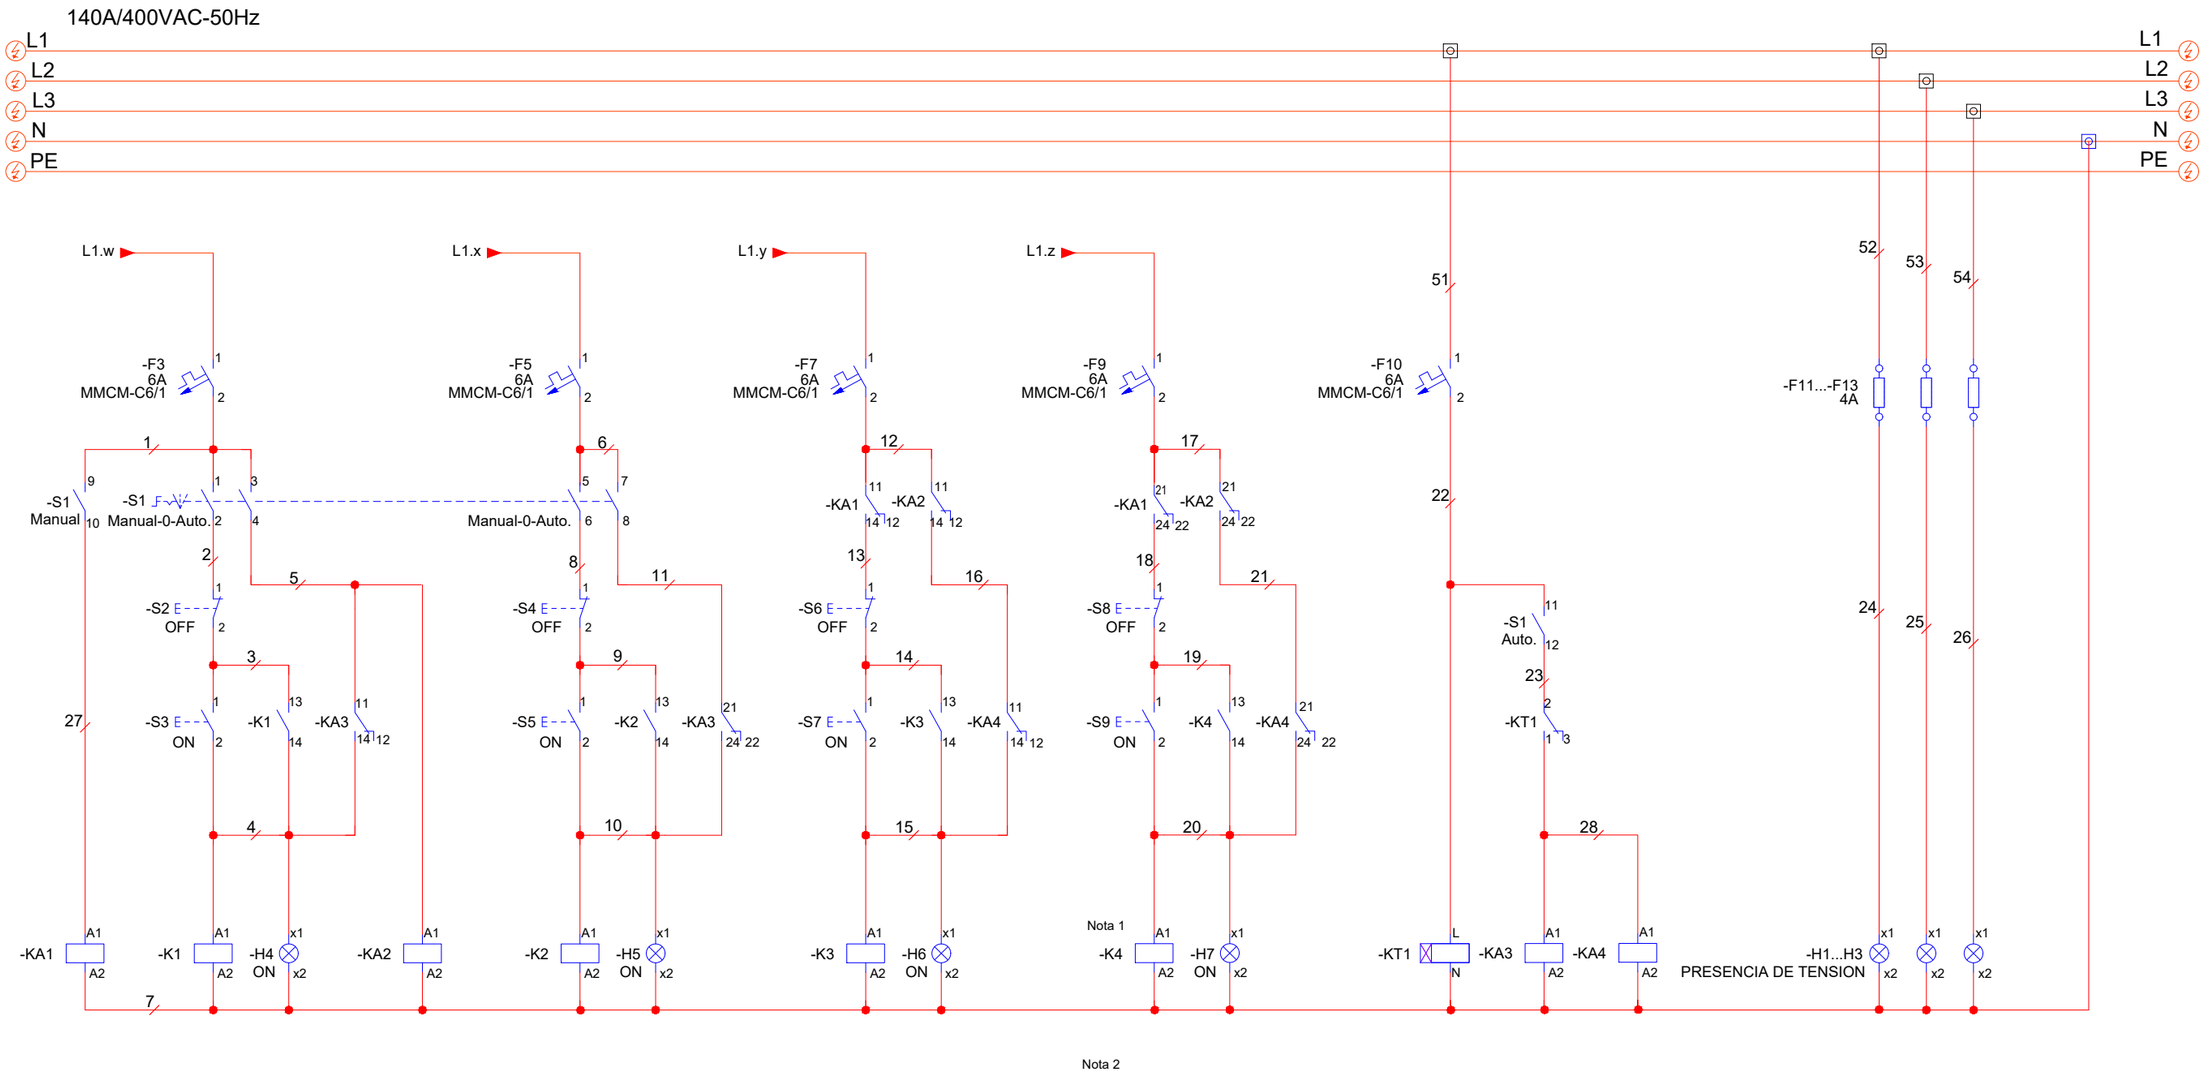

Bolinter

Av. Doble Vía a la Guardia, Km. 3½, entre 4to y 5to Anillo
+591-3-3529270
+591-3-3523713

http://www.bolinter.com
bolinter@bolinter.com

NOTAS GENERALES

1. Relé de Control para conmutar la iluminación de Emergencia instalado dentro de Tablero TDR-002.
2. Contactor K1M, para conmutación de Iluminación de Emergencia.

YPFB TRANSPORTE S.A.	
GERENTE DE PROY.:	*Ivan Meneses*
REVISOR 1:	*Jafeth Acha*
REVISOR 2:	*Walter Escobar*
REVISOR 3:	*Álvaro Castro*
CONTRATISTA	
GERENTE DE PROY.:	*Franklin Argandoña*
REVISOR 1:	*Wilbert Mendez*
REVISOR 2:	*Jorge Medrano*
REVISOR 3:	*Rudy Monasterio*

FECHA	*DIBUJO*	*REVISOR Calidad*	*REVISOR Técnico*	*APROBÓ*	*REV.N°*	*DESCRIPCIÓN*	*EMPRESA*
09/Sep/24	*SJ. Togo*	*R. Monasterio*	*J. Medrano*	*F. Argandoña*	*1*	*Conforme a Obra*	*Bolinter Ltda.*
07/May/24	*J. Marca*	*R. Monasterio*	*W. Chavez*	*F. Argandoña*	*0*	*Aprobado para Construcción*	*Bolinter Ltda.*

YPFB Transporte S.A.

Ubicación: Colpa-Bélgica (SCZ)

Etapa: Conforme A Obra

Código: SC-E30-EL-01-03-39 de 39

Proyecto: Ingeniería y Construcción para el Proyecto Estación de Compresión Colpa Fase I

Escala: S/E

Título del Plano: Circuito de Potencia Tablero TD-004

Formato: A3 : 420 mm x 297 mm

Formato DIN A3 - YPFB TRANSPORTE S.A. Rev 3