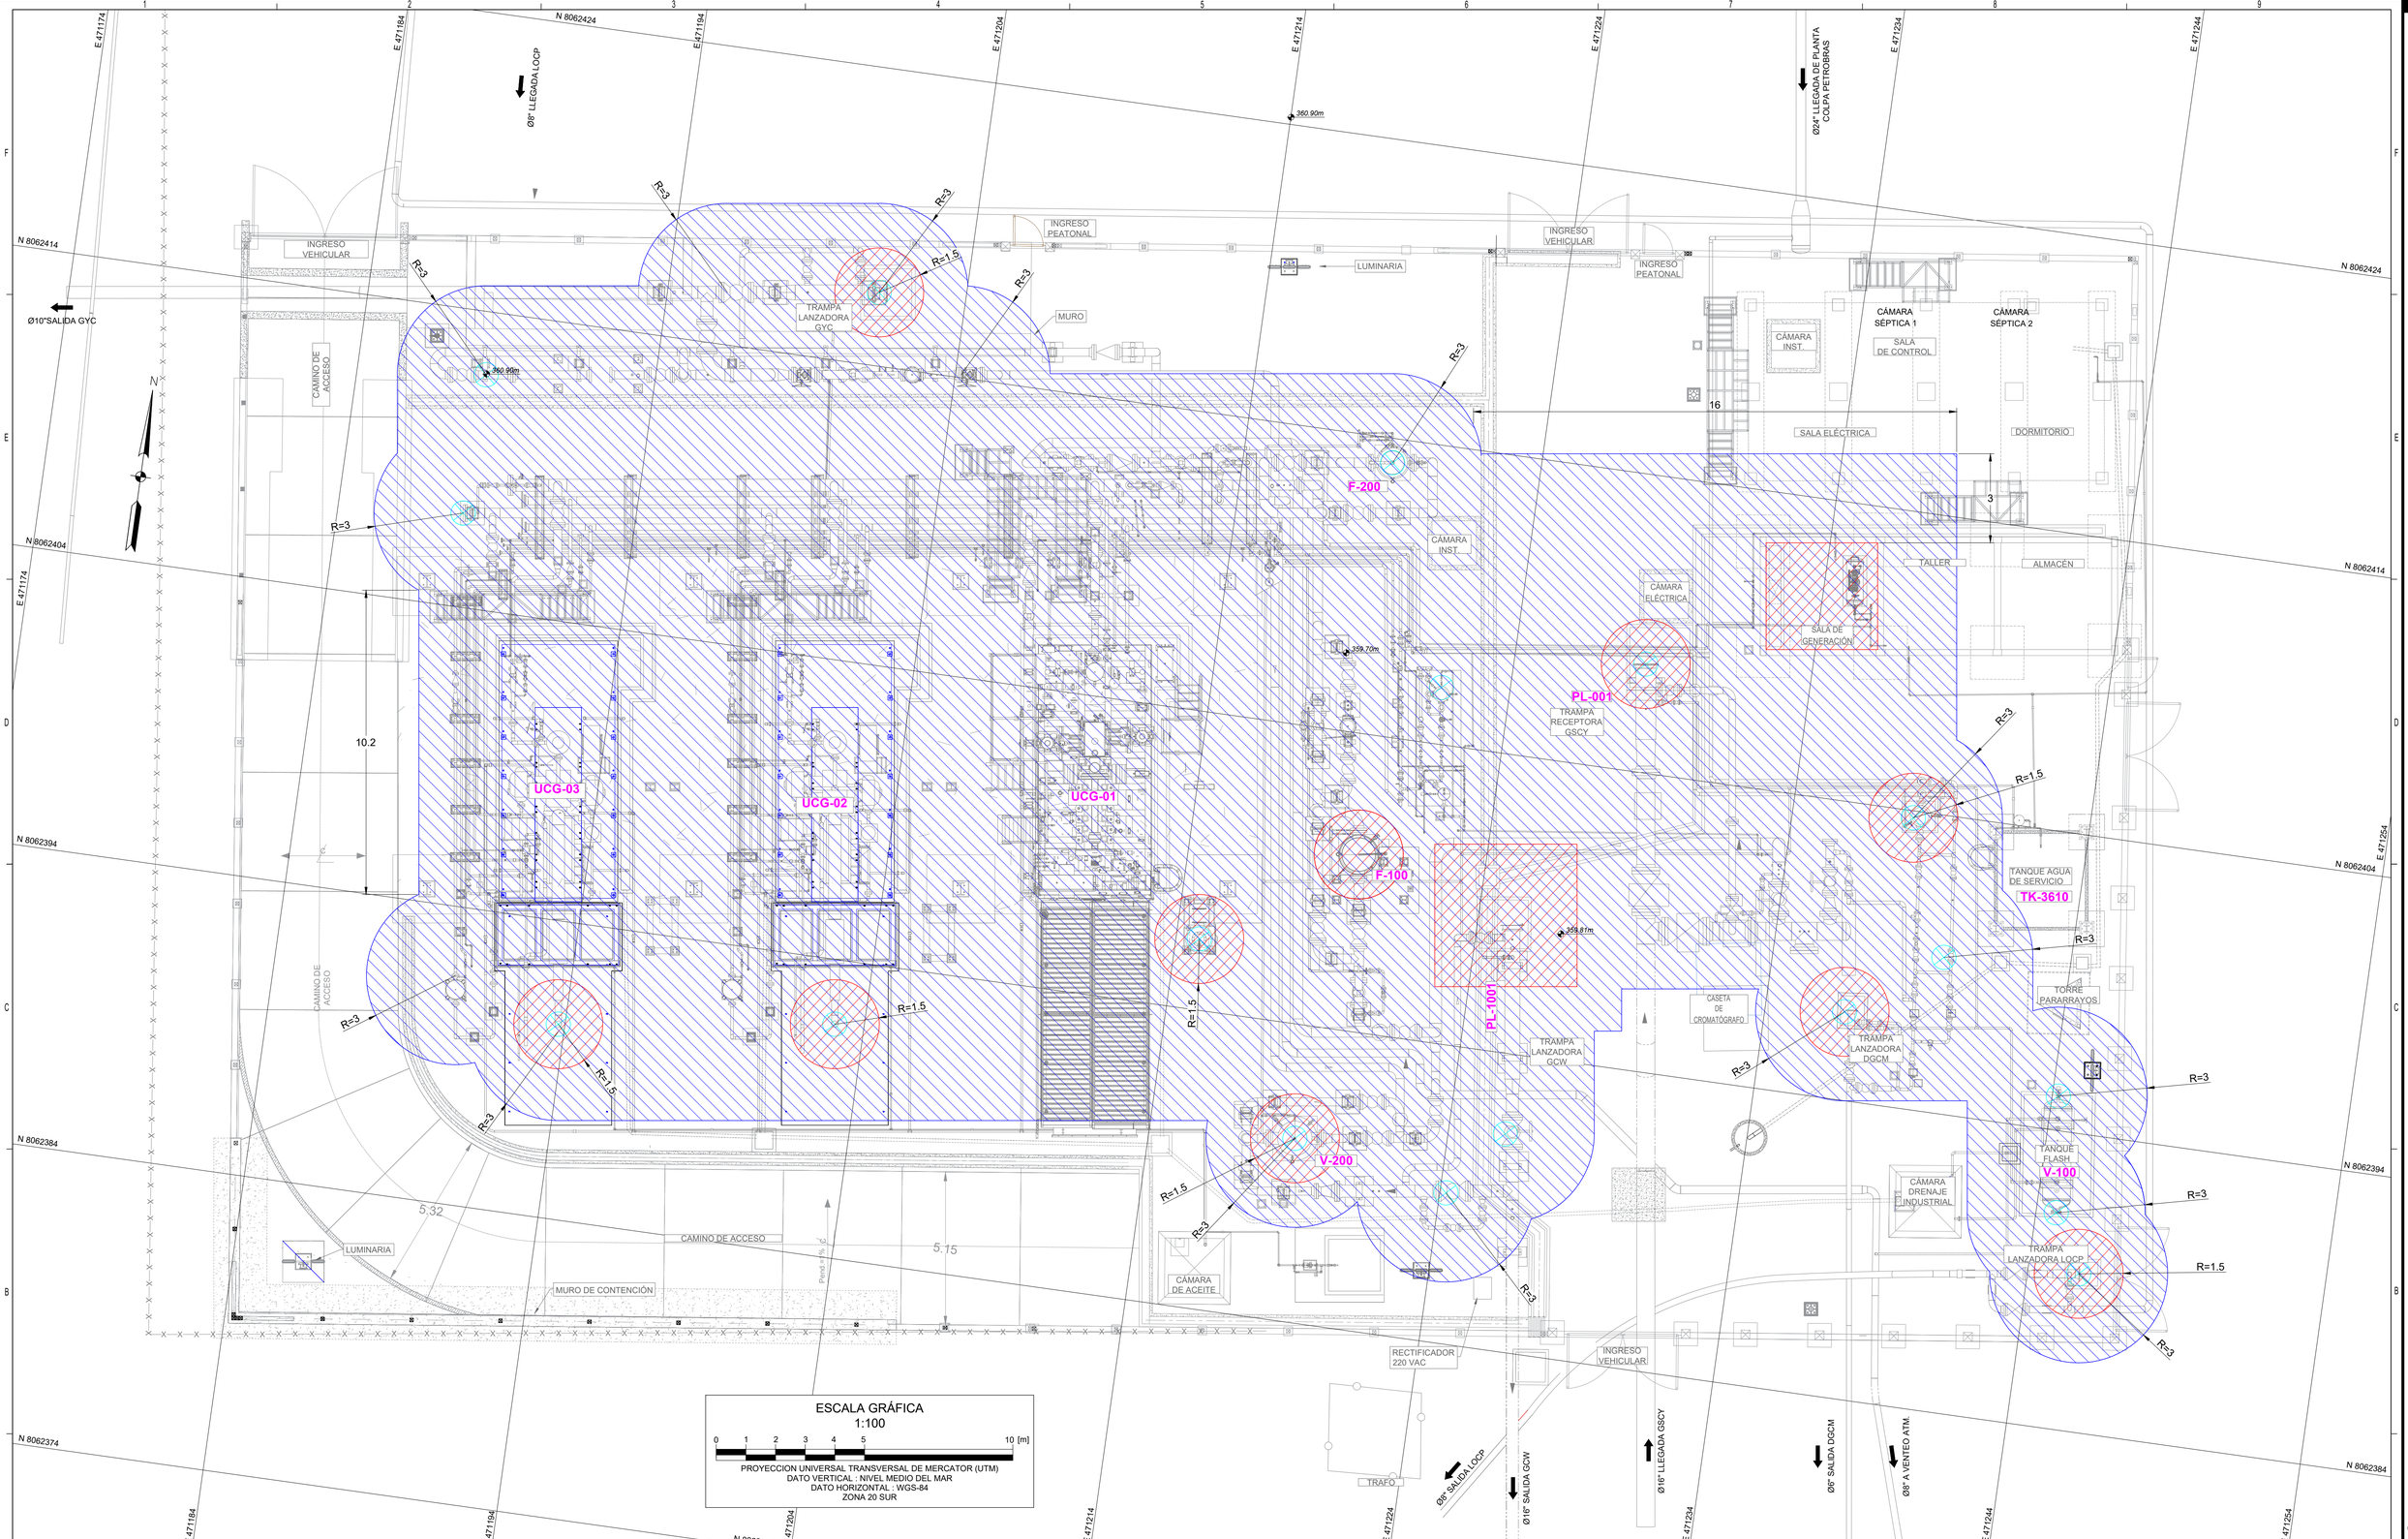

ESCALA GRÁFICA
1:100
0 1 2 3 4 5 10 [m]

PROYECCION UNIVERSAL TRANSVERSAL DE MERCATOR (UTM)
DATO VERTICAL : NIVEL MEDIO DEL MAR
DATO HORIZONTAL : WGS-84
ZONA 20 SUR

Bolinter

Av. Doble Vía a la Guarda, Km. 3½, entre 4to y Sto Anillo
+591-3-3529270
+591-3-3523713

http://www.bolinter.com
bolinter@bolinter.com

DOCUMENTOS DE REFERENCIA

1. Layout General del Proyecto — SC-E30-GE-01-04-01 de 01
2. Plano Clasificación de Áreas Peligrosas - Detalles — SC-E30-EL-01-05-03 de 05
3. API RP 500, 4th Edition, June 2023 - Clasification of Locations for Electrical Installations at Petroleum Facilities Classified as Class 1, Division 1 and Division 2.

SIMBOLOGÍA

- DIVISION 1
- DIVISION 2
- P: PURGA DE DRENAJE, ALIVIO
- PI: PURGA DE INSTRUMENTACIÓN
- GRUPO DE GASES: IIA

NOTAS GENERALES

1. Las coordenadas están en metros a menos que se indique lo contrario.
2. Las acotaciones de la Clasificación de Áreas Peligrosas están expresadas en metros.

YPFB TRANSPORTE S.A.	
GERENTE DE PROY.:	Ivan Menses
REVISOR 1:	Jafeth Acha
REVISOR 2:	Walter Escobar
REVISOR 3:	Félix Zárate
CONTRATISTA	
GERENTE DE PROY.:	Franklin Argandoña
REVISOR 1:	Wilbert Mendez
REVISOR 2:	Jorge Medrano
REVISOR 3:	Rudy Monasterio

FECHA	DIBUJO	REVISOR Calidad	REVISOR Técnico	APROBÓ	REV.N°	DESCRIPCIÓN	EMPRESA
09/Sep/24	SJ.Togo	R.Monasterio	J.Medrano	F. Argandoña	1	Conforme a Obra	Bolinter Ltda.
07/May/24	SJ.Togo	R.Monasterio	W. Chavez	F. Argandoña	0	Aprobado para Construcción	Bolinter Ltda.

YPFB Transporte S.A.

Ubicación:	Estación Colpa (Santa Cruz)
Etapa:	Conforme a Obra
Código:	SC-E30-EL-01-05-02 de 05
Proyecto:	Ingeniería y Construcción Para el Proyecto Estación de Compresión Colpa Fase I
Escala:	1:100
Título del Plano:	Plano Clasificación de Áreas Peligrosas Vista en Planta
Formato:	A1 : 594 mm x 841 mm

Formato DIN A1 - YPFB TRANSPORTE S.A. Rev 3