




VISTA FRONTAL EXTERNA

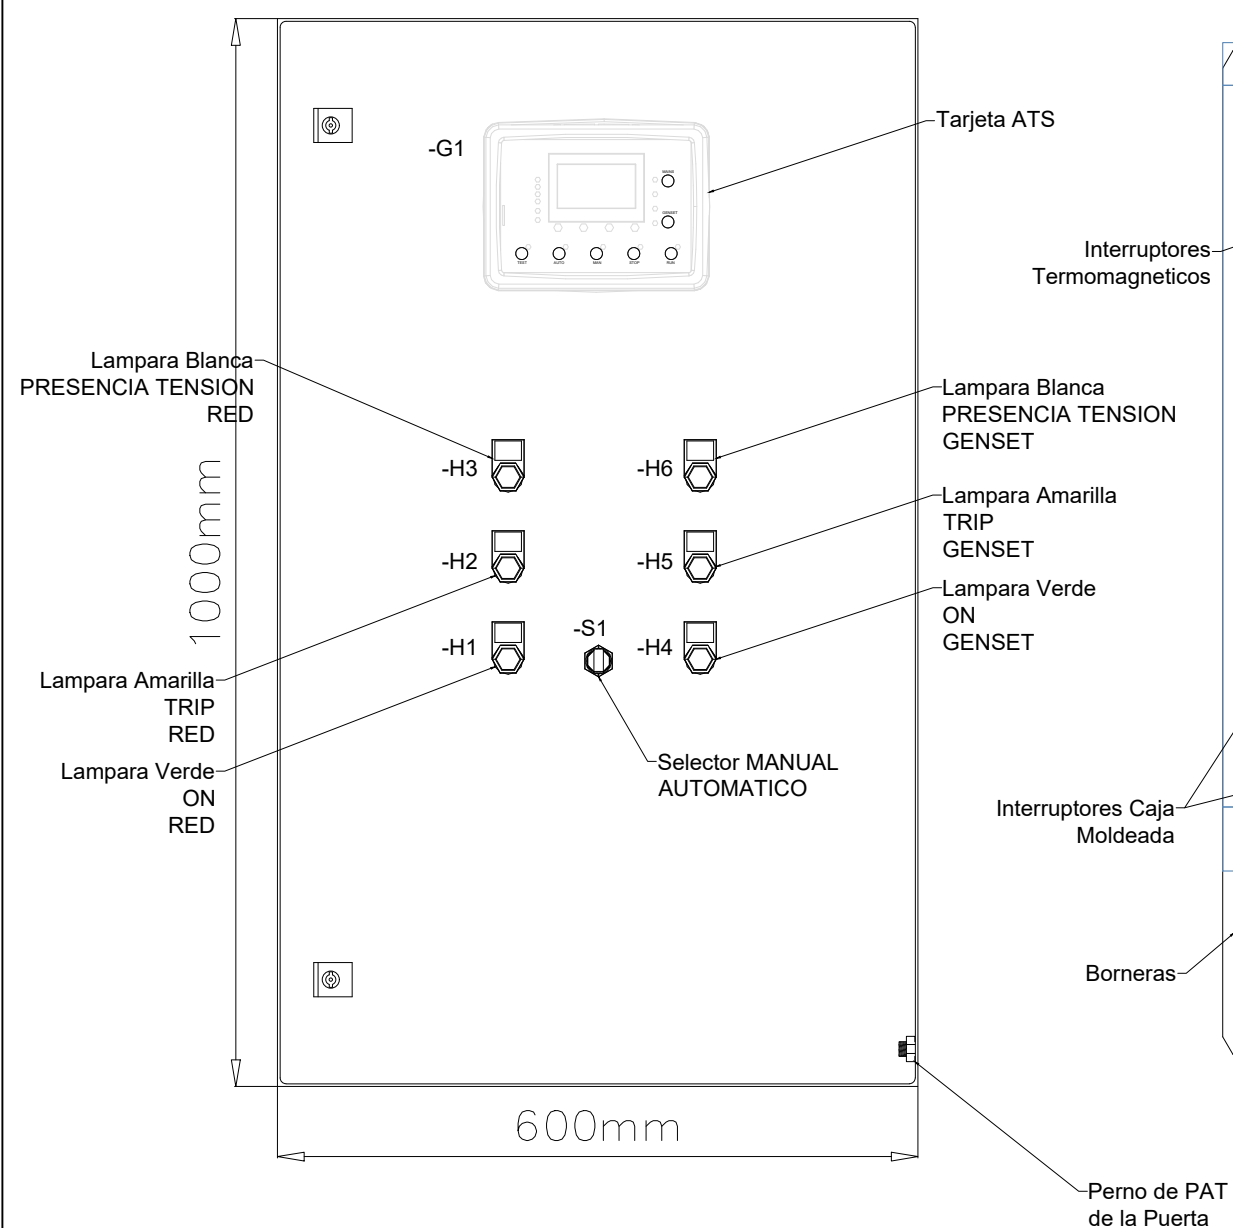

VISTA FRONTAL INTERNA

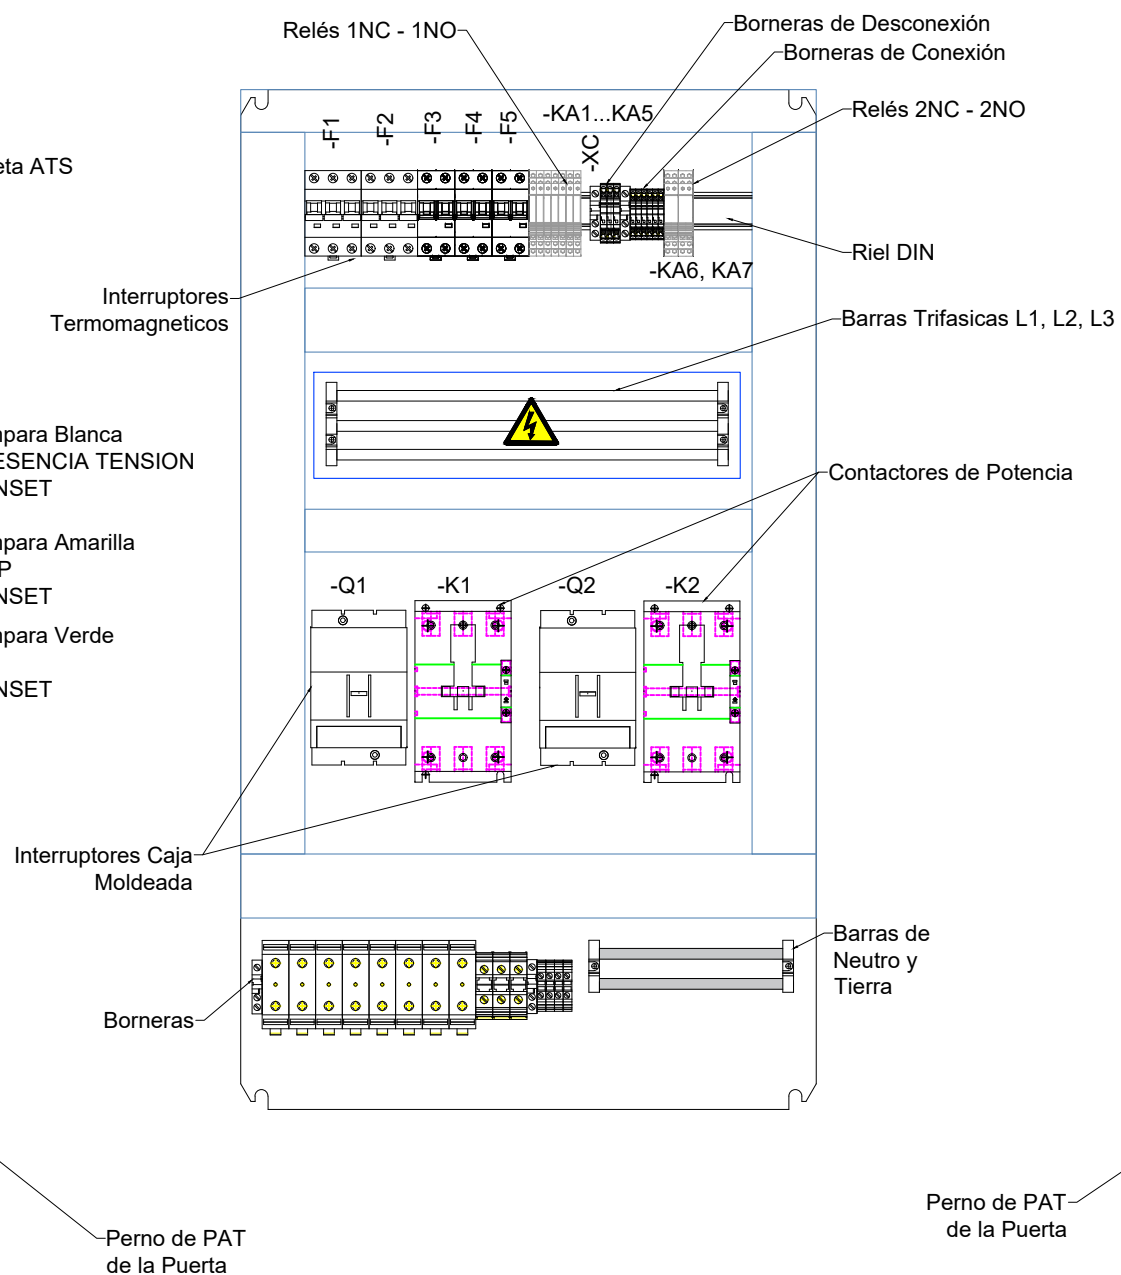

VISTA LATERAL D.

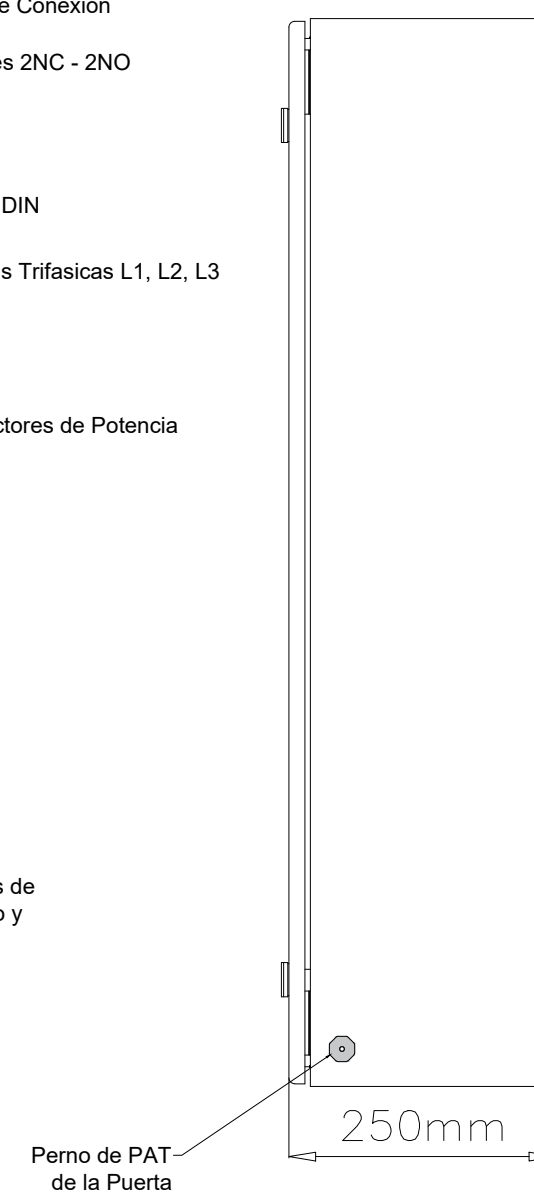

NOTAS GENERALES

Bolinter

Av. Doble Vía a la Guardia, Km. 3½, entre 4to y 5to Anillo
+591-3-3529270
+591-3-3523713

<http://www.bolinter.com>
bolinter@bolinter.com

YPFB TRANSPORTE S.A.

GERENTE DE PROY.: Ivan Meneses
REVISOR 1: Jafeth Acha
REVISOR 2: Walter Escobar
REVISOR 3: Álvaro Castro

CONTRATISTA

GERENTE DE PROY.: Franklin Argandoña
REVISOR 1: Wilbert Mendez
REVISOR 2: Jorge Medrano
REVISOR 3: Rudy Monasterio

09/Sep/24	S.J. Togo	R. Monasterio	J. Medrano	F. Argandoña	1	Conforme a Obra	Bolinter Ltda.
07/May/24	J. Marca	R. Monasterio	W. Chavez	F. Argandoña	0	Aprobado para Construcción	Bolinter Ltda.
FECHA	DIBUJO	Calidad	Técnico	APROBÓ	REV.N°	DESCRIPCIÓN	EMPRESA
		REVISOR				Ubicación: Colpa-Bélgica (SCZ)	
						Etapas: Conforme A Obra	Código: SC-E30-EL-01-08-03 de 07
						Proyecto: Ingeniería y Construcción para el Proyecto Estación de Compresión Colpa Fase I	Escala: S/E
						Título del Plano: Lay Out Tablero ST-001	Formato: A3 : 420 mm x 297 mm