


F  
E  
D  
C  
B  
A

F  
E  
D  
C  
B  
A

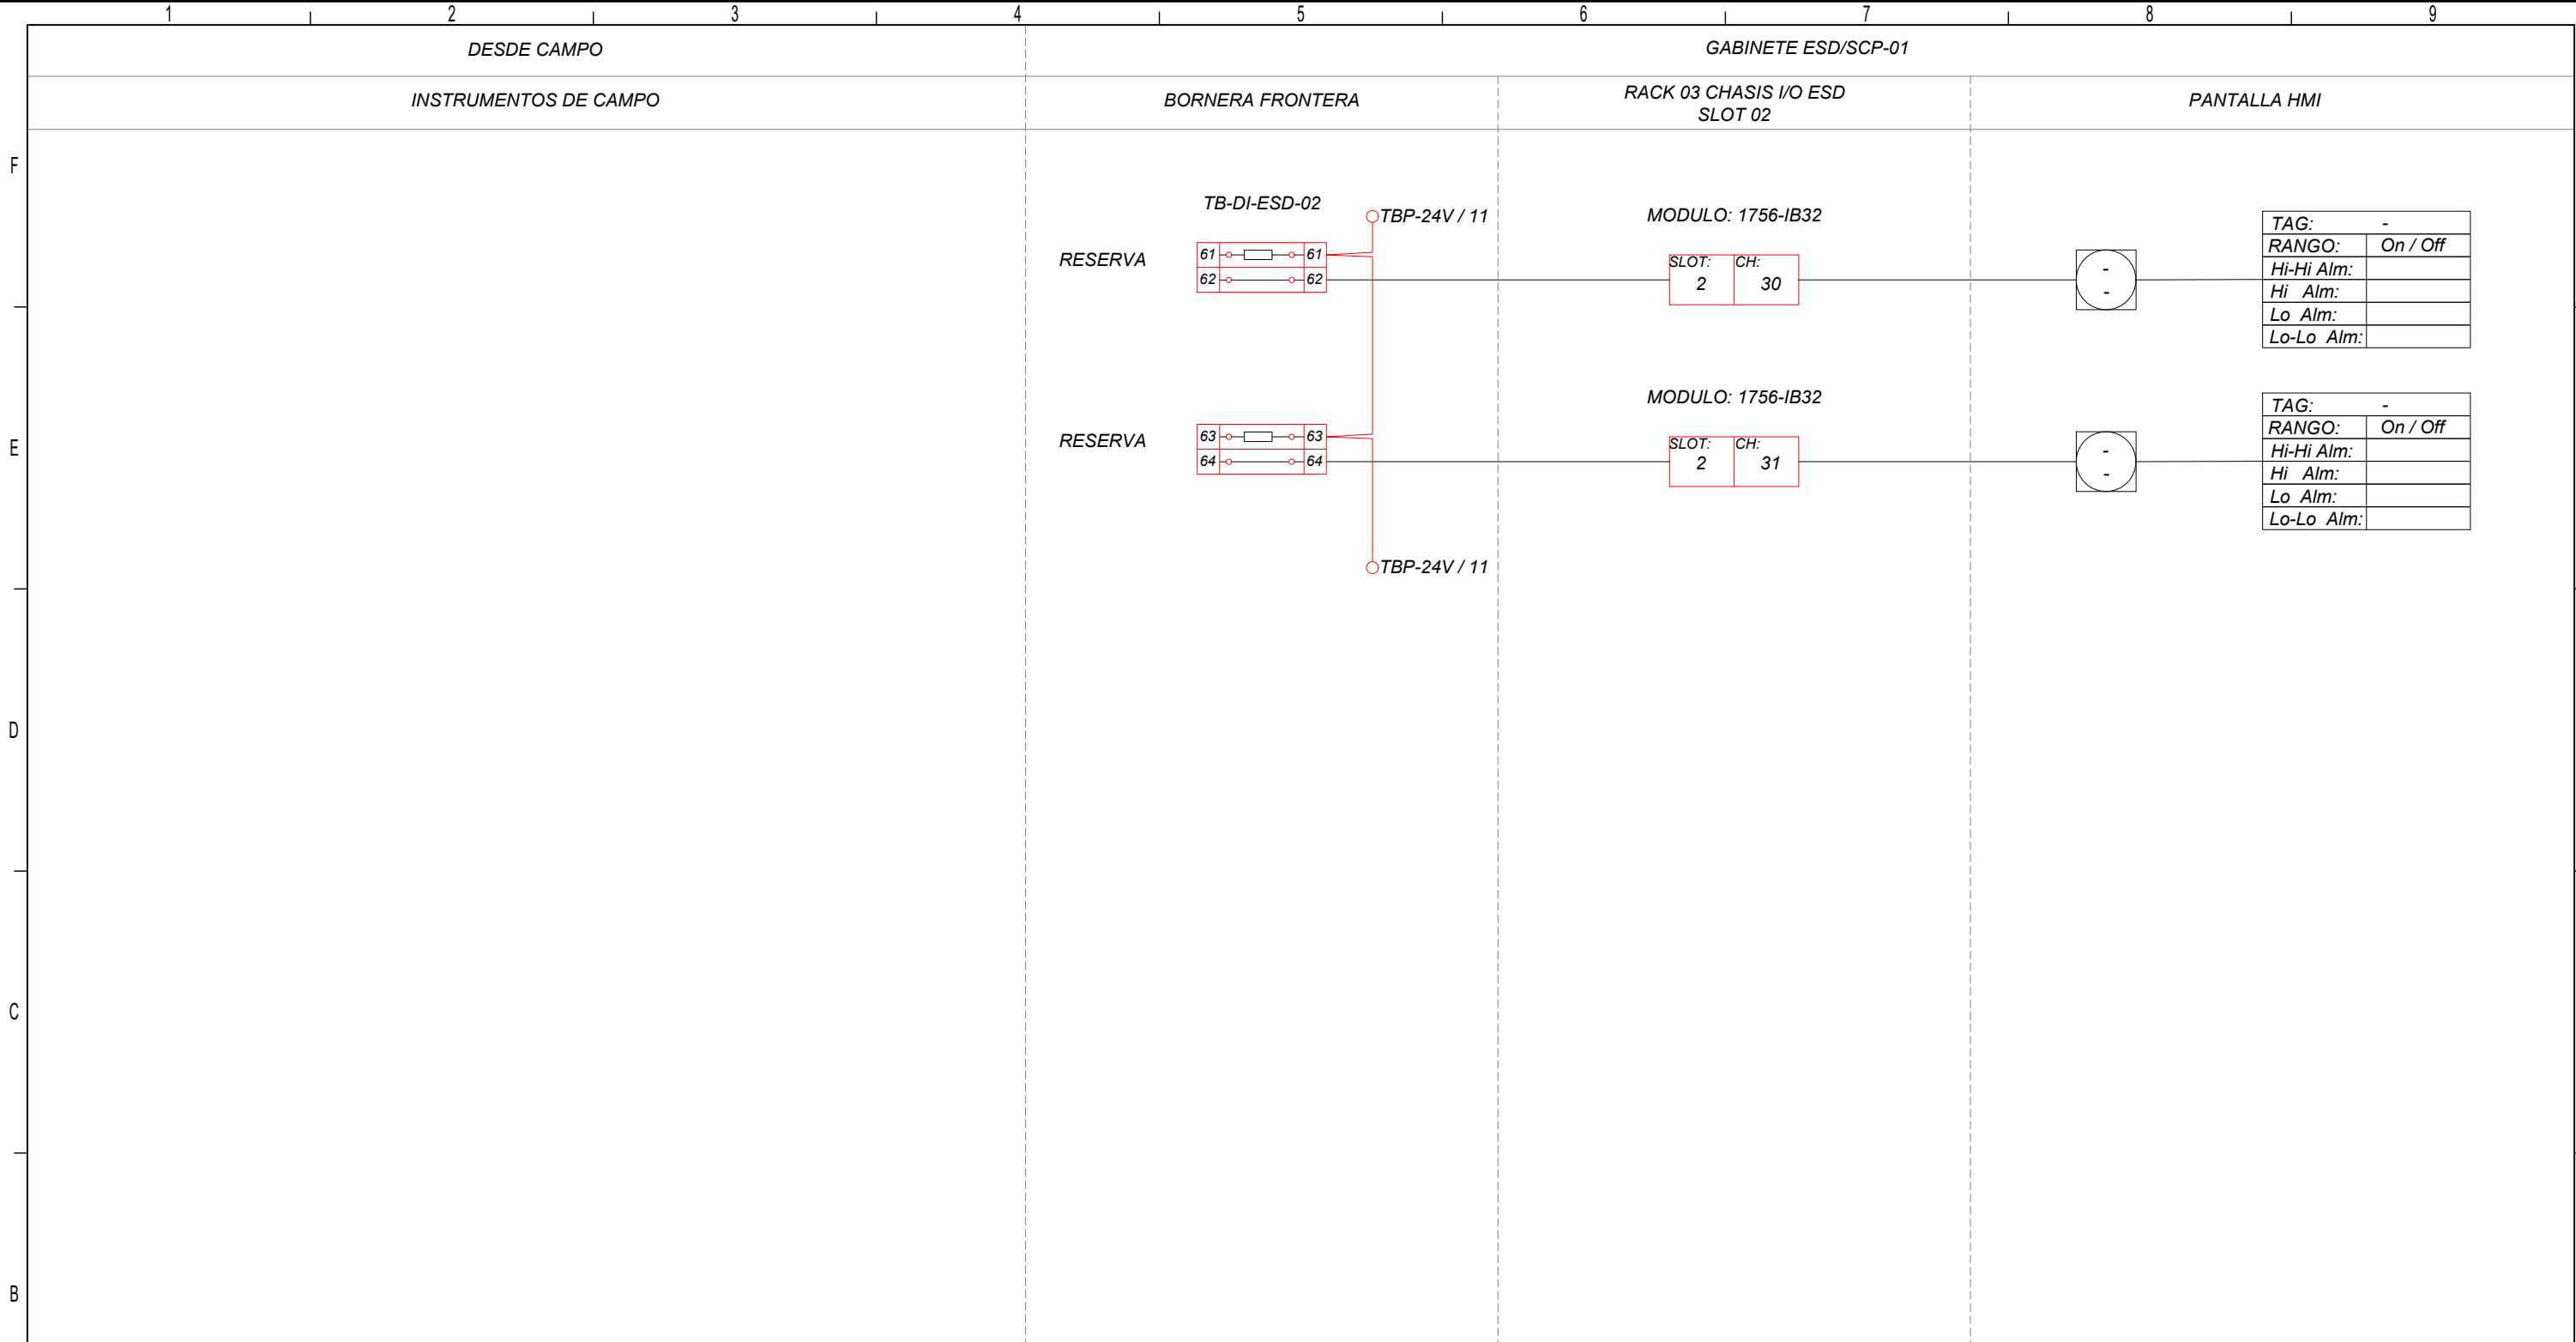

Av. Doble Vía a la Guardia, Km. 3½, entre 4to y 5to Anillo  
+591-3-3529270  
+591-3-3523713  
<http://www.bolinter.com>  
[bolinter@bolinter.com](mailto:bolinter@bolinter.com)

DOCUMENTOS DE REFERENCIA	
SC-E30-IC-01-05-02 de 02 Layout General de Distribución del Sistema Fire & Gas	
SIMBOLOGIA	
	BORNE PORTAFUSIBLE
	BORNE DE PASO
	BORNE DE INSTRUMENTO DE CAMPO
	CABLE DE INSTRUMENTACIÓN
	CABLE 24 VDC GABINETE ESD/SCP
	CABLE CONEXIÓN INTERNA GABINETE ESD/SCP

YPFB TRANSPORTE S.A.	
GERENTE DE PROY.:	Ivan Meneses
REVISOR 1:	Jafeth Achá
REVISOR 2:	Walter Escobar
REVISOR 3:	Álvaro Castro
BOLINTER LTDA	
GERENTE DE PROY.:	Franklin Argandoña
REVISOR 1:	Wilbert Mendez
REVISOR 2:	Jorge Medrano
REVISOR 3:	Rudy Monasterio

09/Sep/24	SJ.Togo	R.Monasterio	J.Medrano	F.Argandoña	1	Conforme a Obra	Bolinter Ltda.		
07/May/24	V. Lopez	R.Monasterio	W. Chavez	F.Argandoña	0	Aprobado para Construcción	Bolinter Ltda.		
FECHA	DIBUJO	REVISOR		Calidad	Técnico	APROBÓ	REV.N°	DESCRIPCIÓN	EMPRESA
						Ubicación: Colpa - Belgica (SCZ)			
Proyecto: Ingeniería y Construcción para el proyecto Estación de Compresión Colpa Fase I						Etapa: Conforme a Obra			Código: SC-E30-IC-01-03-31 de 93
Título del Plano: Diagrama de Lazo Sistema de Seguridad Señal Discreta [DI-02-6]						Escala: S/E			Formato: Tabloide: 279 mm x 432 mm