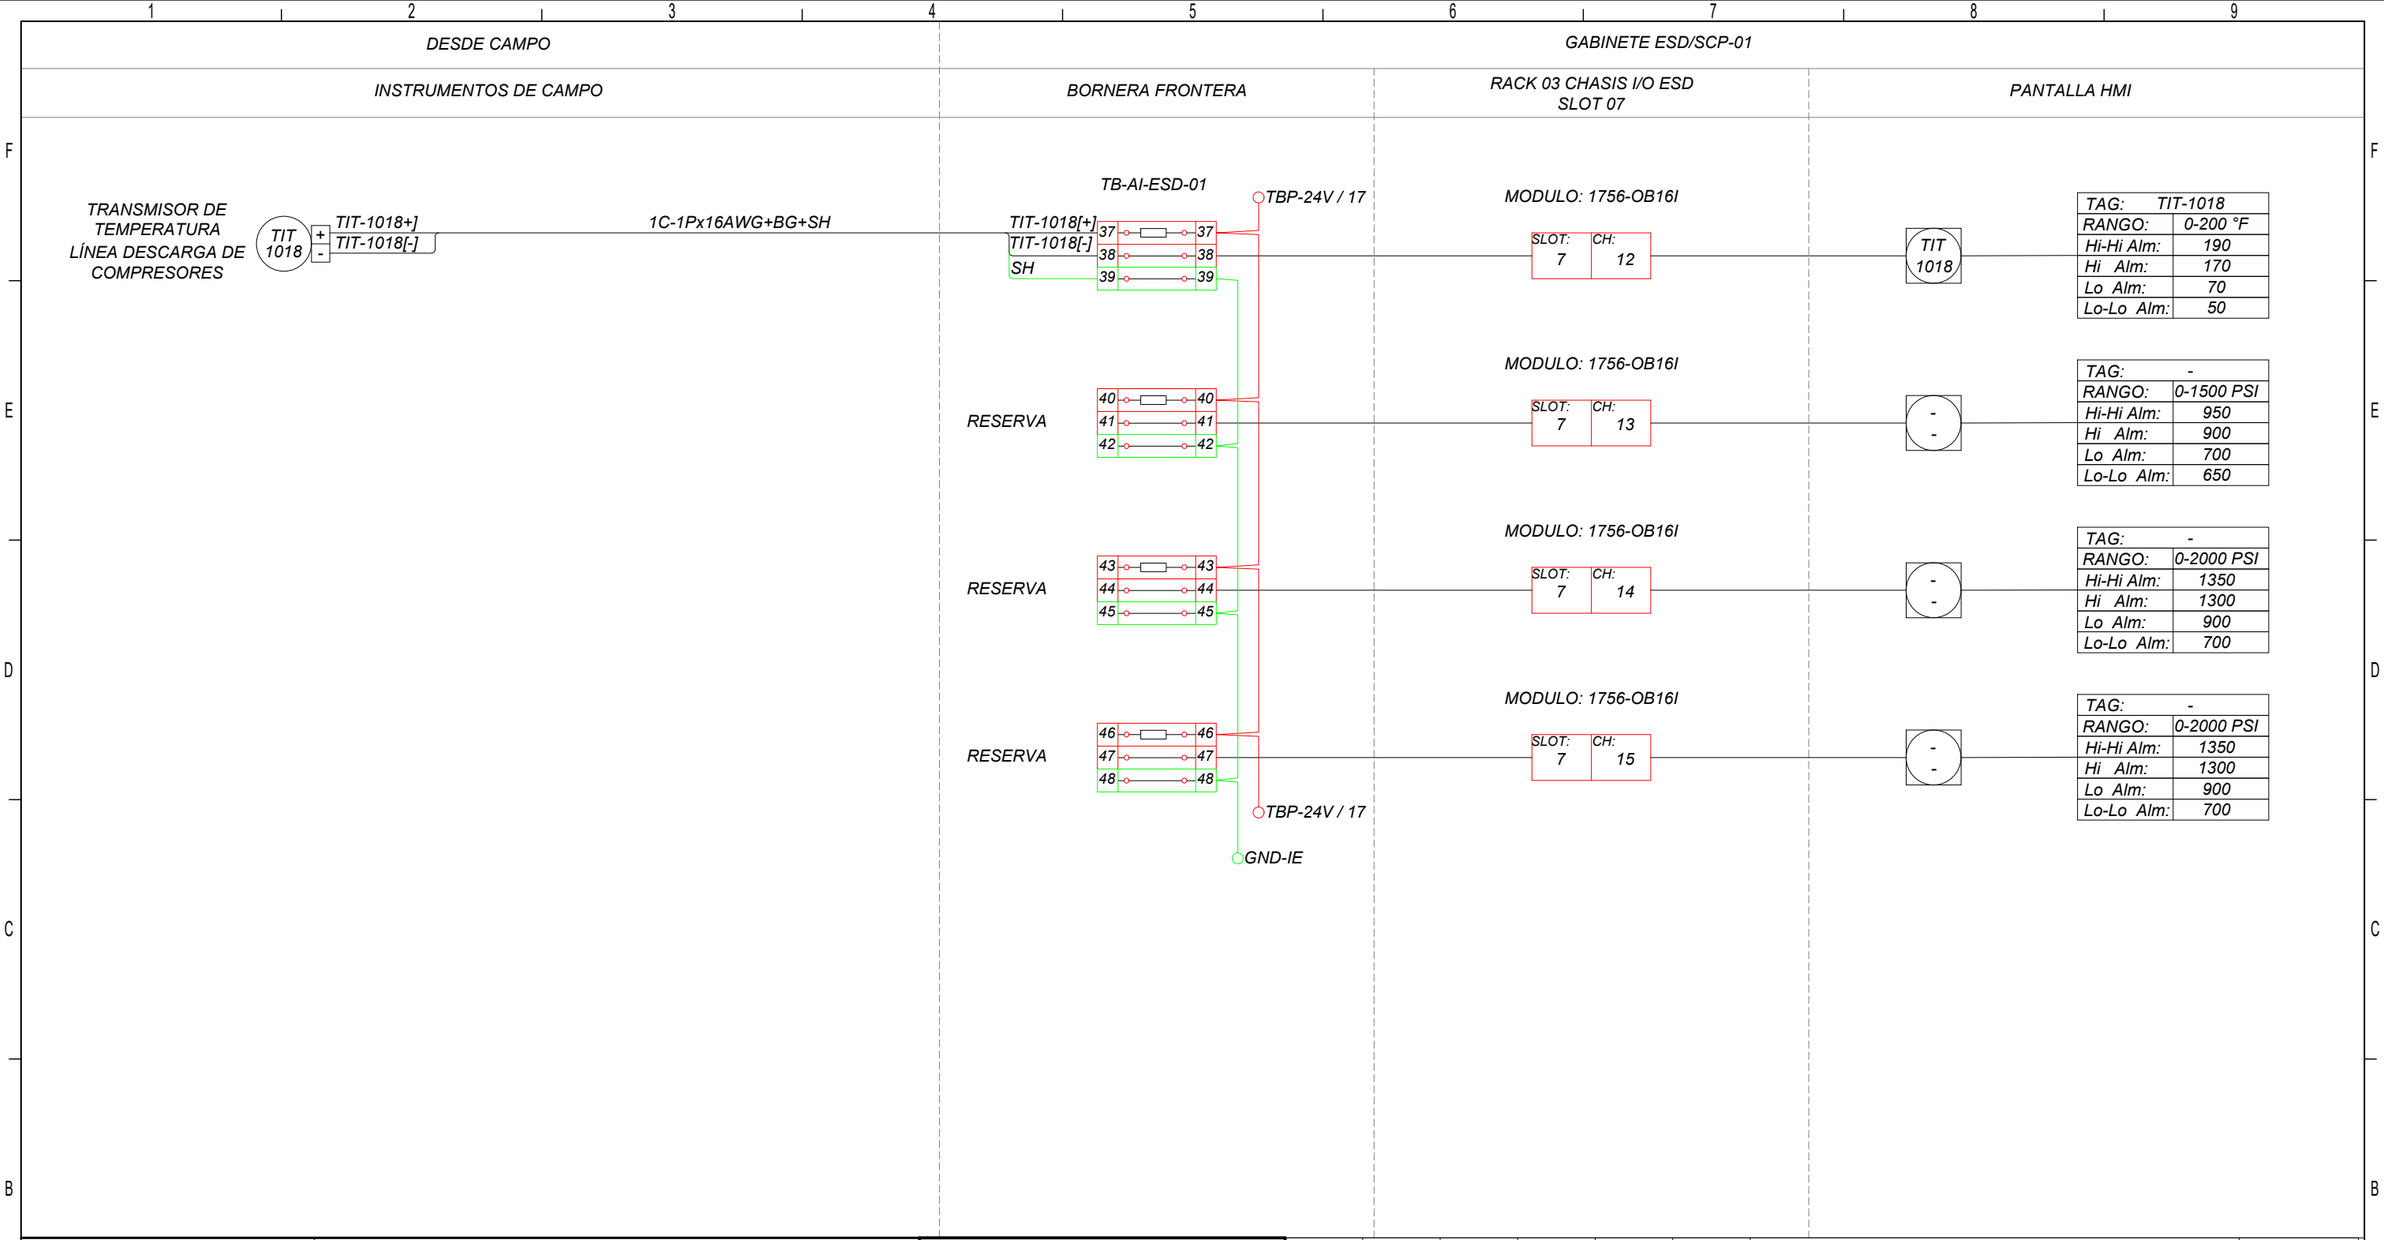

Bolinter

Av. Doble Vía a la Guardia, Km. 3½, entre 4to y 5to Anillo
+591-3-3529270
+591-3-3523713

http://www.bolinter.com
bolinter@bolinter.com

DOCUMENTOS DE REFERENCIA

SC-E30-IC-01-05-02 de 02 Layout General de Distribución del Sistema Fire & Gas

SIMBOLOGIA

- BORNE PORTAFUSIBLE
- BORNE DE PASO
- BORNE DE INSTRUMENTO DE CAMPO
- CABLE DE INSTRUMENTACIÓN
- CABLE 24 VDC GABINETE ESD/SCP
- CABLE DE TIERRA GABINETE ESD/SCP
- CABLE CONEXIÓN INTERNA GABINETE ESD/SCP

YPFB TRANSPORTE S.A.

GERENTE DE PROY.: Ivan Meneses
REVISOR 1: Jafeth Achá
REVISOR 2: Walter Escobar
REVISOR 3: Álvaro Castro

BOLINTER LTDA

GERENTE DE PROY.: Franklin Argandoña
REVISOR 1: Wilbert Mendez
REVISOR 2: Jorge Medrano
REVISOR 3: Rudy Monasterio

FECHA	DIBUJO	REVISOR Calidad	REVISOR Técnico	APROBÓ	REV.N°	DESCRIPCIÓN	EMPRESA
09/Sep/24	SJ.Togo	R.Monasterio	J.Medrano	F.Argandoña	1	Conforme a Obra	Bolinter Ltda.
07/May/24	V. Lopez	R.Monasterio	W. Chavez	F.Argandoña	0	Aprobado para Construcción	Bolinter Ltda.

YPFB Transporte S.A.

Ubicación: Colpa - Belgica (SCZ)

Etapa: Conforme a Obra

Código: SC-E30-IC-01-03-49 de 93

Proyecto: Ingeniería y Construcción para el Proyecto Estación de Compresión Colpa Fase I

Escala: S/E

Título del Plano: Diagrama de Lazo Sistema de Seguridad Señal Analogica [AI-01-3]

Formato: Tabloide: 279 mm x 432 mm

Formato Tabloide - YPFB TRANSPORTE S.A. Rev 3