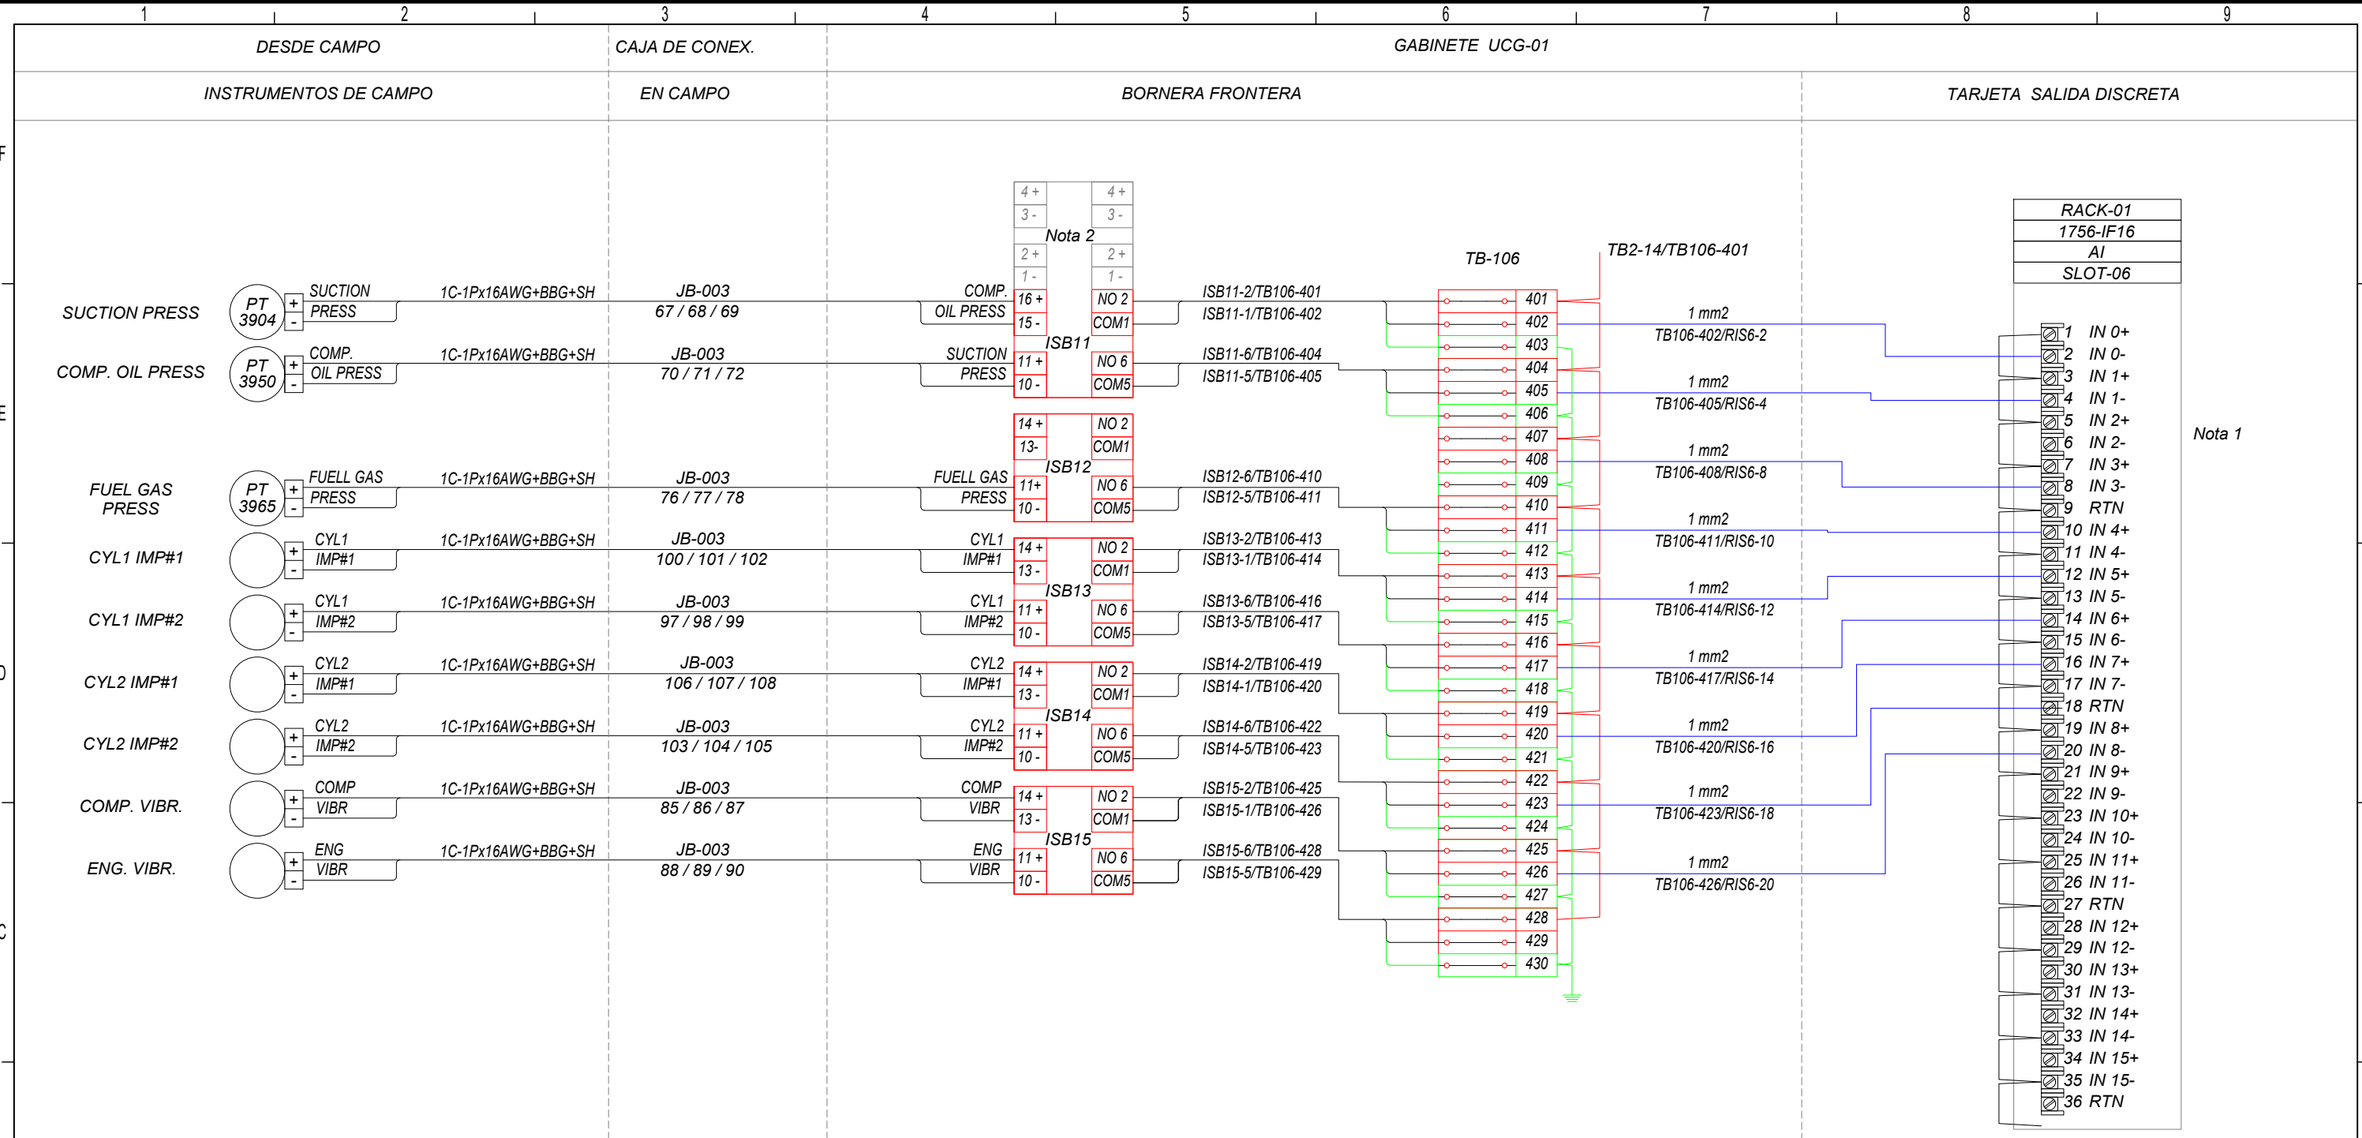

Notas:
1- El canal 2, del SLOT-06, esta dañado.
2- DISCHARGE PRESS ver plano SC-E30-IC-01-03-72 de 97

Bolinter
Av. Doble Vía a la Guardia, Km. 3½, entre 4to y 5to Anillo
+591-3-3529270
+591-3-3523713
http://www.bolinter.com
bolinter@bolinter.com

DOCUMENTOS DE REFERENCIA

SIMBOLOGIA

- BORNE PORTAFUSIBLE
- BORNE DE PASO
- BORNE DE INSTRUMENTO DE CAMPO
- CABLE DE INSTRUMENTACIÓN
- CABLE 24 VDC GABINETE ESD/SCP
- CABLE DE TIERRA GABINETE ESD/SCP
- CABLE CONEXIÓN INTERNA GABINETE ESD/SCP

YPFB TRANSPORTE S.A.	
GERENTE DE PROY.:	Ivan Meneses
REVISOR 1:	Jafeth Achá
REVISOR 2:	Walter Escobar
REVISOR 3:	Álvaro Castro
BOLINTER LTDA	
GERENTE DE PROY.:	Franklin Argandoña
REVISOR 1:	Felix Vasquez
REVISOR 2:	Julio Zurita
REVISOR 3:	Wolfrando Chavez

FECHA	DIBUJO	REVISOR (Calidad)	REVISOR (Técnico)	APROBÓ	REV.N°	DESCRIPCIÓN	EMPRESA
09/Sep/24	I. Pabón	R.Monasterios	J. Medrano	F.Argandoña	1	Conforme a Obra	BOLINTER LTDA
07/May/24	V. Lopez	R.Monasterios	W. Chavez	F.Argandoña	0	Aprobado para construcción	BOLINTER LTDA

YPFB Transporte S.A.

Ubicación:	Colpa - Belgica (SCZ)
Etapa: Conforme a Obra	Código: SC-E30-CI-01-03-70 de 93
Proyecto: Ingeniería y Construcción para el proyecto Estación de Compresión Colpa Fase I	Escala: S/E
Título del Plano: Diagrama de Conexionado Entradas Analogicas UCG-01 [AI-01] - 1	Formato: Tabloide: 279 mm x 432 mm

Formato Tabloide - YPFB TRANSPORTE S.A. Rev 3